
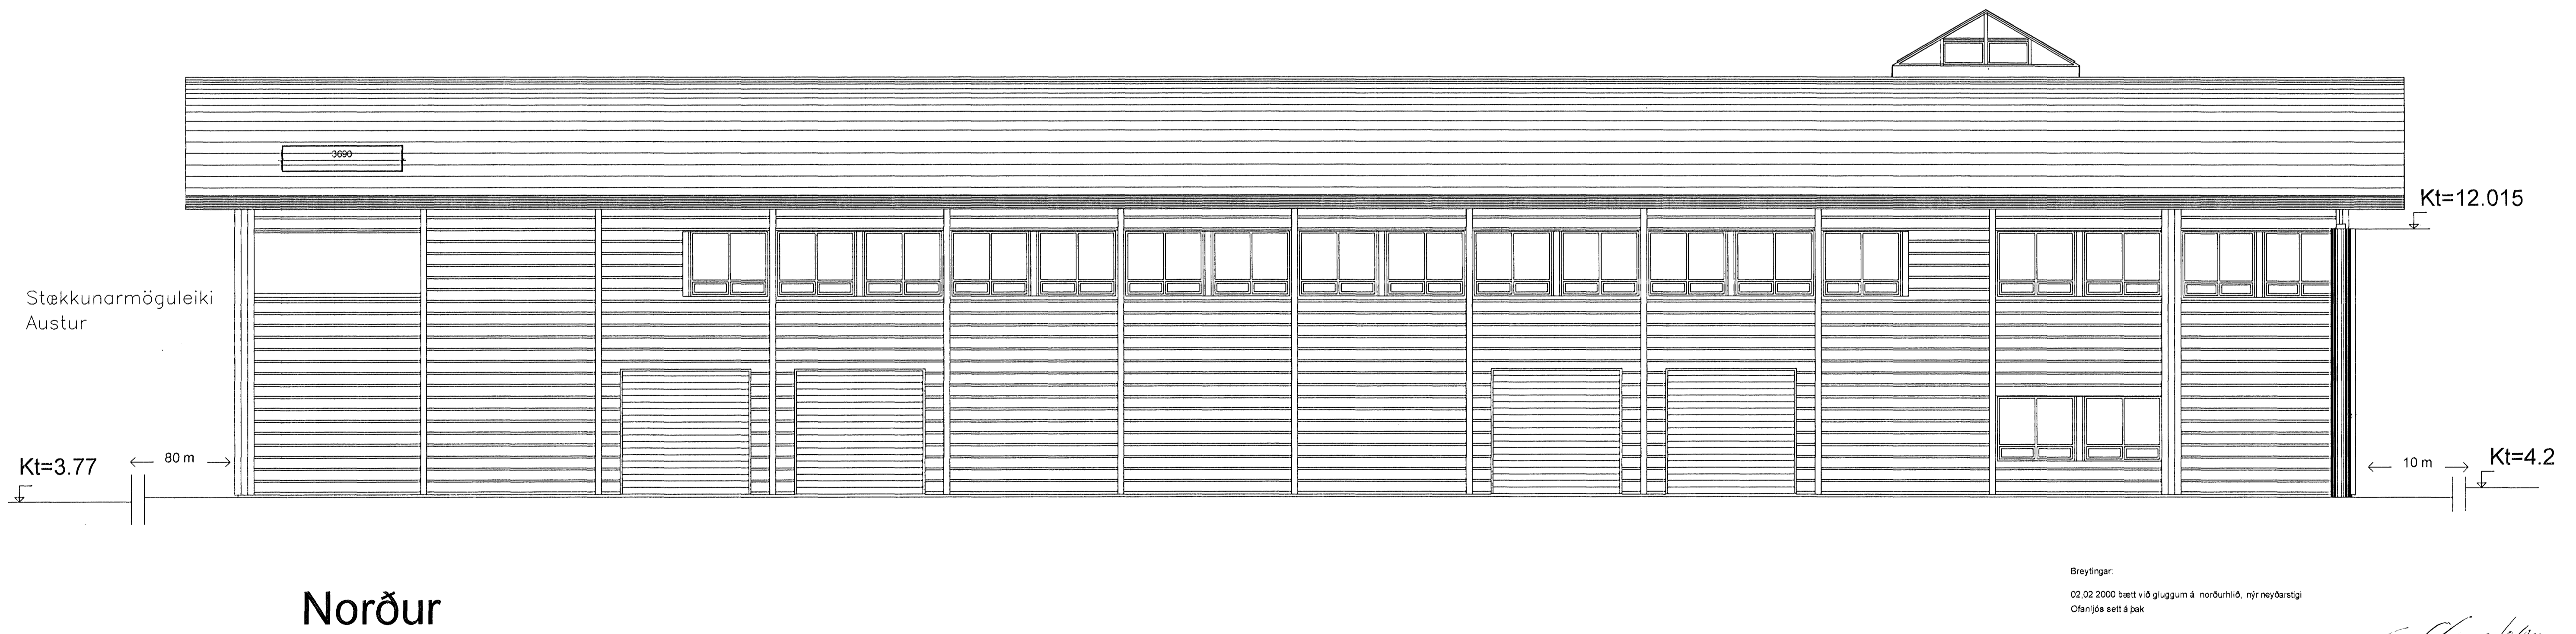


Samþykkt bann  
 08 DES. 2006  
 Byggingafulltrúinn í Hafnarfirði  
 F.h. Kristján Þórásson

ÁSKILIÐ,  
 SÍÐ BOKUN

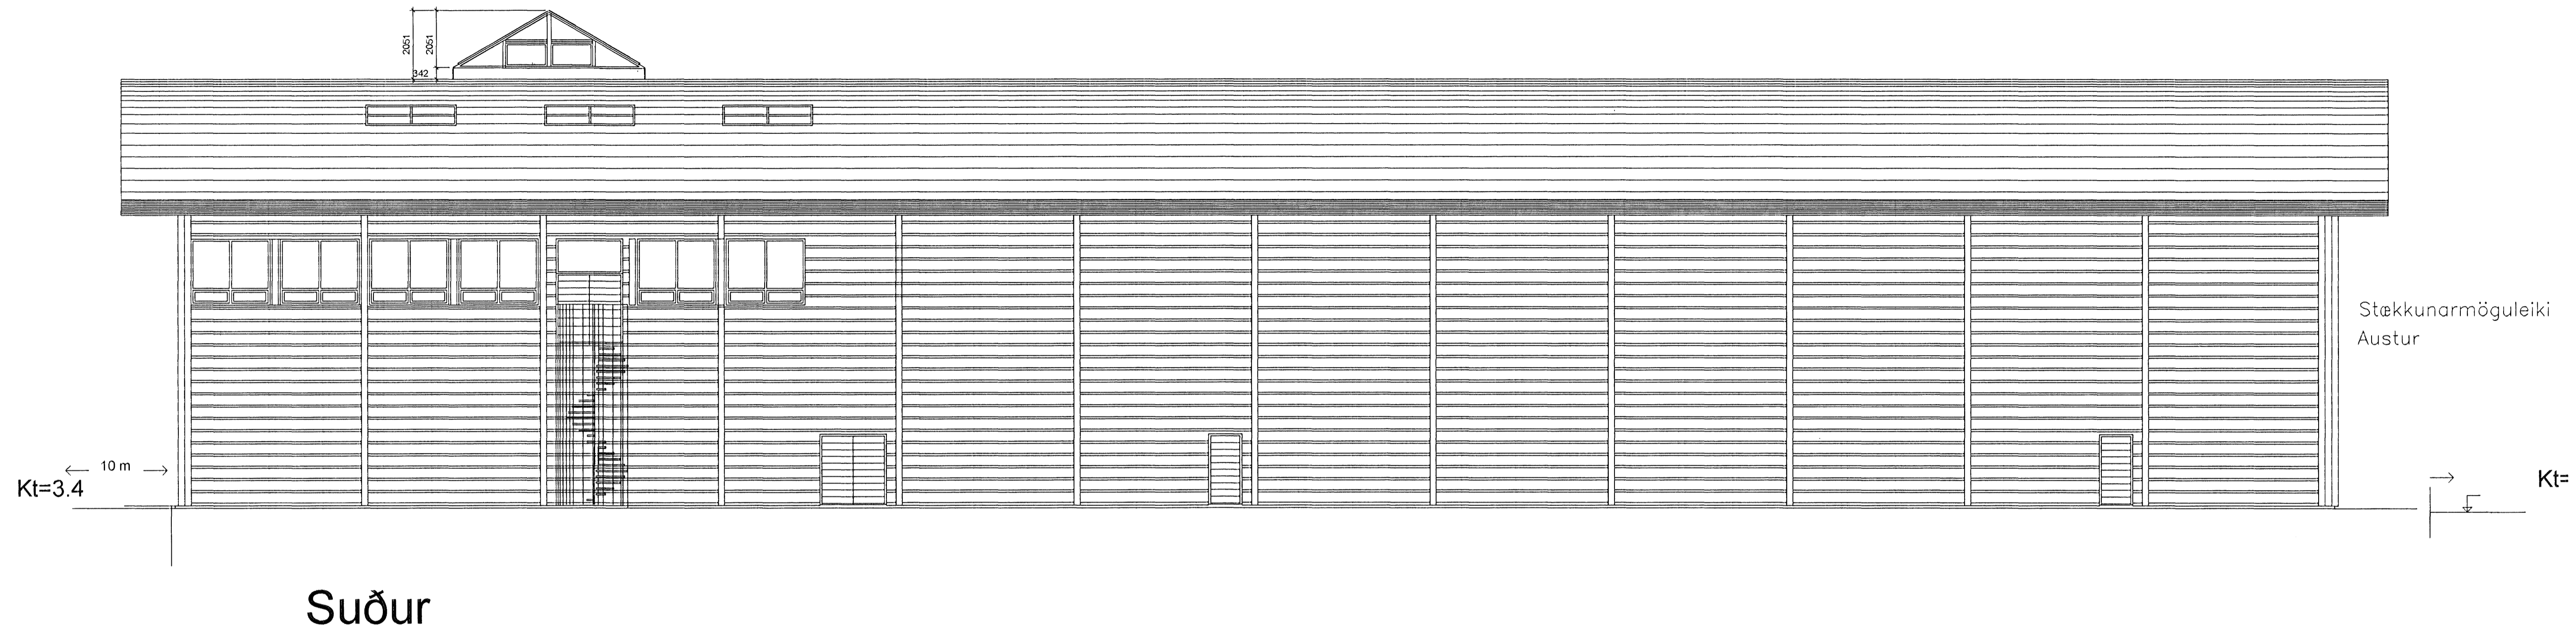

Breytingar:  
 02.02.2000 bætt við gluggum á norðurhlíð, nýr neyðarstigi  
 Ofanljós sett á þak

**T11** TEIKNISTOFAN SMÍÐJUVEGI 11  
 200 KÓPAVOGI  
 S: 564 4680 FAX: 564 4681

Verkheiti SÍF Birgðast. Fornubúðir 5 Mkv. 1:100  
 Verkhúti Útlit, norður og suður Dagsetning 07.04.1997  
 Stefán Hallsson BFI Hannað Stefán Hallsson Blað nr. 8 af 10  
 Teiknað SH 180454-3579 Breytt 02. 02 2000