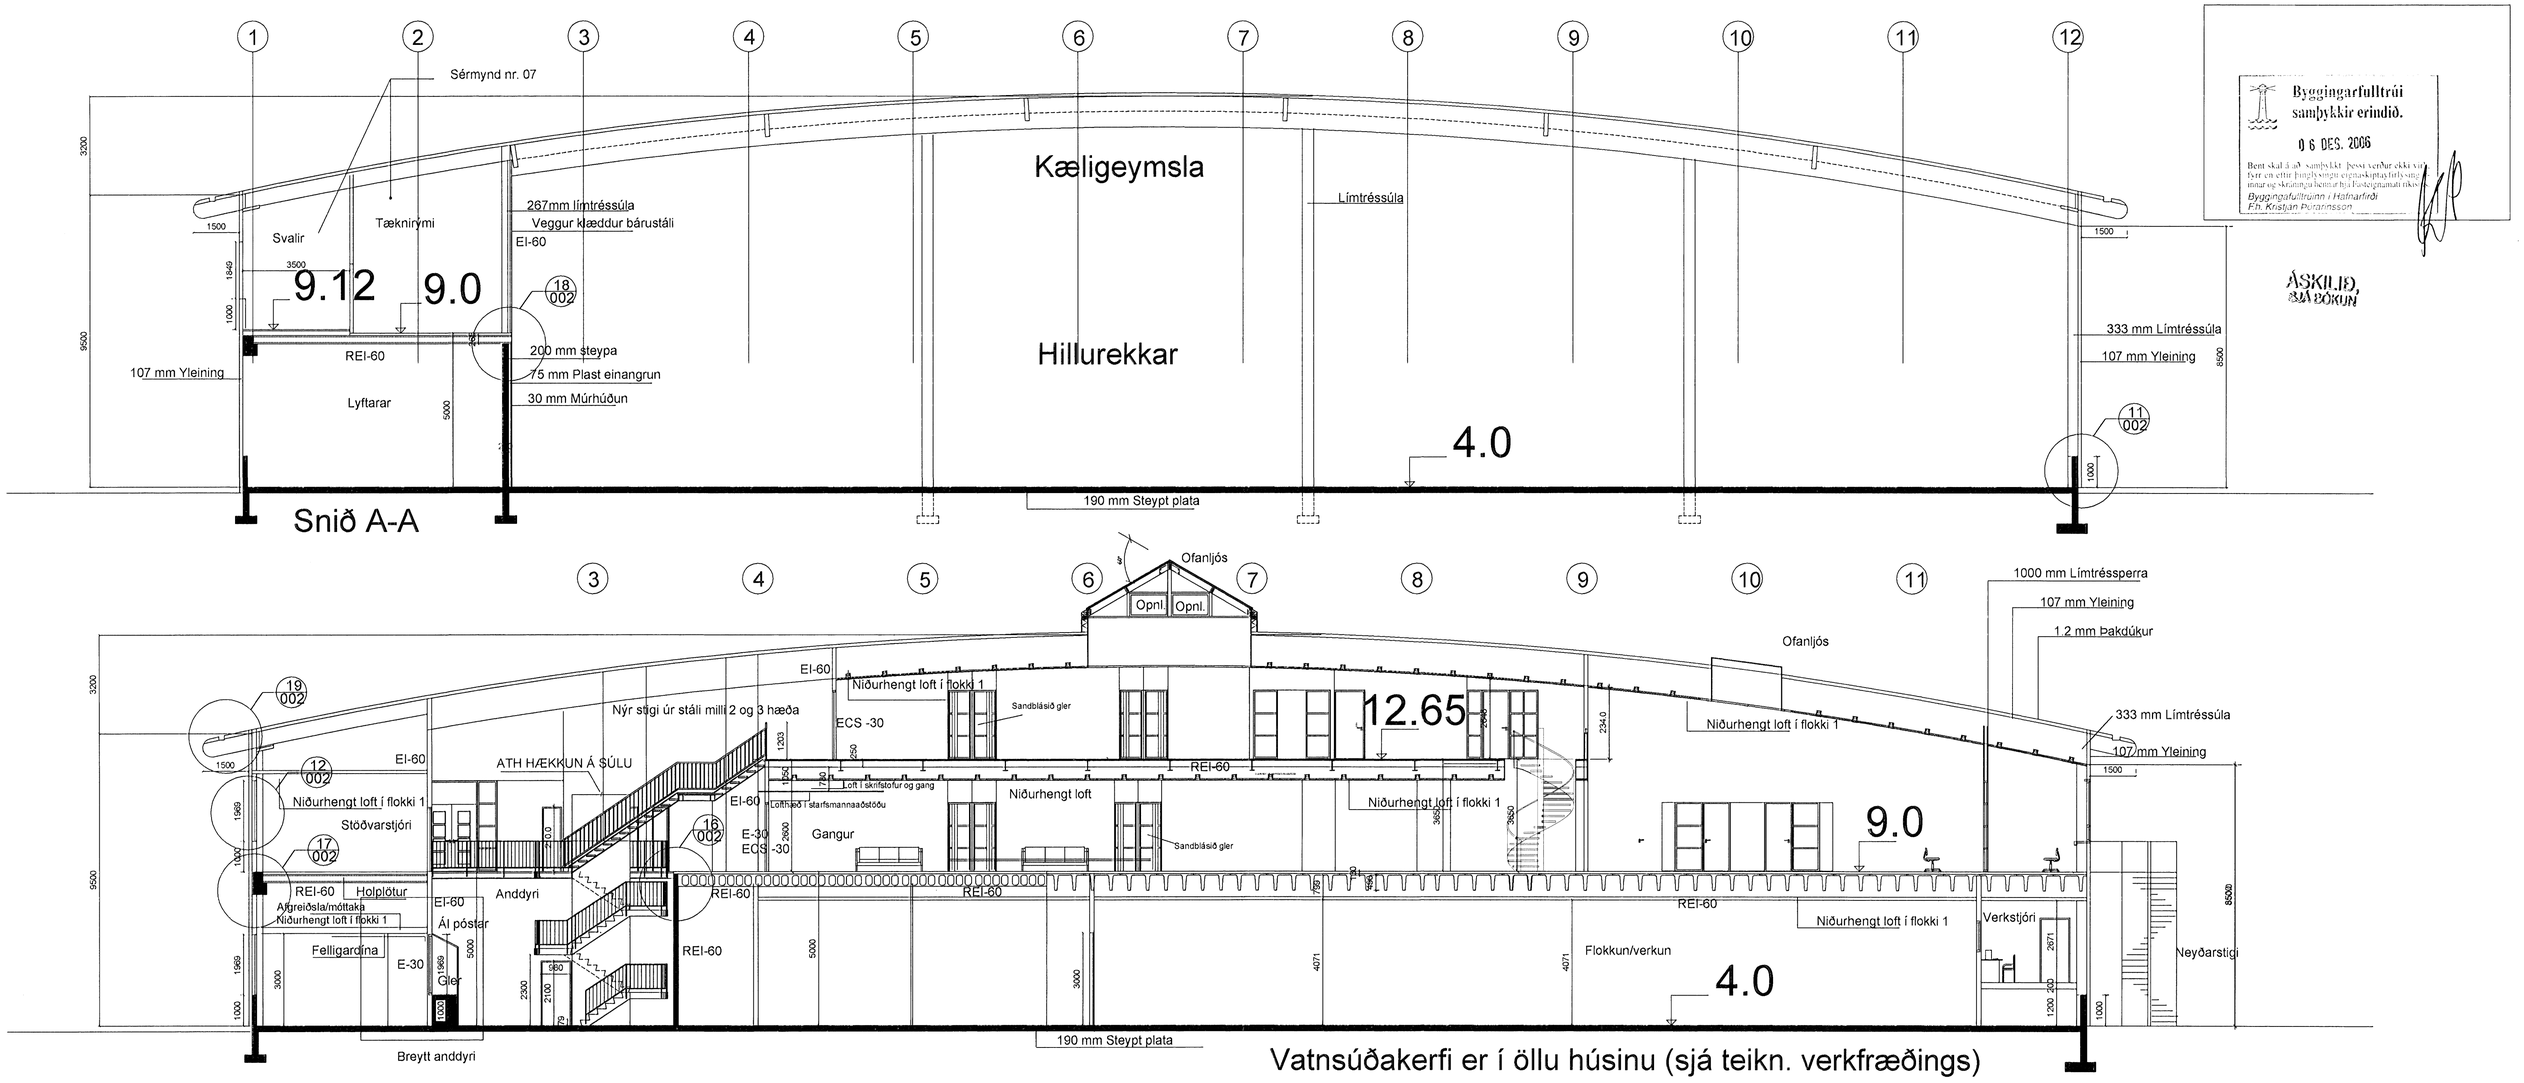

Byggingarfulltrúi samþykkir erindið.

06 DES. 2006

Bent skal á að samþykkt þessi verður ekki virt fyrr en eftir þinglýsingu eignaskiptayfirlýsingar innar og skráningu hennar hjá Fasteignamati ríkis.

Byggingafulltrúinn í Hafnarfirði
F.h. Kristjan Þórarinsson

ÁSKILIÐ, SJÁ BÓKUN

Skurðir 1:100

Skýringar:
VS- Salerni
HL- Handlaug
LR- Loftræsting
BS- Brunaslanga
Flóttaleið
Reyklosun

Lyftugöng REI-60
Dyr að lyftum EI-30
Vatnsúðunarkerfi er í öllu húsinu.

Byggingalýsing:

Undirstöður:	Steyptar á fyllingu
Botnplata:	Steypt og vélslípuð
Burðarvirki:	Límtré og steypt
Útveggjaklæðningar:	107 mm Þykkar samlokueiningar úr blikki með urethan einangrun.
Þakklæðningar:	107 mm þykkar samlokueiningar úr blikki með PVC dúk á þaki.
Innveggir:	Ýmist steyptir eða léttir veggir klæddir gifsplötum eða blikkklæðningu.
Milliloft:	Holplötur á steyptum bitum og súlum.
Kælikerfi:	Ammoníak fyrir kæligeymslurými en glýkót fyrir vökva í loftræstingu vinnslusala.
Vatnsúðakerfi:	Er í öllu húsinu.

Breytingar : 15 ágúst 2002
Milligólf sett í kæli í kóta 9,00
Móttöku í anddyri breytt

Breytingar : janúar 2000
Bætt við skrifstofum í vesturenda.
Bætt við skrifstofum á 3 hæð. Bætt við stiga í stigahúsi milli 2 og 3 hæða
Kaffiaðstaða flutt á þriðju hæð, Lyfta í anddyri
Bætt við flóttaleið við norðurhlið

T11
TEIKNISTOFAN SMIÐJUVEGI 11
200 KÓPAVOGI
S: 564 4680 FAX: 564 4681

Verkheiti	SÍF Birgðast. Fornubúðir 5	Mkv.	1:100
Verkhluti	Sneiðingar	Dagsetning	20.01.2000

Stefán Hallsson BFI
Hannað Stefán Hallsson Blað nr. 9 af 10
Teiknað S.H 180454-3579 Breytt