




Úr Gildi

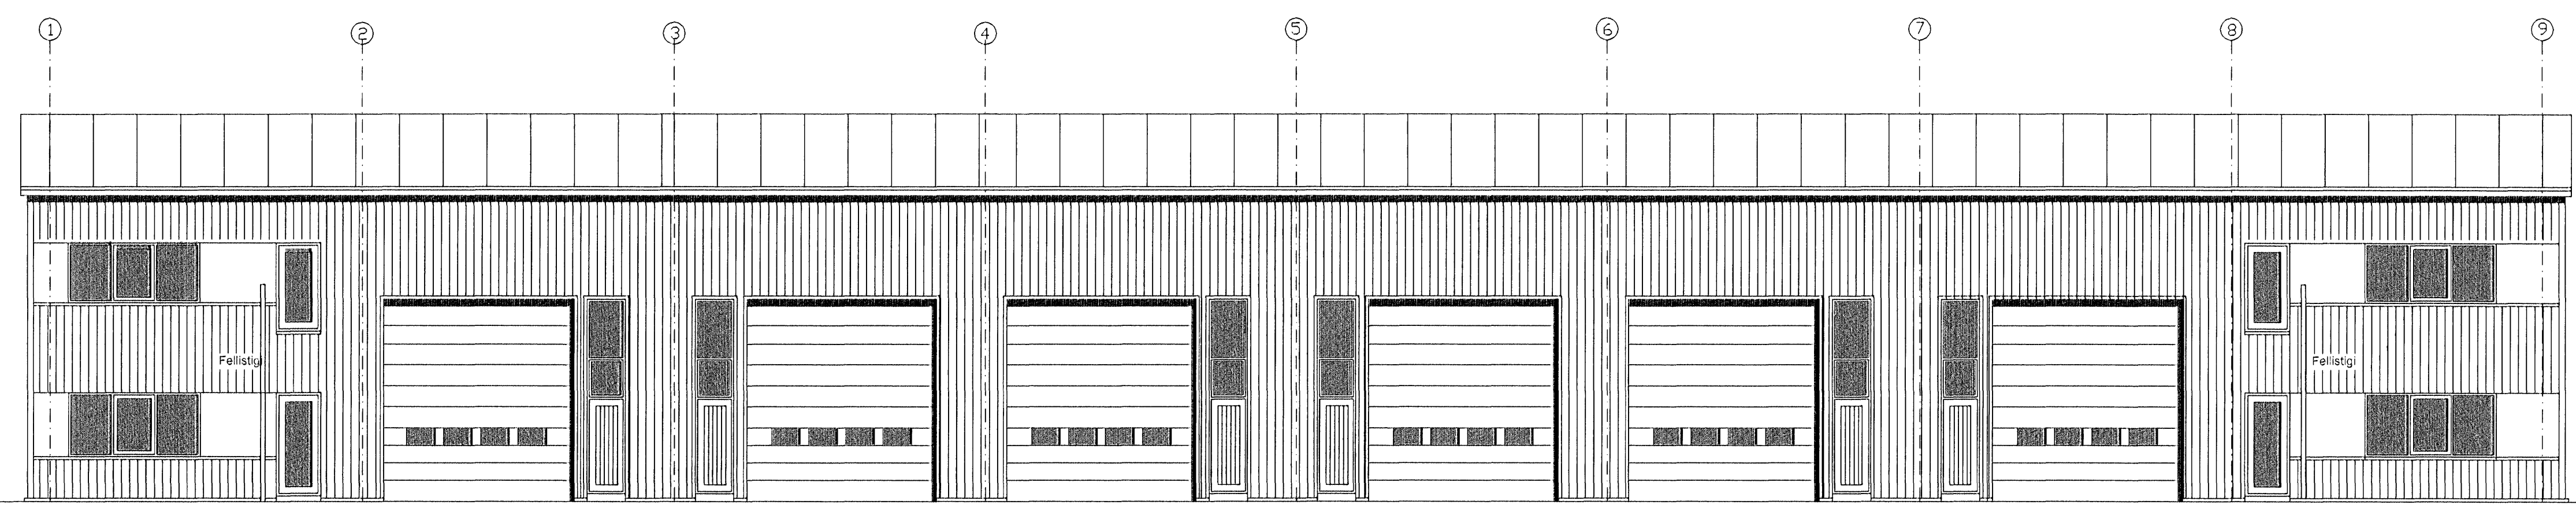



Suð-austur mhl. 01

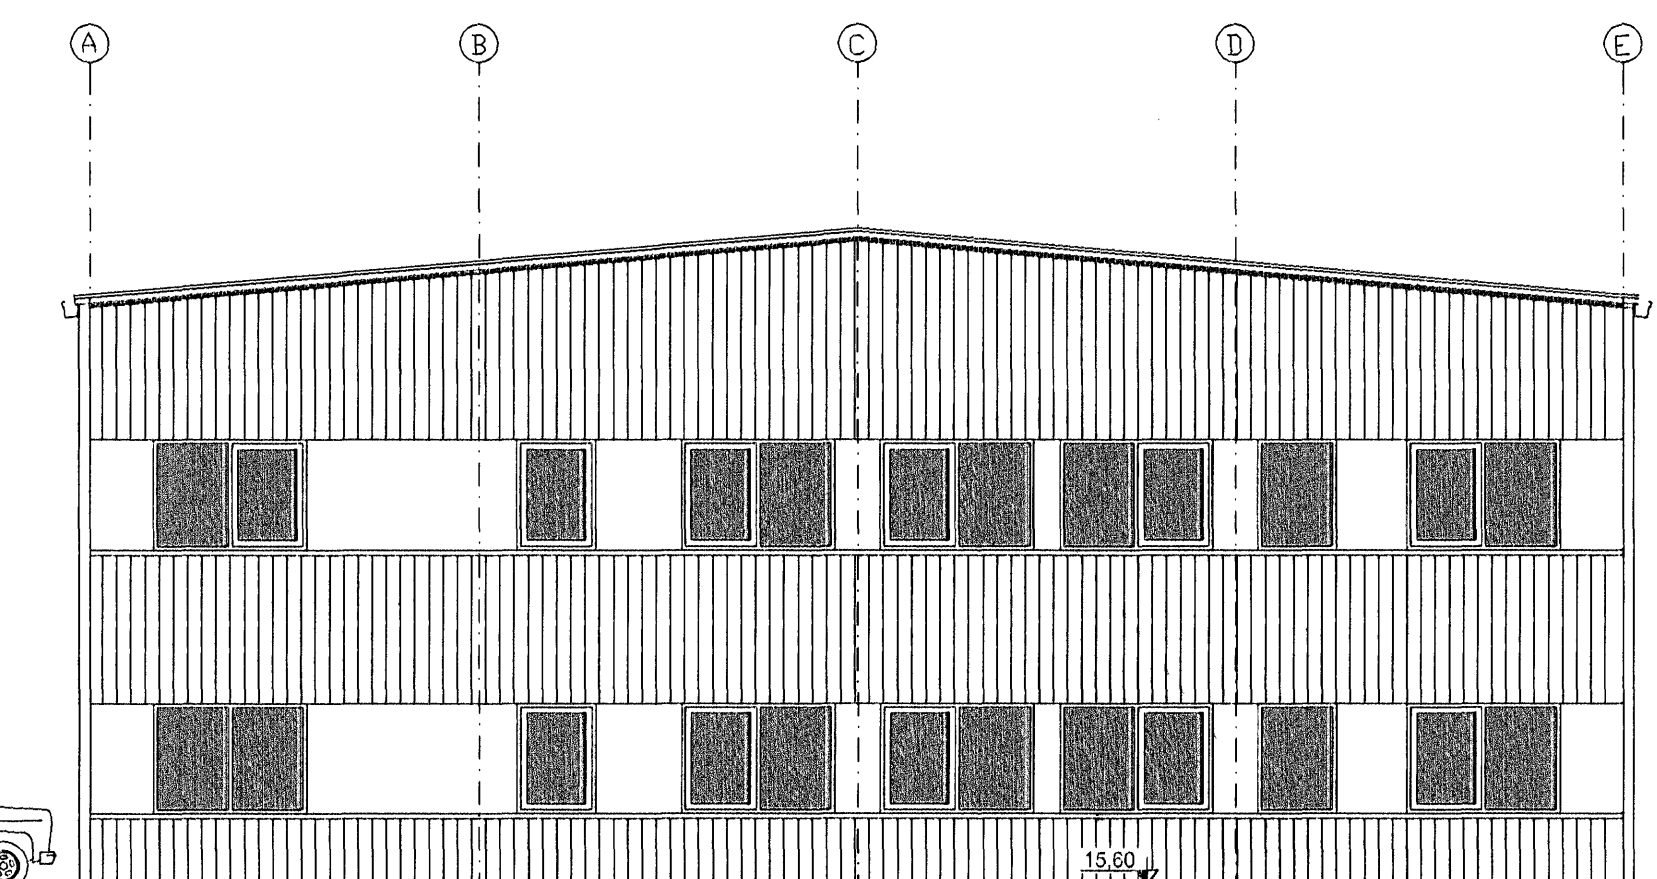

Suð - Vestur Gaffi mhl. 01

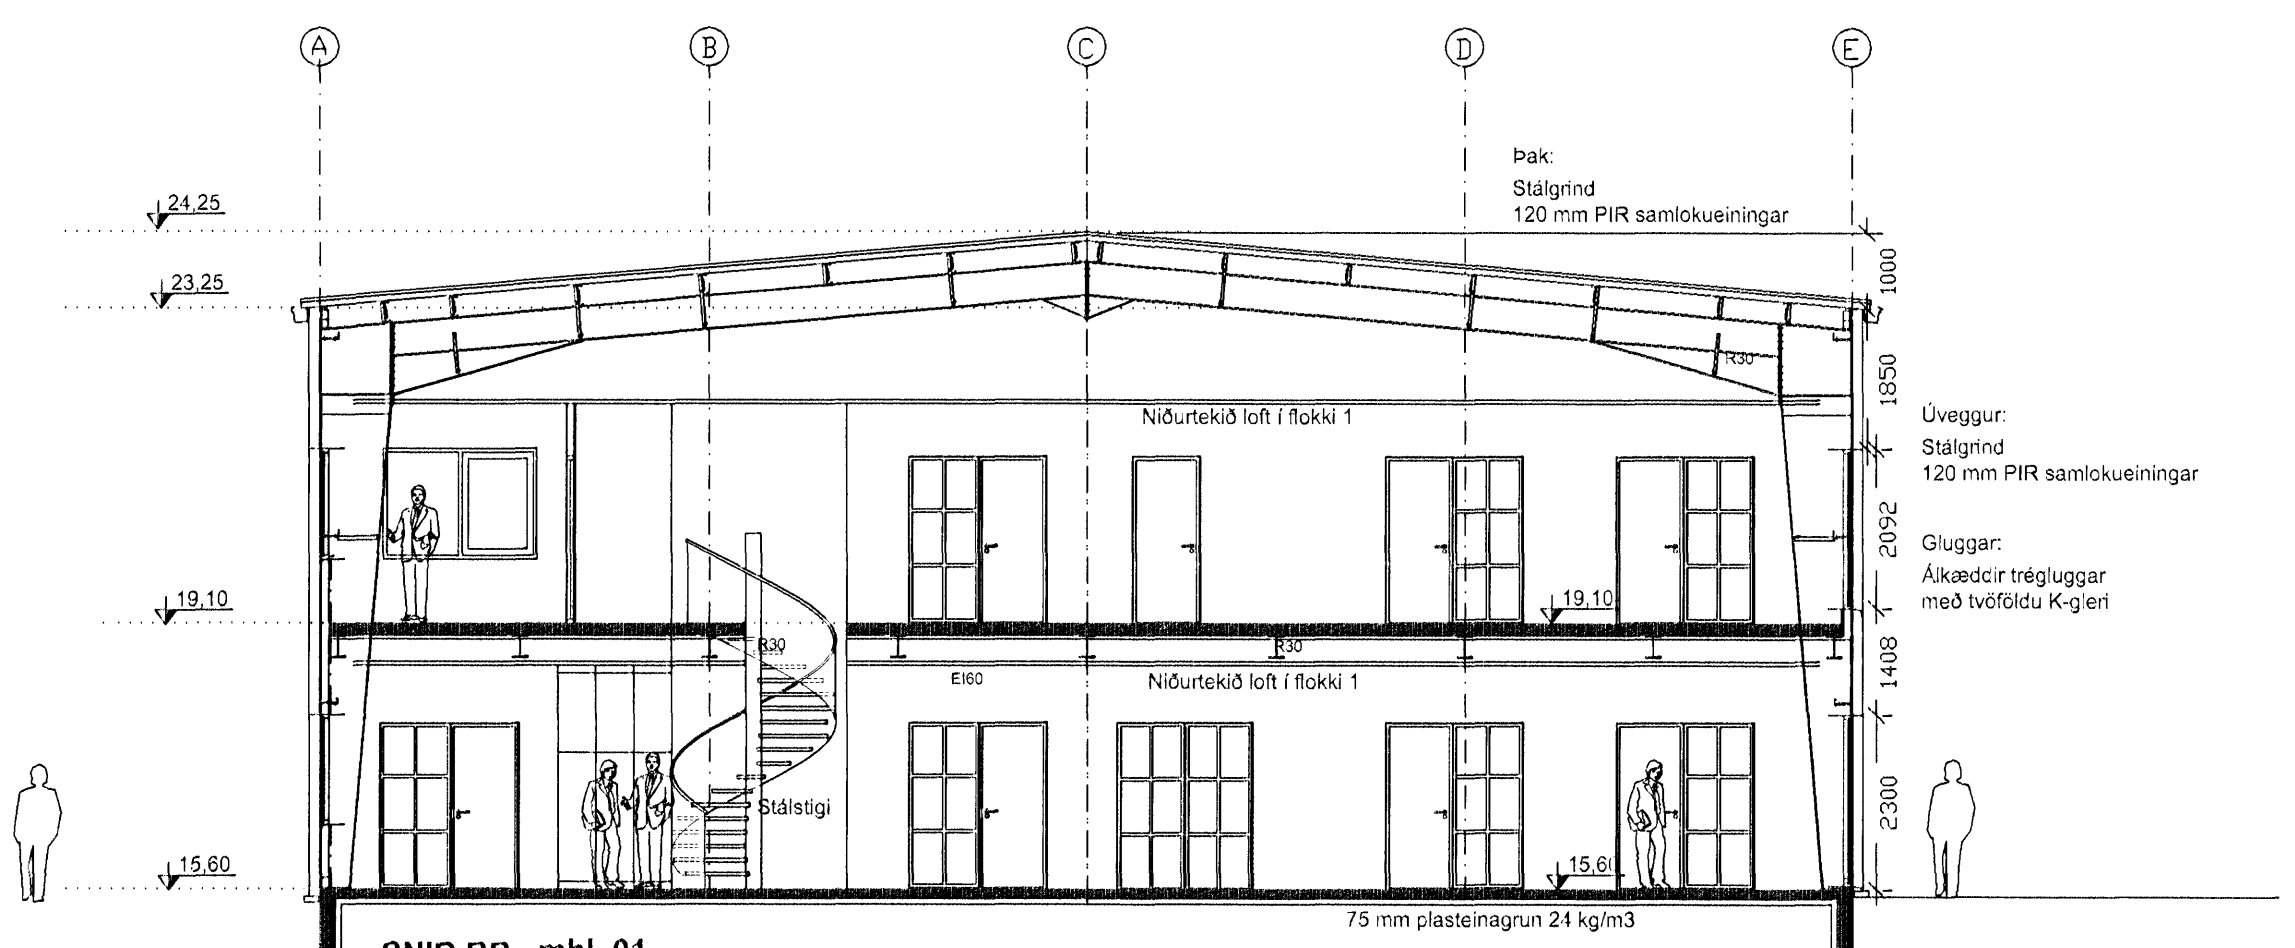


SNID BB mhl. 01

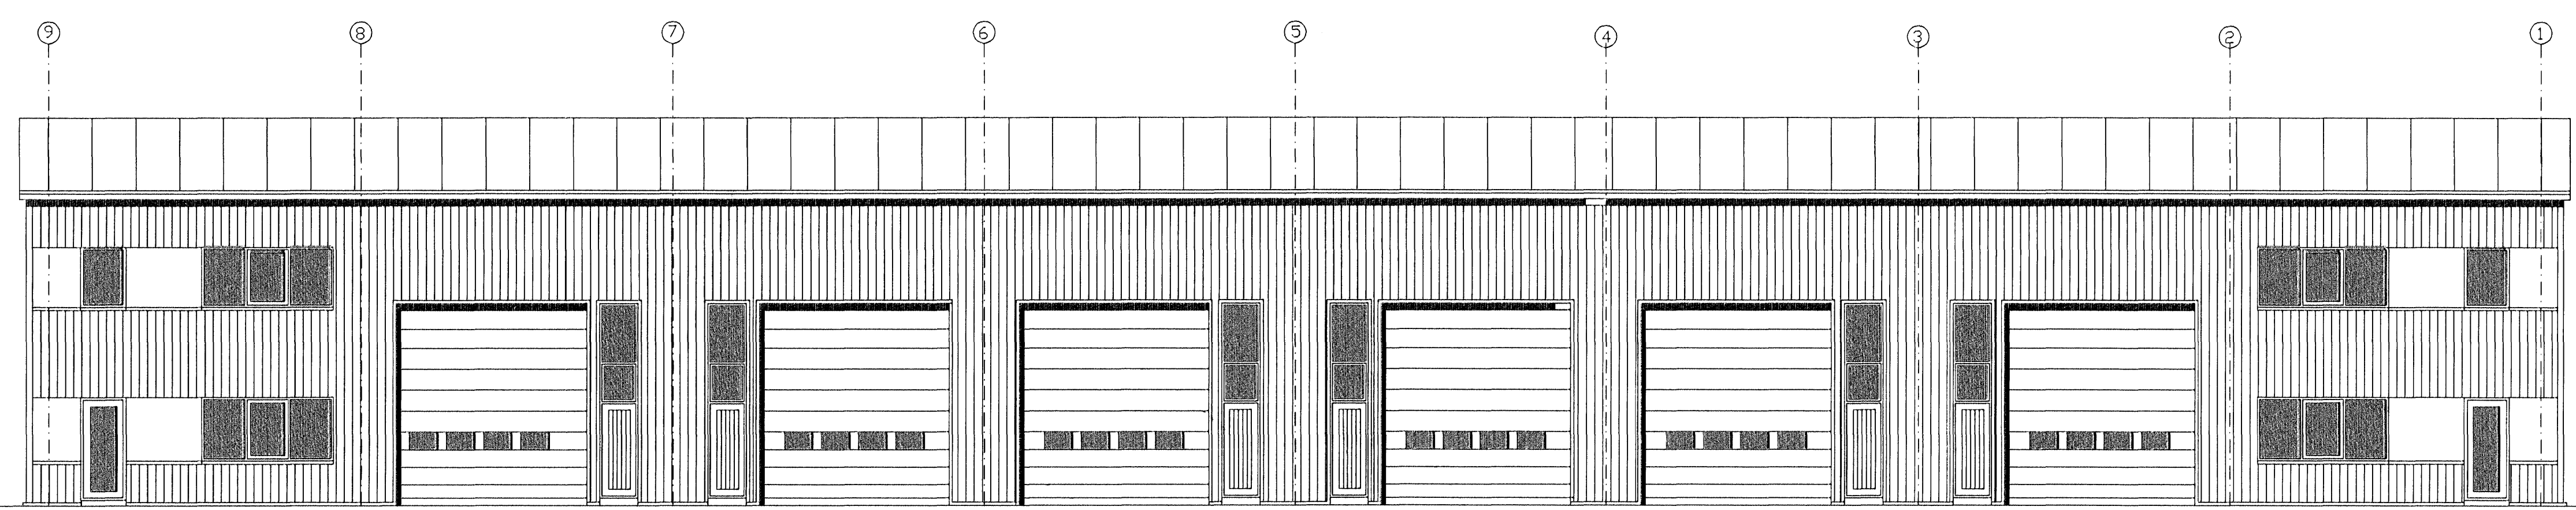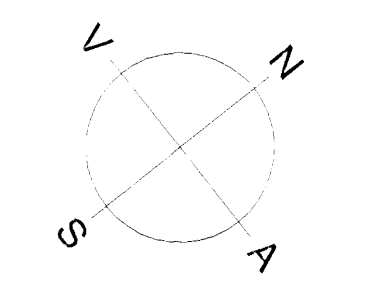


Norð-vestur mhl. 01

Norð-vestur

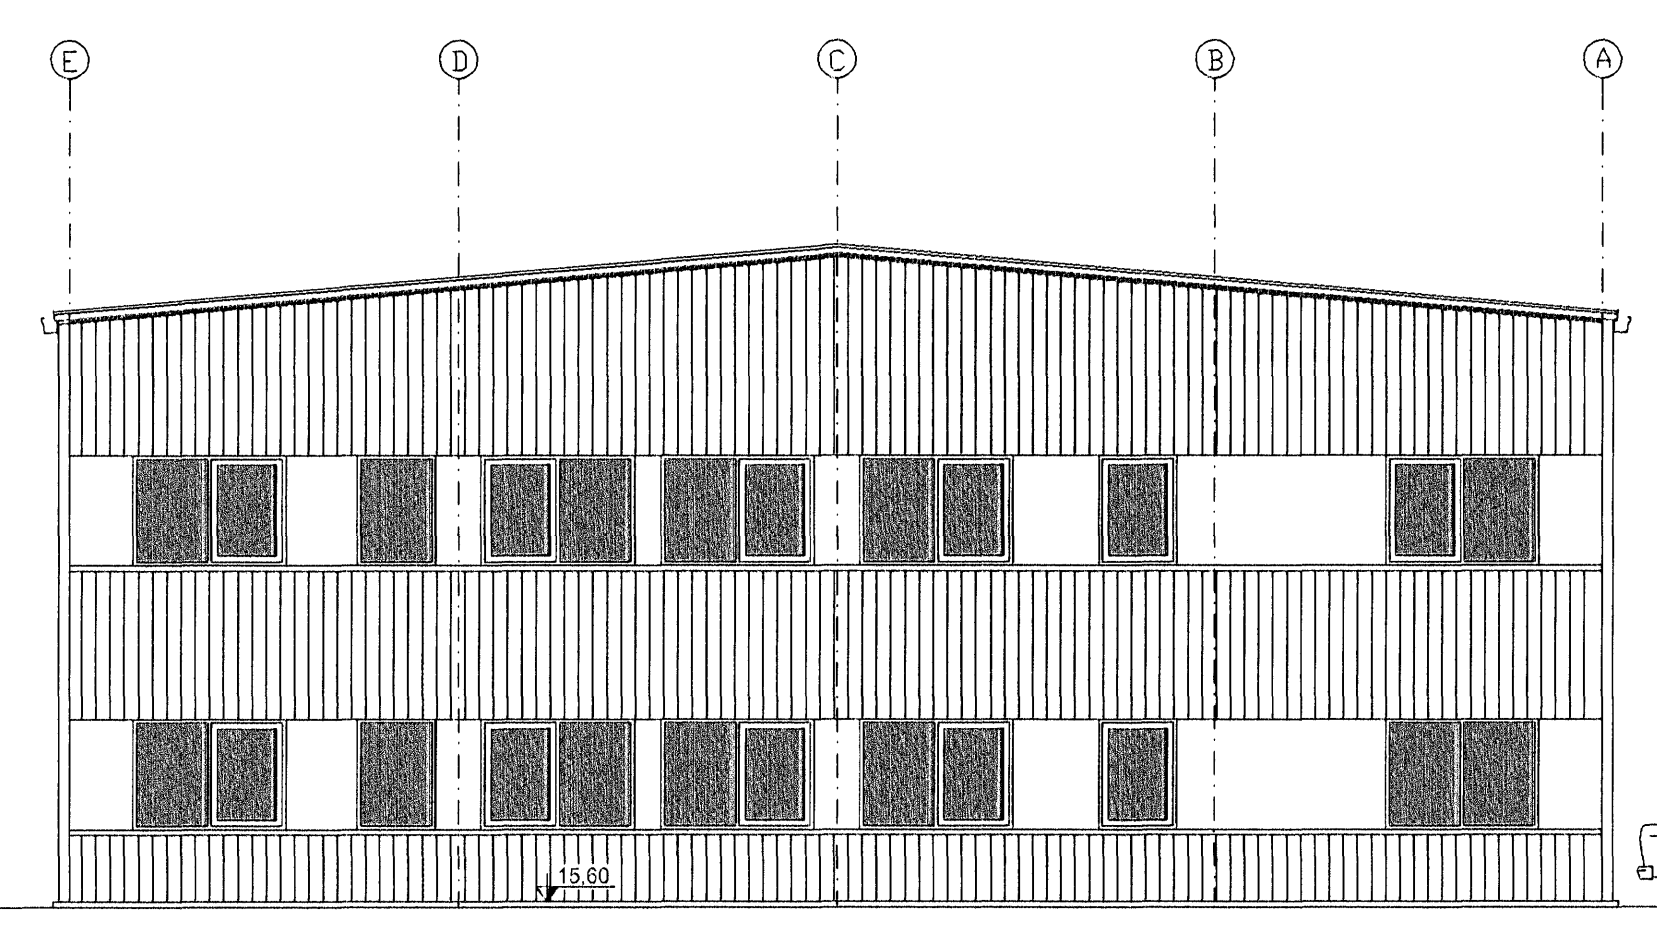

Norð - Austur Gaffi mhl. 01

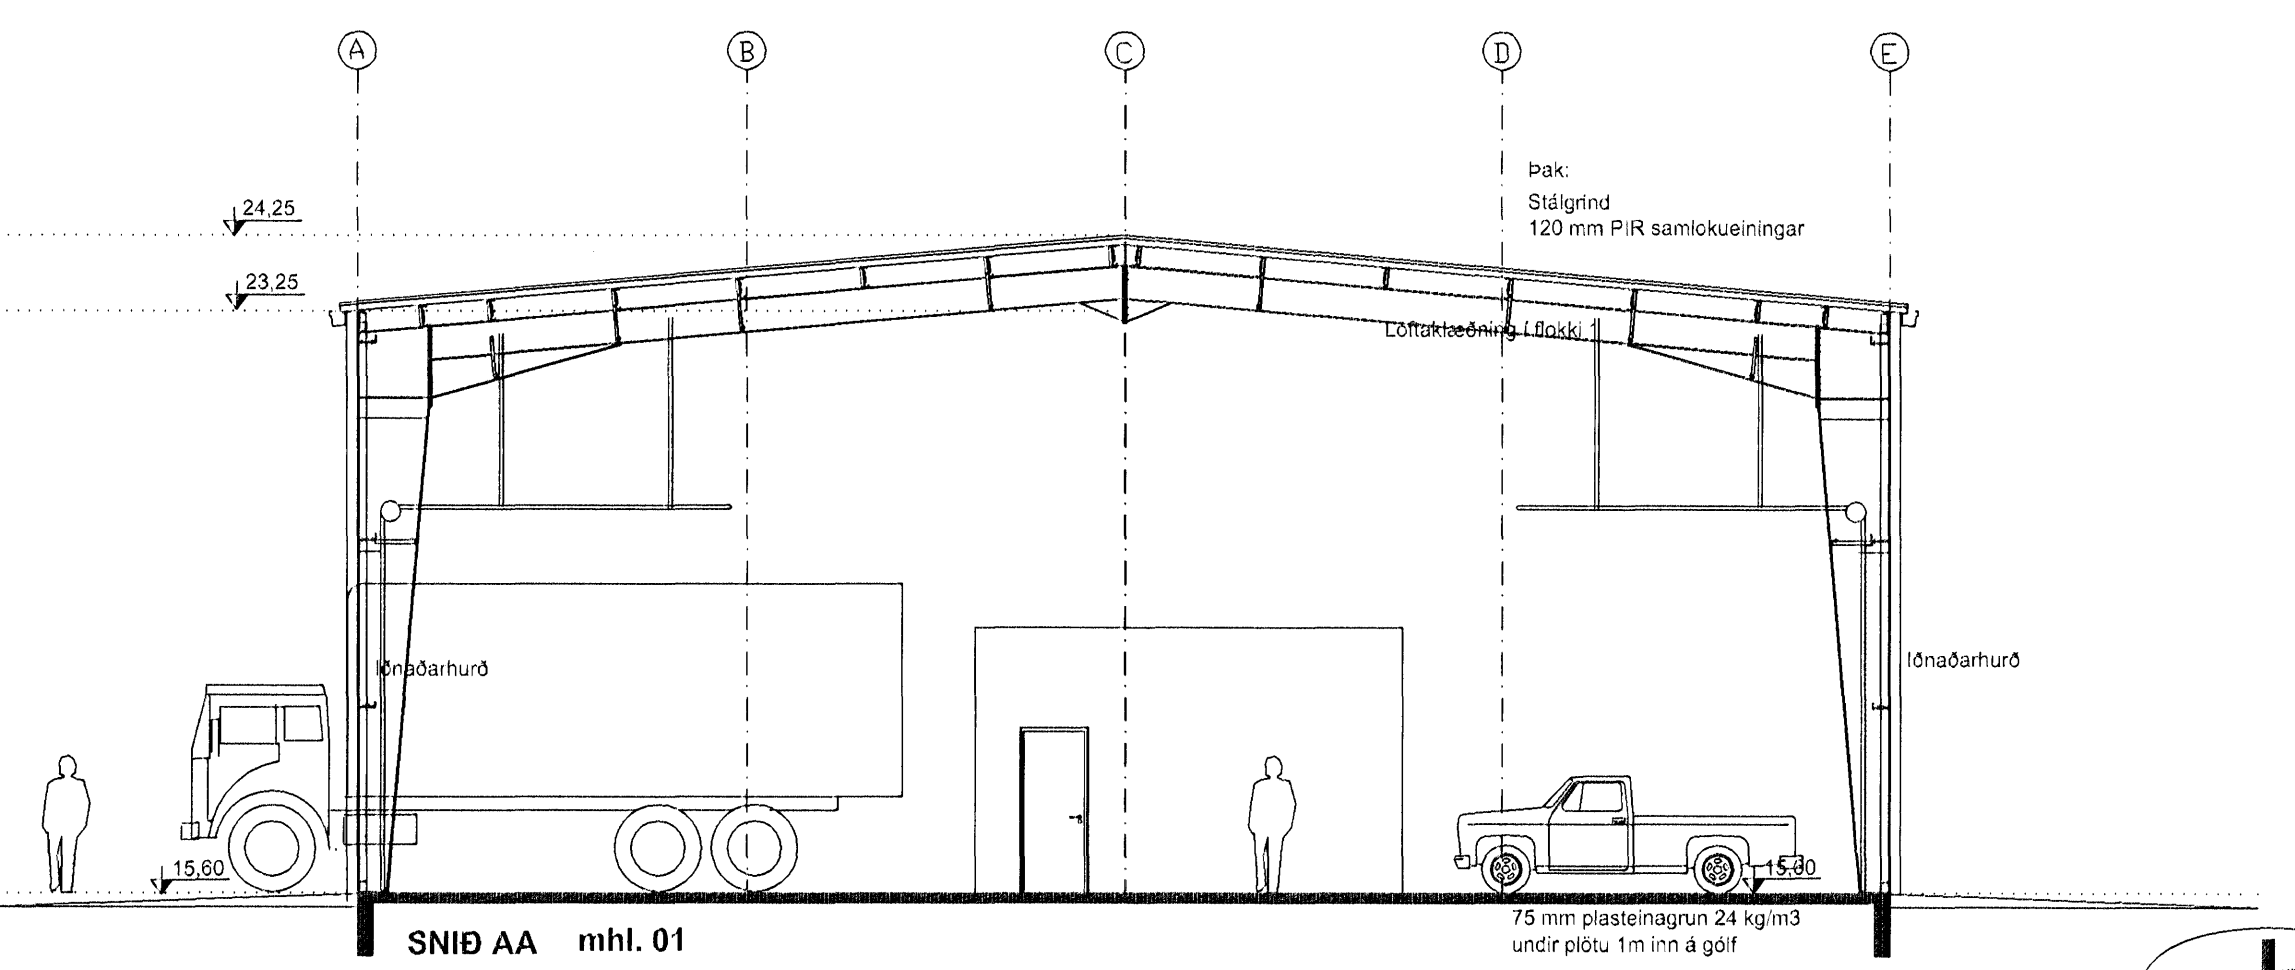

SNID AA mhl. 01

TÁKN	
GN	= Niðurfall
LR	= Loftþræsting
PK	= Póskassar
NL	= Neyðarlífs
VLR	= Vélknúin loftþræsting
R	= Reykskynjari
ÚT	= Merkur útgangur
☼	= Blástæði fyrir fíðabla
BO	= Björgunarpopp
BO	= Fellistigi við björgunarpopp
⊙	= Brunnaslanga
20 m	

ELDVARNAMERKINGAR	
REI 60	= Barandi A60 eða B60 veggur
EI 60	= A60 eða B60 veggur-millilott
R60	= Burður í 60 mínútur, t.d. súlaþrú
EI 30	= B30 hurð eða veggur
EI 30 CS	= B30 S (reykþétt og sjálfkandi)
EI 60 CS	= A60 eða B60 hurð
E 30	= F30 gler
ECS 30	
A	= er óbrennanlegt efni
B	= er brennanlegt efni (t.d. timbur)

Breyting: 15.11.2006 - Hávin lengd og breiknúð um 18 cm og hækkið um 15 cm