


ESKIVELLIR 7 HAFNARFIRÐI.

Byggingarfulltrúi
samþykktir erindið.
23 NOV. 2006


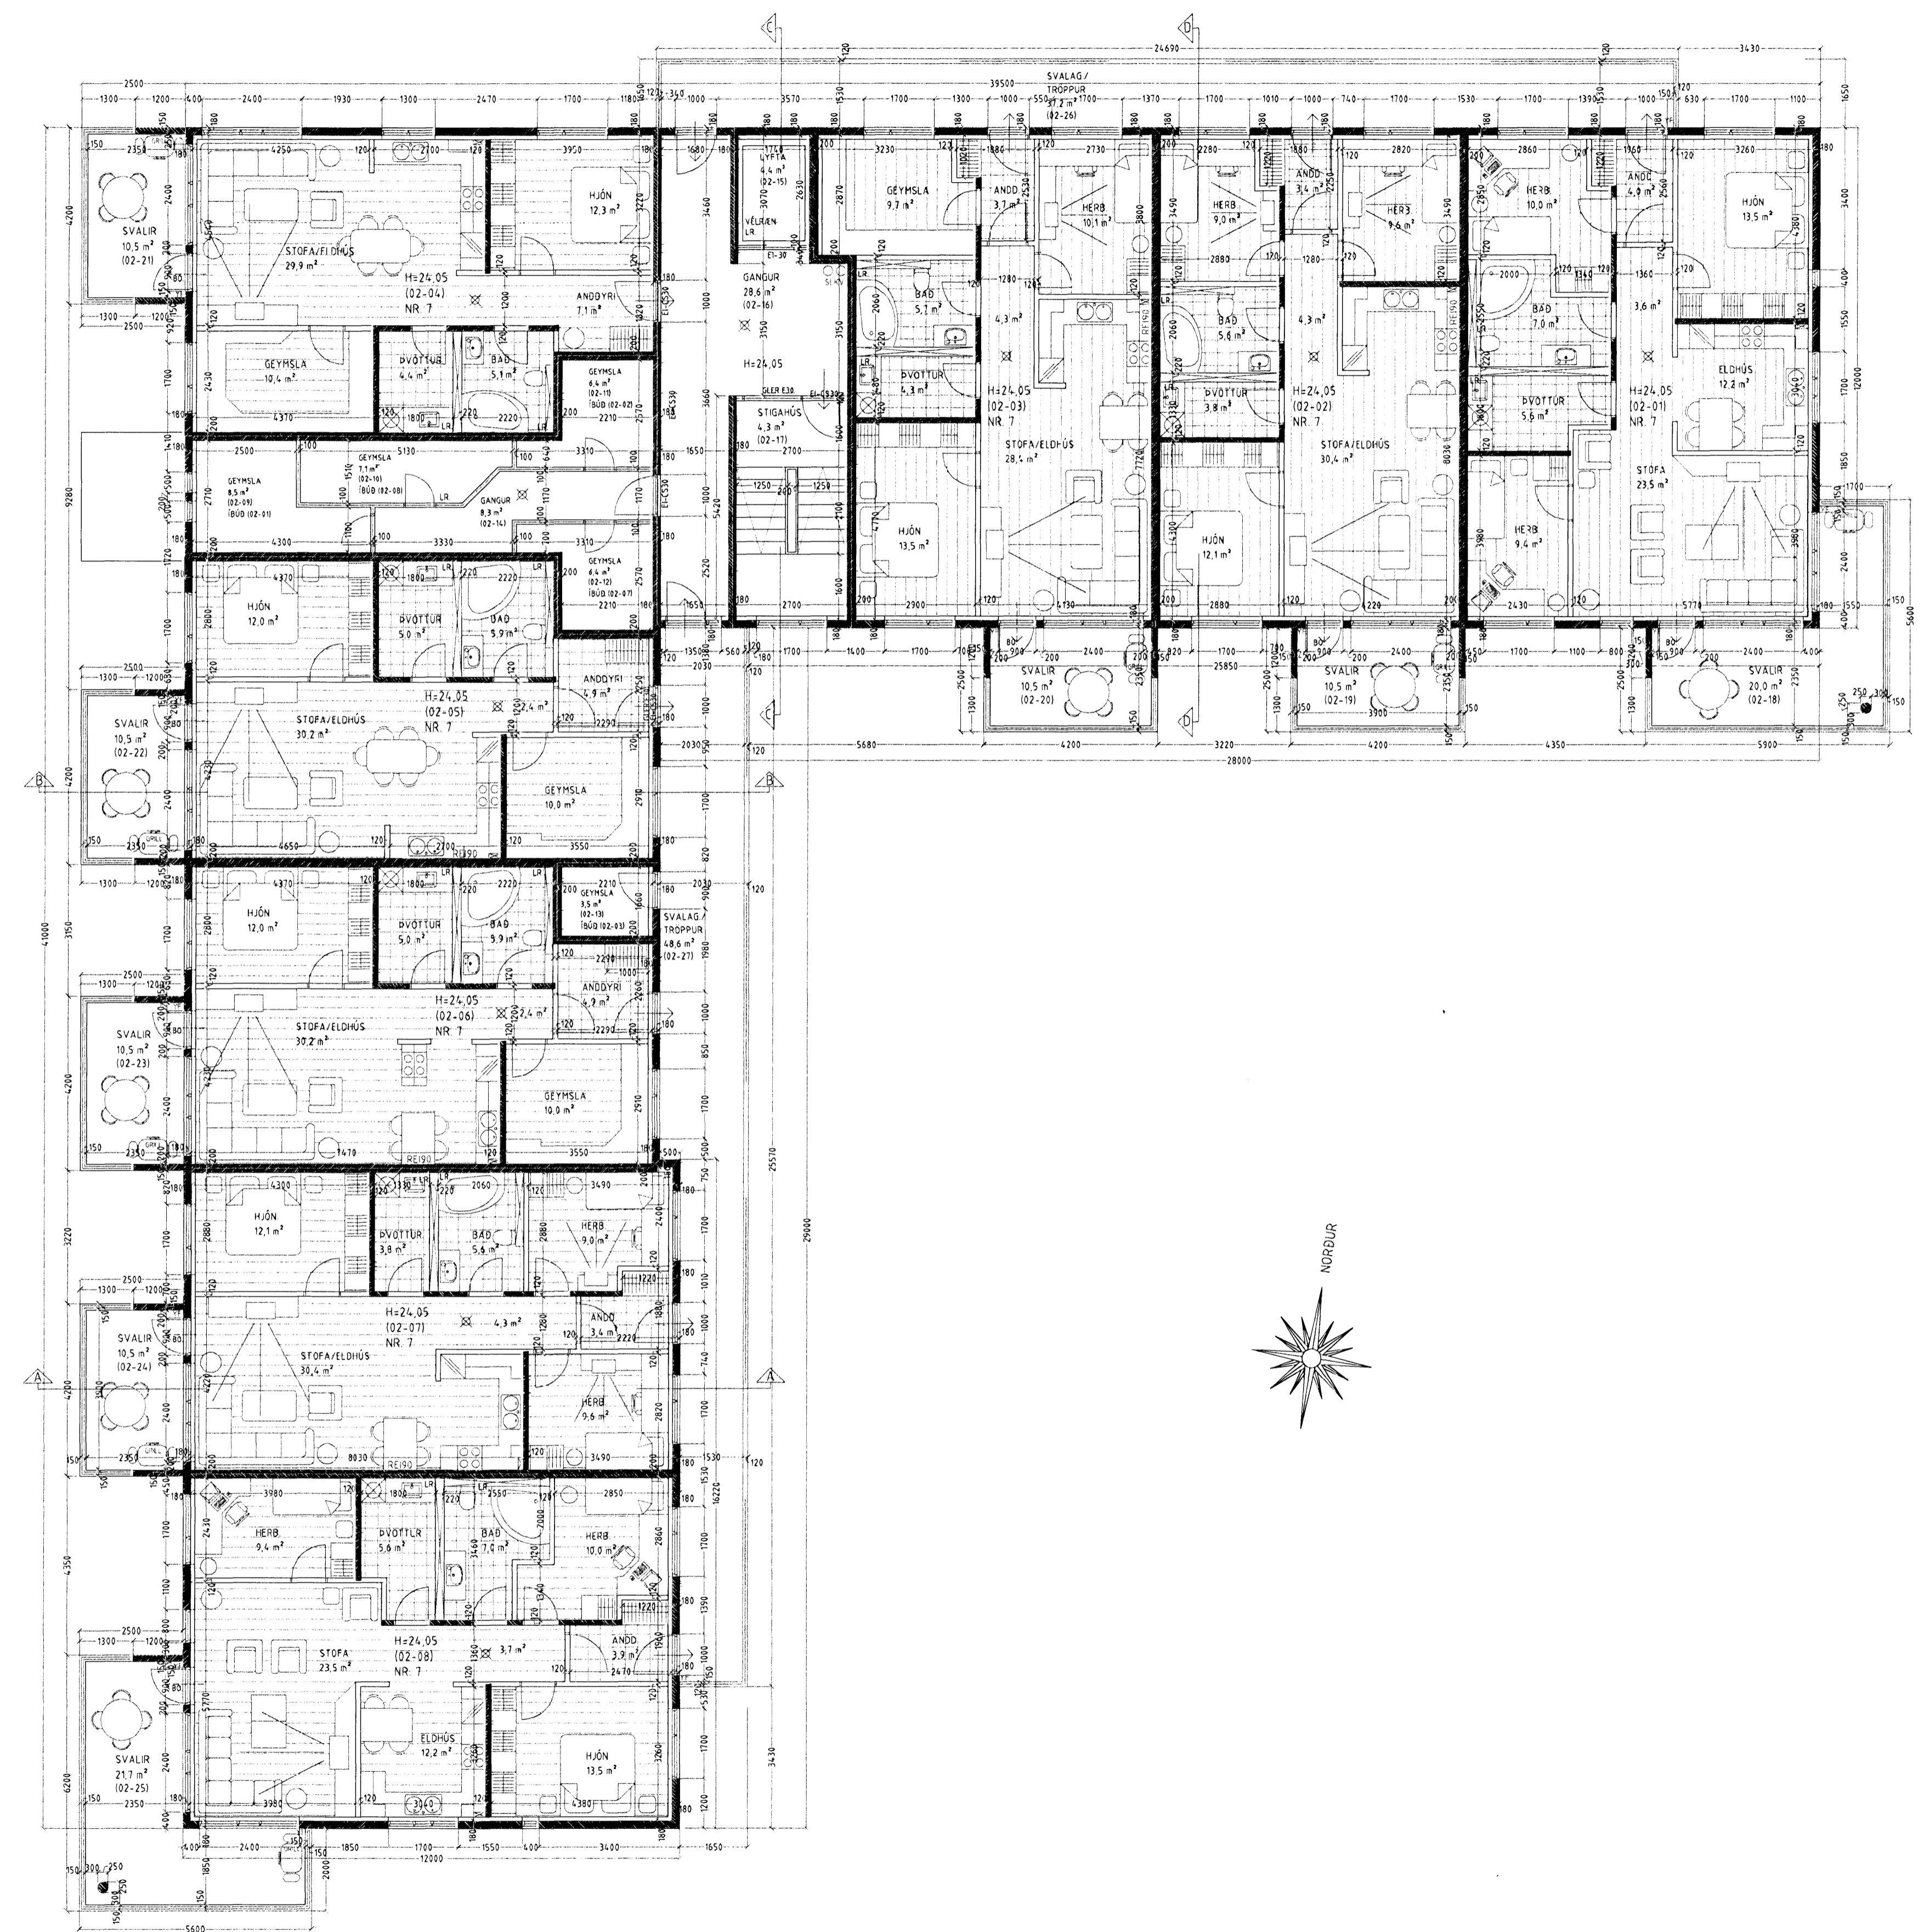

GRUNNMYND 2. HÆÐ MKV. 1:100.

Varðandi frekari málsetningar, sjá sérteikningar aðalhönnuðar í mkv. 150. Sérupprættir skulu unnir þegar aðaluppdrættir hafa verið samþykktir af byggingaryfirvöldum.

ESKIVELLIR 7 HAFNARFIRÐI.

Sigurður Þorvarðarson byggingafræðingur bfi.
Teiknistofan Strandgötu 11 220 Hafnarfirði.
Sími 5651510 Netfang teiknistofan@simnet.is
STH teiknistofan ehf. kt. 510298-2769 Kf. aðalhönnuðar: 141250-4189

Skýringar:	Aðaluppdráttur.
Teikning:	Grundmynd 2. hæð
Málkvæði:	1:100. Dagsetning 6 júlí 2004.
Undirskrift:	17-11-06 <i>dy h</i>
Blað nr.:	3 af 15.
Breytt:	