


GRUNNMYND 5. HÆÐ MKV. 1:100.

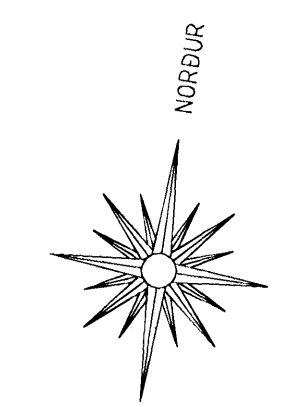

ESKIVELLIR 7 HAFNARFIRÐI.

Sigurður Þorvarðarson byggingafræðingur bfi.
Teiknistofan Strandgötu 11 220 Hafnarfirði.
Sími 5651510. Netfang: teiknistofan@simnet.is
STH teiknistofan ehf. kt. 510298-2769. Kf. aðalhönnuðar: 141250-4189.

Skýringar:	Aðaluppdráttur.
Teikning:	Grunnmynd 5. hæð.
Mælikvæði:	1:100. Dagsetning: 6 júlí 2004.
Undirskrift:	17-11-06 <i>[Signature]</i>
Blað nr.:	6 af 15.
Breytt:	Innra skipulag í íbúð (05-05) nr 7.

Vandandi frekari málsetningar, sjá sérteikningar aðalhönnuðar í mkv. 1:50.
Séruppdráttir skulu unnir þegar aðaluppdráttir hafa verið samþykktir af byggingaryfirvöldum.