



Samþykkt þann

06. DES. 2006

Byggingatulltrunn / Hafnarfirði
F.h. Kristján Þórarinnsson



MÍÐVANGUR 109 - 220 HAFNARFIRÐI
staðgreinir 1400-01-61900990
landnúmer 121913

BYGGINGARLÝSING / GREINARGERÐ.

Húsið er í enda sex íbúða raðhúss sem byggt var 1971 eftir teikningu Kjarntans Sveinssonar.

Sótt er um leyfi til að endurnýja klæðningu og breyta útliti og gluggasetningu arnistofu á efri hæð hússins. Einnig að setja dyr í vesturvegg arnistofunnar og að koma fyrir stiga undan á vesturenda hússins sem tengir arnistofuna við garðinn (og auðveldar rýmingu ef til hennar kemur).

Sótt er um leyfi til að fylla upp í og byrgja glugga á vesturvegg bílskúrs og klæða vegginn að utan. Einnig að setja dyr á bílskúrsvegginn og breyta aðkomu að inntaksherbergi sem hólfað er út úr bílskúrnunum.

Sótt er um leyfi til að byggja sólstofu undir og framan við skyggni við suðurvegg hússins, og breyta tengingu stofu og borðstofu við garð.

Sótt er um leyfi til að koma fyrir heitum potti framan við sólstofuna. Potturinn verður með loki og gengið frá honum skv. reglum og stöðlum.

Stærð sólstofu er:

Nettó 22,2 m²

Brúttó 24,7 m²

75,5 m³.

Húsið er steinsteypt einangrað að innan og þússað. Þak er járnklætt timburþak. Gluggar eru timburgluggar með tvöfölu gleri. Sólstofa verður byggð úr gluggakerfi úr timbri og áli, stigi á húsvegg úr stáli og veggjaklæðning utan á arnistofu og bílskúrsvegg úr sementsbundnum plötum - víroc eða samb..

Breyting	Dagsetning	Skýring

MÍÐVANGUR 109
HAFNARFIRÐI

REYNDARTEIKNINGAR / VIÐBYGGING / BREYTINGAR

AFSTÓÐ UMYND 1:2000
SNEKINGAR
ÚTLIT SUÐUR/NORÐUR



ÁDALUPPDRAÐUR

Breyting: A1.02

Útgáfudagur: 15.11.2006
Mkv.: 1:100 1:2000
Vorkn.: 2060665 AN SK

Artífelkar Laugavegi 164 ehf., 105 Reykjavík
s: 530-8100, f: 530-8101, kt: 560 496 2739
glamokim@glamokim.is, www.glamokim.is

TEIKNINGU ÞESSA MÁ LÖSBYTTA MEÐ TILMÖNNUM HEITAD. HEITA TILBOÐA TIL HÉLD. ÁN SKRIFLEGS EYINGIS TIL FUNDAR.

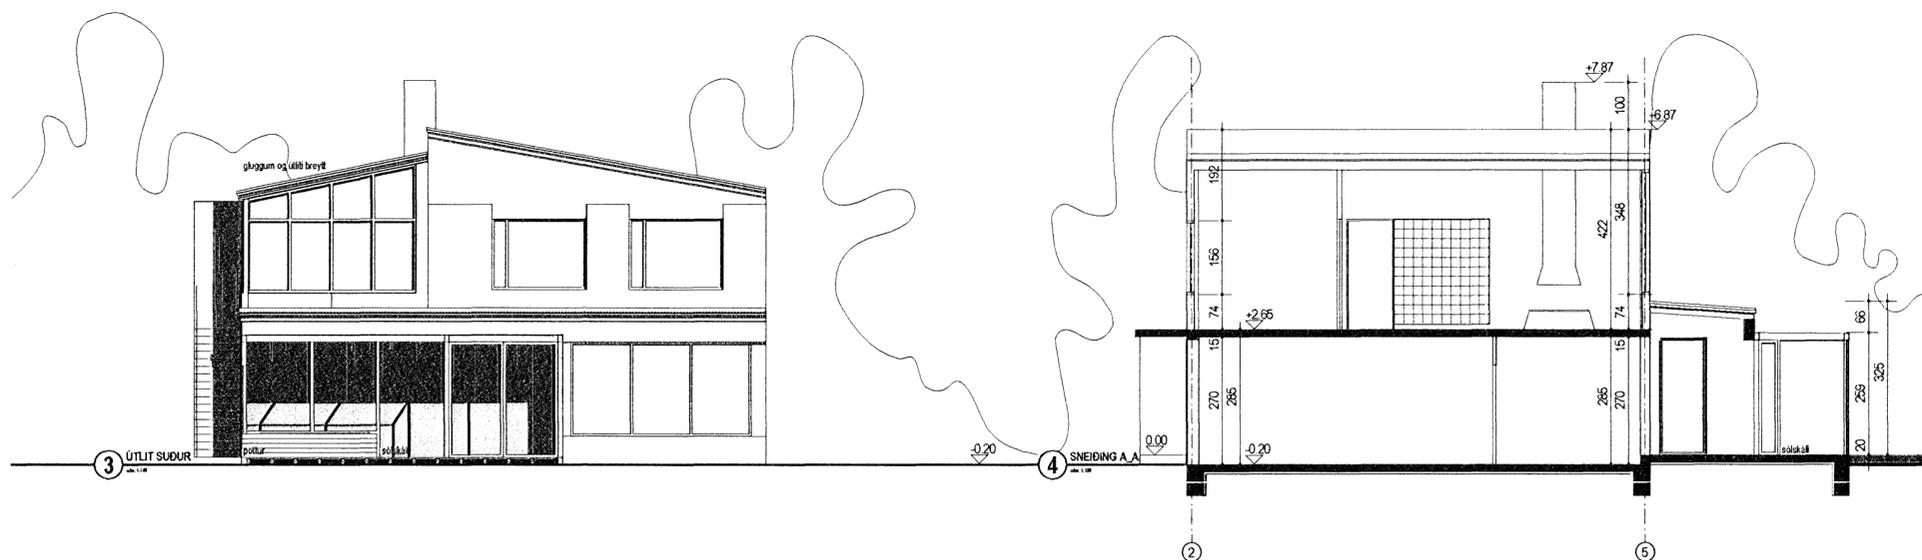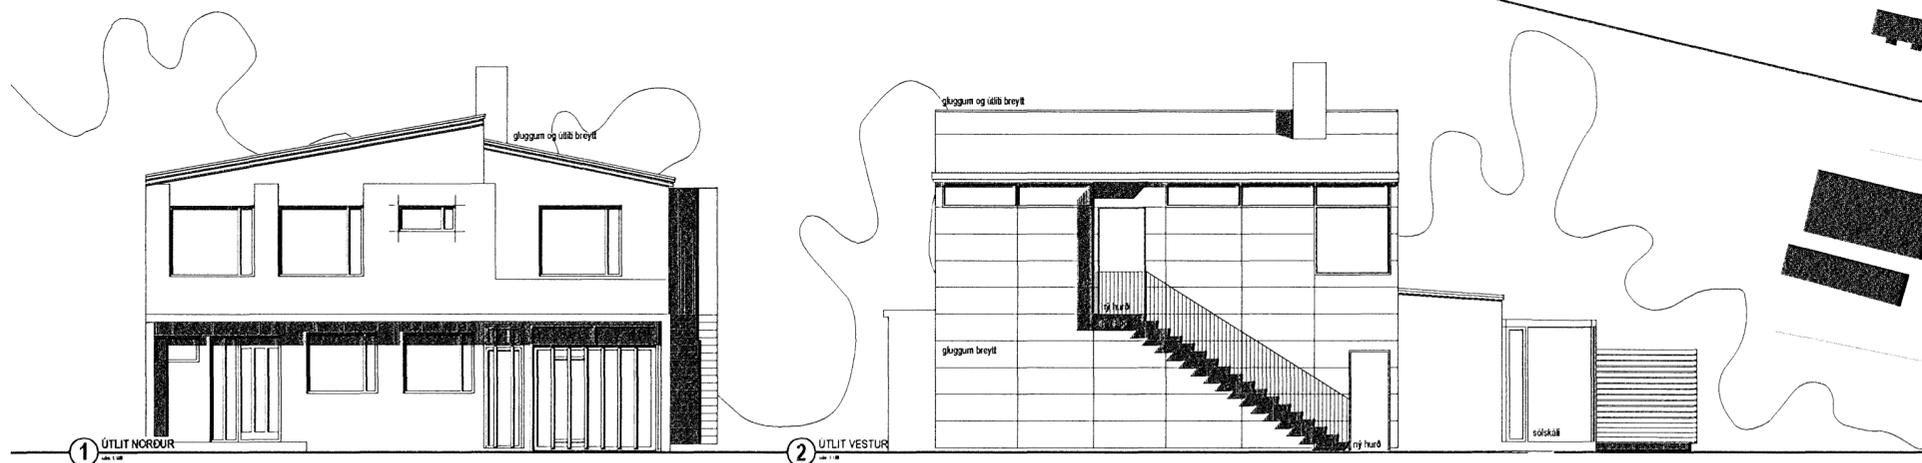

Sigbjörn Kristjánsson arkitekt
kt: 121268-2269

Sigurður Halldórsson arkitekt FAJ
kt: 100857-2009