

Afstöðumynd 1:500
Lóð skv. uppdrætti landslagsarkitekts

Byggingarlýsing

Lóð og aðkoma:
Aðkoma bílaumferðar að lóð er tvíþætt að sameiginlegu bílastæðabelti lóða Bjarkavalla 1, 3 og 5, annars vegar frá Kirkjuvöllum í vestri og hins vegar Ásbraut úr norðri, þá með gegnumgöngu um lóð Bjarkavalla 3. Aðkoma gangandi og hjólandi er úr öllum áttum, þar sem samhangandi stígakerti umkringir lóð, auk innra stígakertis milli húsa á lóð, sem tengist vel ytra kerfi. Akfer stígar er um garðrymi til að auðvelda búskóðafutninga, sorphirðu og aðkomu slökkviliðs. Lögð er áhersla á að halda sem mestu af náttúrulegu hrauni ósnertu á lóð. Vardandi nánari lýsingu lóðar vísað til lóðarlýsingar landslagsarkitekts.

Almenn:
Bjarkavellir 5 eru 7 steinsteyppt bríggja til fjögurra hæða fjölbýlishús, merkt A-G innan lóðar. Hús A, B og C eru 4 hæðir með lyftu en hús D, E, F og G eru 3 hæðir og án lyftu. Öll húsin eru svalgangahús með opnum tröppuhúsum. Lyftur eru þó upphitadar (10-18°C) og með eglu forrymi. Matshlutar eru 4, þar sem samstæð hús eru skilgreind sem einn matshluti vegna samnota innitaka, hjóla-, vagnageymsna og þvottahúsa á jarðhæð.

Í húsum verða 100 elns og tveggja herbergja íbúðir fyrir þör og einstaklinga. Gengið er inn í íbúðir af opnum svalganginum og er eitt tröppuhús fyrir hvert húsnúmer, 11-19 íbúðir. Öll gluggalaus rými eru loftræst vélrænt. Íbúðir á jarðhæð eru með sérmatshúsa stofum og inni á lóð með verndum. Læstur lyftaskápur er á bókum, reykkyngjari og slökkviliðs eru í hvert íbúð, staðsett í samdráfi við eftirlitsmann slökkviliðs. Efnisval og frágangur skal uppfylla kröfur Brunnamálastofnunar. Hver íbúð er eglu brunahöf. Byggingunum er skipt upp í brunasamtæður undir 600m² með RAEIM 120 eldvarnarsveggjum. Fláttaleiðir eru ýmist um svalganga eða svallir.

Sökkjar og botnplata:
Sökkjar og botnplata eru úr járnbetri steinsteypu, botnplata er einangruð með 75 mm plastelningun og sökkull er einangraður að utan með 100mm steinullareinangrun, 700 mm niður fyrir jarðvegsfirborð.

Veggir:
Útveggir og aðrir berandi veggir hússins eru úr járnbetri steinsteypu. Útveggir eru einangraðir að utan með 100mm pressaðri steinull, klæddir með loftþröðri sílítri og bærðri áttisöndingu. Tröppuhús eru með sílítri loftþröðri áttisöndingu. Litur á bærðri áttisöndingunum er ódök grá, sílítri áttisönding er ljós blá og svalahandir eru ljósgrá. Allir innveggir eru léttir gipsveggir í flokki 1, skilveggir milli íbúða eru steyptr.

Þök:
Þök á íbúðum eru steyptr, einangruð með 180-240mm plastelningun, klædd með þakdúk og fergð með perlumöl.
Þök lyftuhúsa (10-18°hit) eru steyptr, einangruð með 50-150mm plastelningun, klædd með þakdúk og fergð með perlumöl.

Gluggar og hurðir:
Gluggar eru steyptr úr timbri, með eglirjunarlistum. Glerjað er með tvöföldu K-gleri með misþykku gleri. Úthurðir og svalhurðir eru úr timbri.

Upphitun og loftræsting:
Í húsinu er vatnsupphitun, legnir eru frá inntakarymi í stökk undir lofti í íbúðum 1. hæðar og teklar upp í íbúðir 2. til 4. hæð í stöckum á bæði og alrymum. Vélræn loftræsting er í stökk inn á gluggalausum bæðherbergjum lóðrétt og upp þak.

Svallir og stígar:
Svalgangar og svallir eru steyptr. Svalahandir eru úr galvaniseruðu stáli og lokað með álplötum. Skilrúm milli svalla eru létt. Stígahús eru staðsteyptr, opin og klædd að utan með sílötum bláum álplötum. Stígagrep eru forsteyptr.

Bílastæði:
Öll bílastæði fyrir fjölbýlishúsin verða utan byggingar og er mv. 1 stæði á íbúð. Íbúðir fyrir fatlaða eru 3, í húsi A. Gert er ráð fyrir 1 sérmerktu stæði fyrir hverja íbúð fatlaða, auk eins gestastæðis fyrir fatlaða og 1 almenns gestastæðis fyrir hvert hús. Alls er krafa um 1 stæði pr. íbúð auk 1 gestastæðis pr. fjölbýlishús, alls 107 stæði uppfyllt.

Sorp:
Staðsett verða sorpflokkunarflát á merktum sorpstöðvum, ca 770 tr plastflát staðsett í tilbúnum einingum úr galvaniseruðu stáli, plasti og timbri.

Frágangur lóðar:
Bílastæði verða malbikuð, göngu- og aksturastígar verða malbikaðir og með snjóbræðslu þar sem að þörf er á. Snjóbræðsla er einnig í stétt fyrir framan íbúðir og við tröppuhús. Sjá nánari lýsingu lóðarhönnuðar.

Helstu kólnunartölur:


Þak	0,2
Þak á lyftuhúsum.	0,3
Útveggir	0,37
Gólf (á fyllingu)	0,18
Gluggar	1,8
Hurðir	2,7
Meðaltal útveggja(gluggar og hurðir innif.)	0,74

U-gildi (W/m 2 K):


Helstu stærðir og kenntölur:

Hús A	01	981,6 m ²	2.856,7 m ²
Hús B-C	02	1.737,9 m ²	5.066,9 m ²
Hús D-E	03	1.188,9 m ²	3.487,7 m ²
Hús F-G	04	1.101,8 m ²	3.224,6 m ²
Brúttóflatarmál A-G:		5.010,0 m ²	
Brúttórúmmál A-G:			14.815,3 m ³
Lóðarstærð:		10.178 m ²	
Nýtingarhlutfall:		0,49	
Landnúmer:		197729	
Staðgreinir:		0890-0050	
Bílastæði		107, þaraf 4 sérmerkt fötuðum	

Sjá nánari skilgreiningu stærða í skráningartöflu.

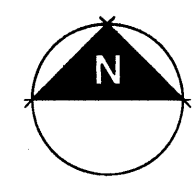

GK = víðmiðunarhæð gólfs 1.hæðar
[01] = matahlutanúmer
5A = húsnúmer

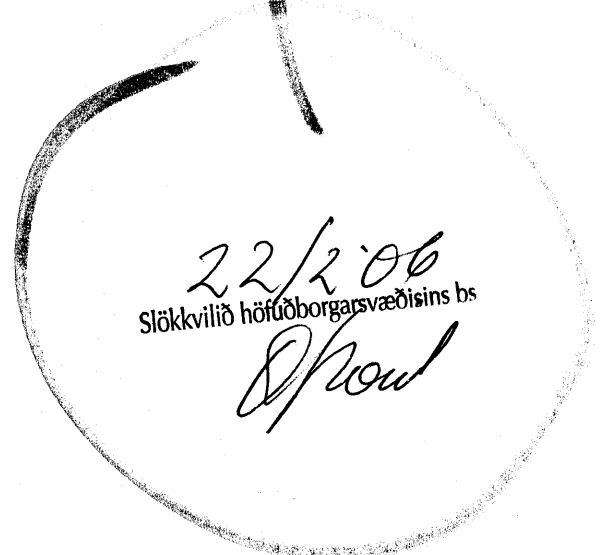

ARKÍS
arkitektar og ráðgjafar

Verkefni: Stúdentabúðir BN, Bjarkavöllum 5, Hafnarfríði
Aðaltekningar
Skýringartexti: Afstöðumynd
hannað / teiknað: tó, vm
ylfiðnað / samþykkt: ga
málsvæði: 1:500

16161-2769
22040-2699
2701-65-6669
10667-4809
26262-2629

101 Reykjavík
www.arkis.is

167197-2919
netfang arkis@arkis.is

dagsetning: 22.02.2006
vaxan.: 05-040

(99)2.01
tölkning breyting