



Byggingarfulltrúi samþykkt erindið.
17 MAJ 2006


Byggingarfulltrúi í Hafnarfirði
Eh. Krúttun 1. hæð

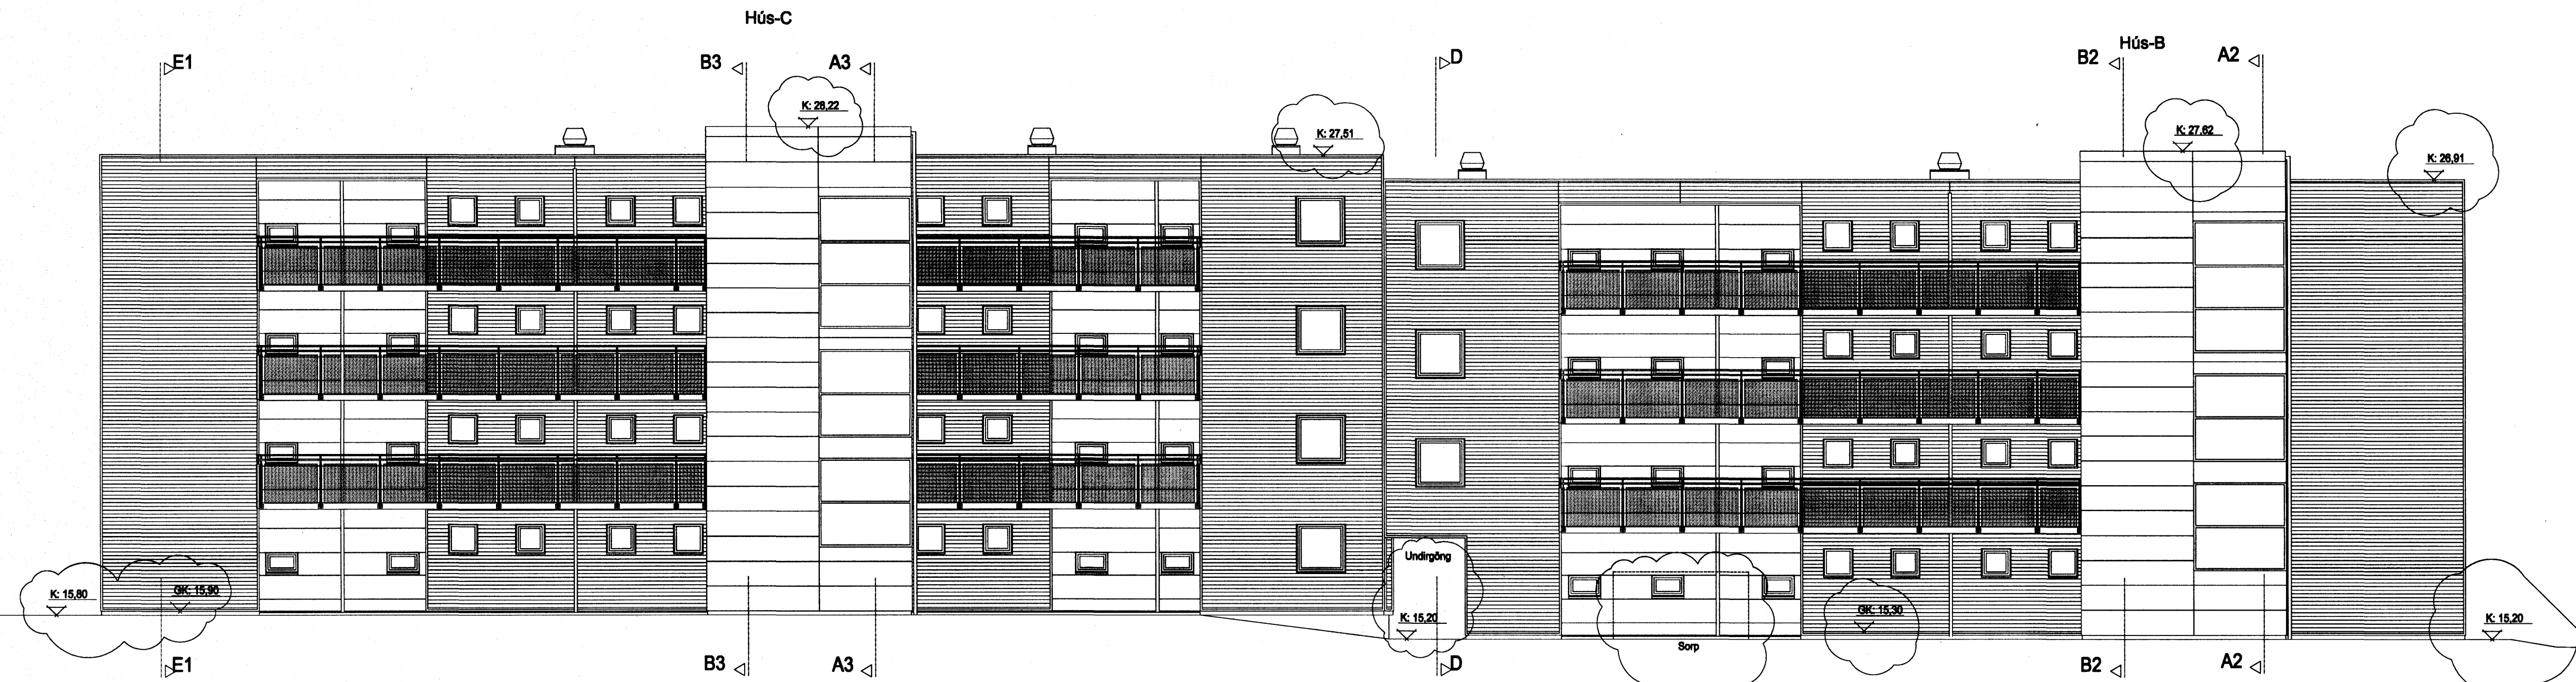


Útlit norður, mkv. 1:100

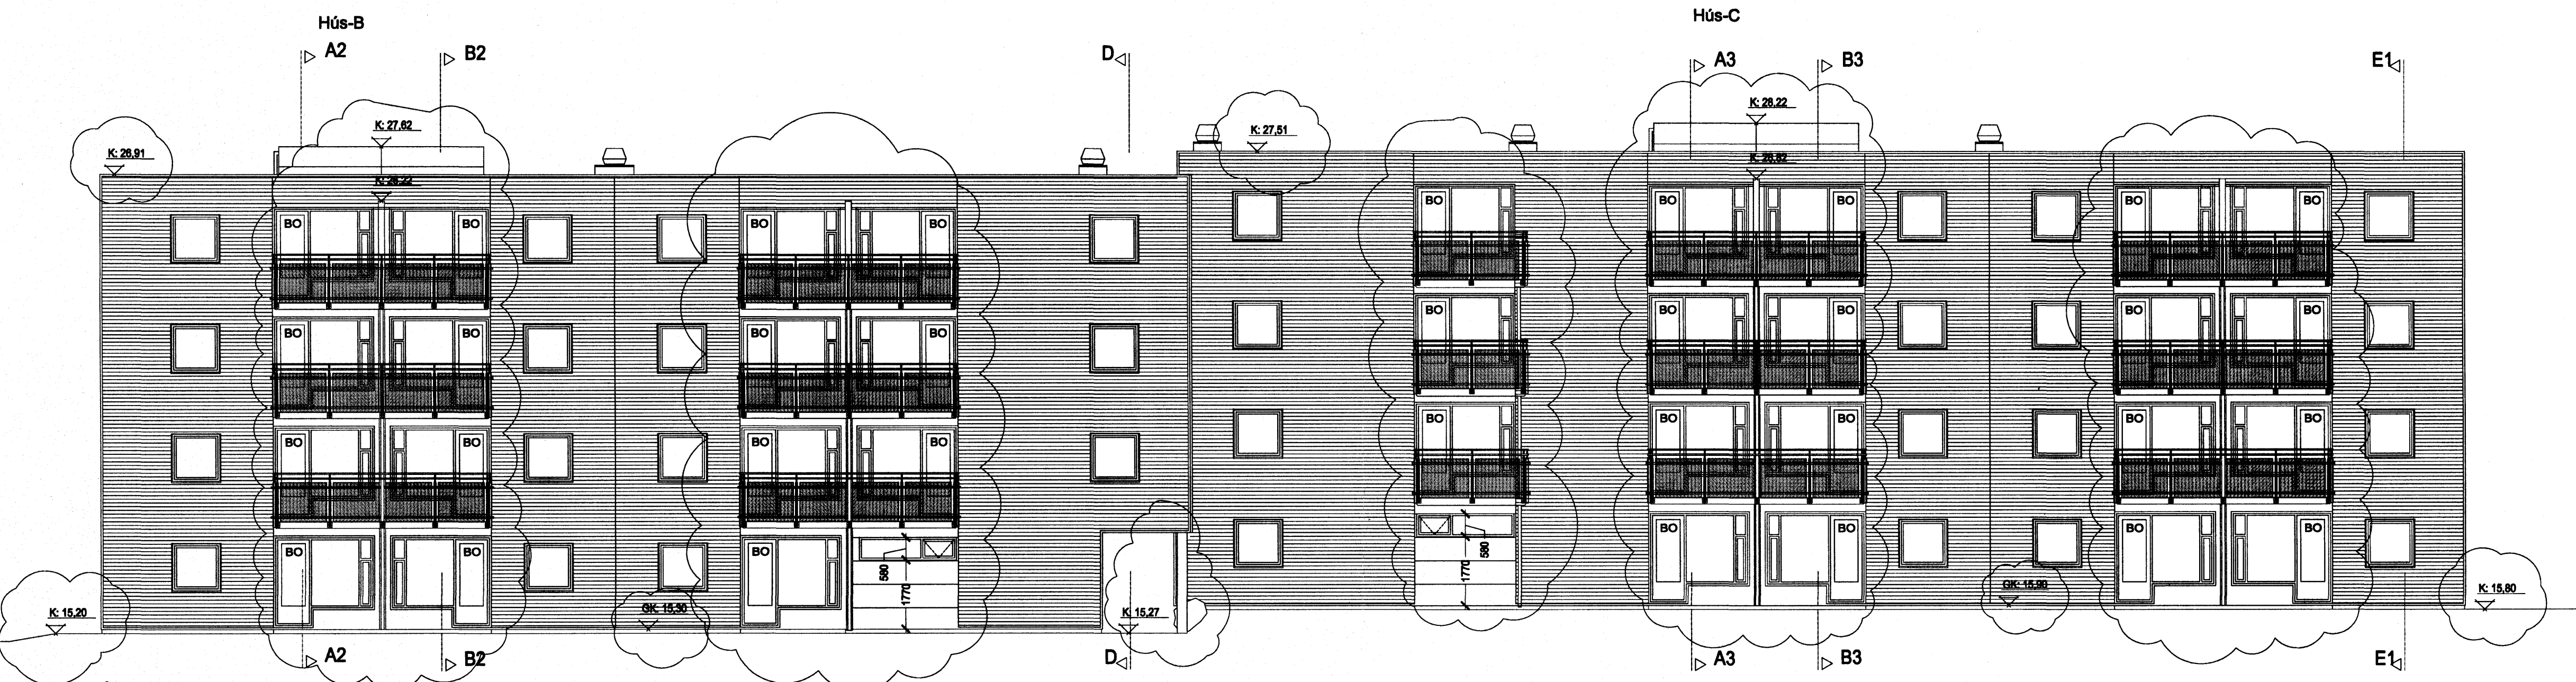


Útlit suður, mkv. 1:100

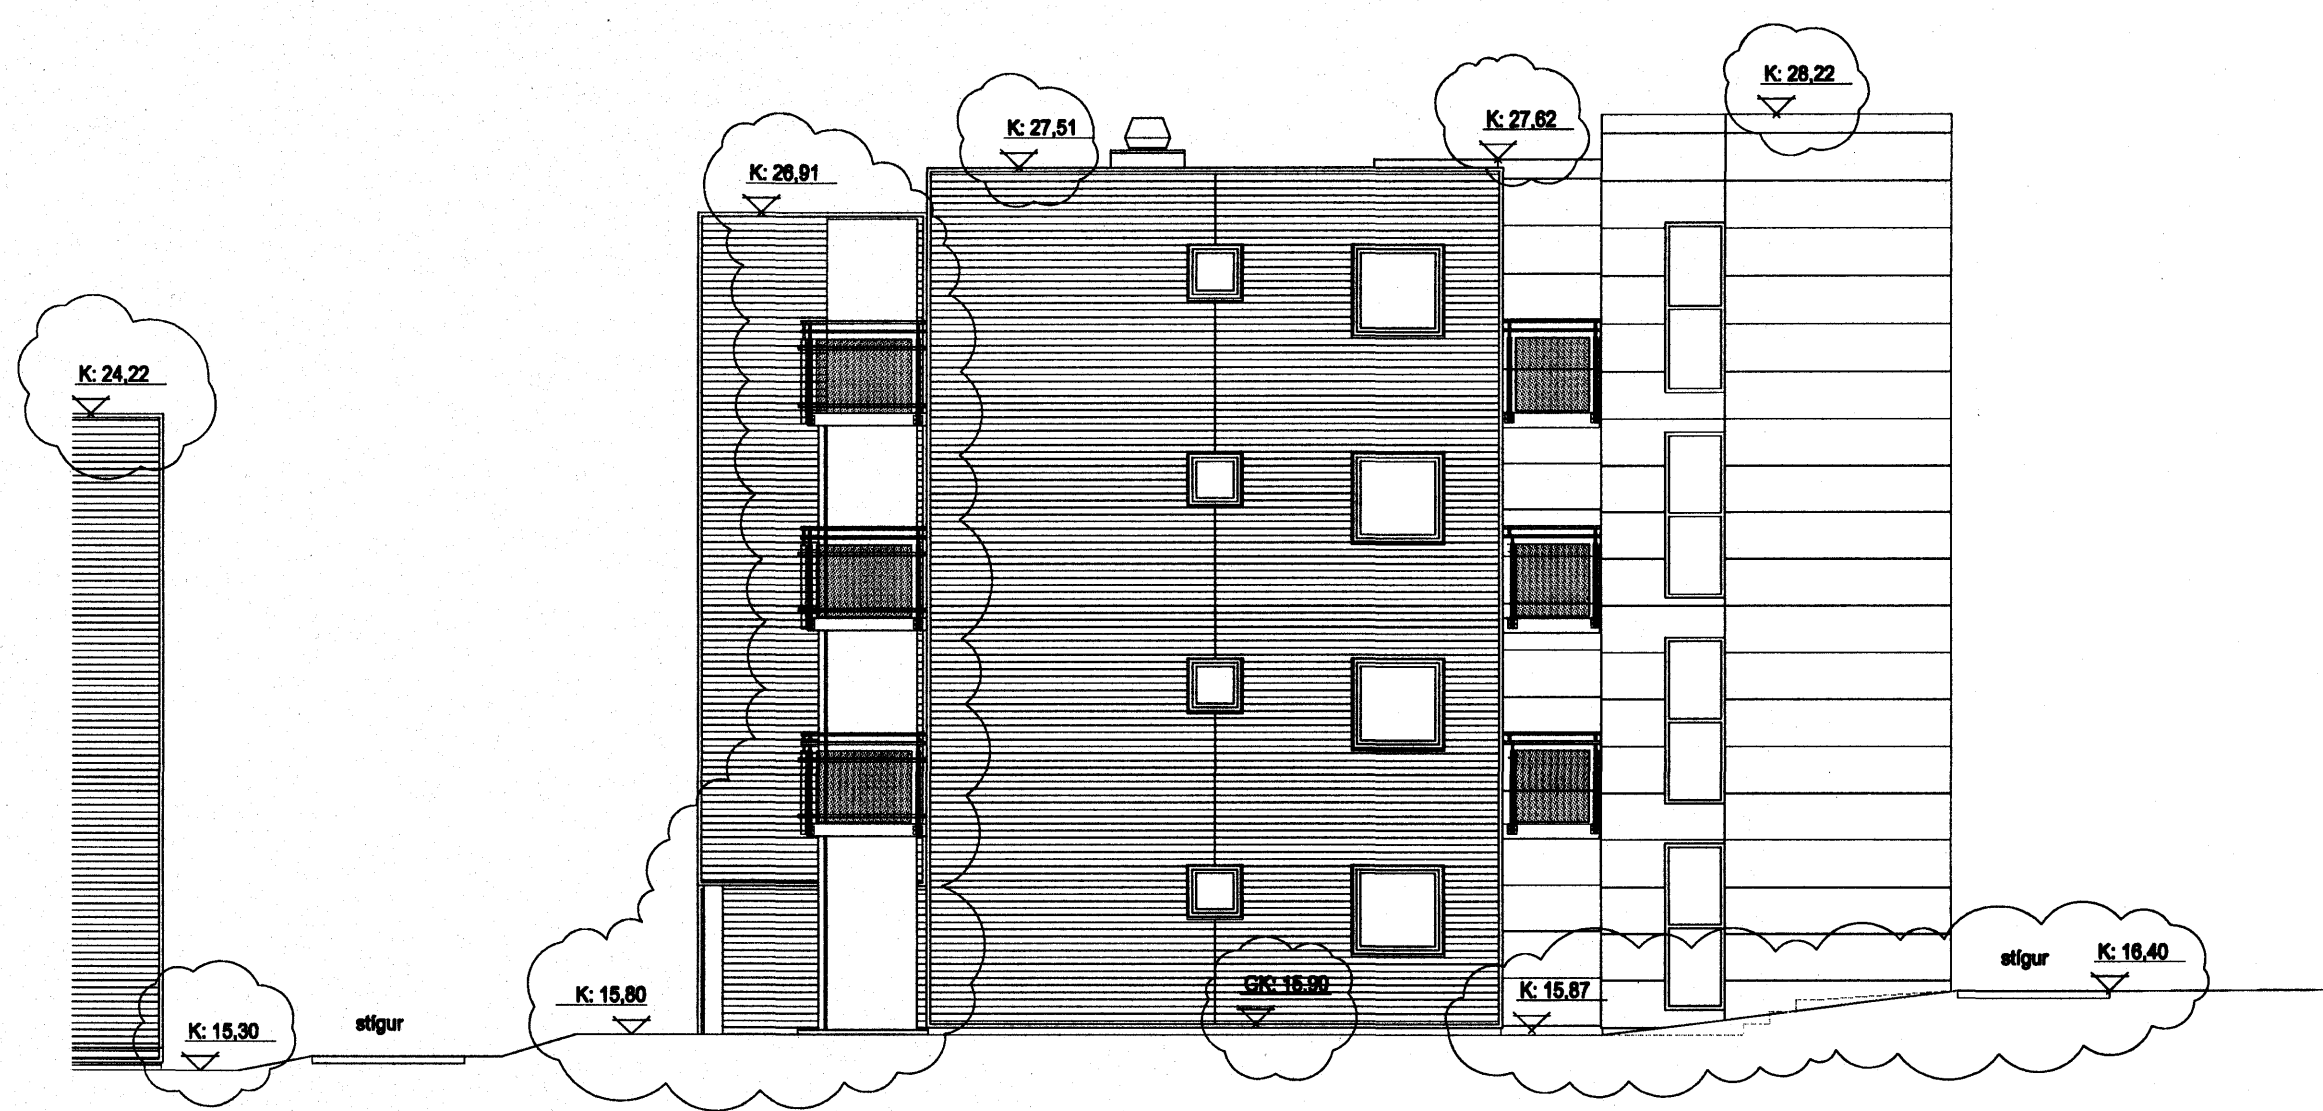

Útlit austur, mkv. 1:100

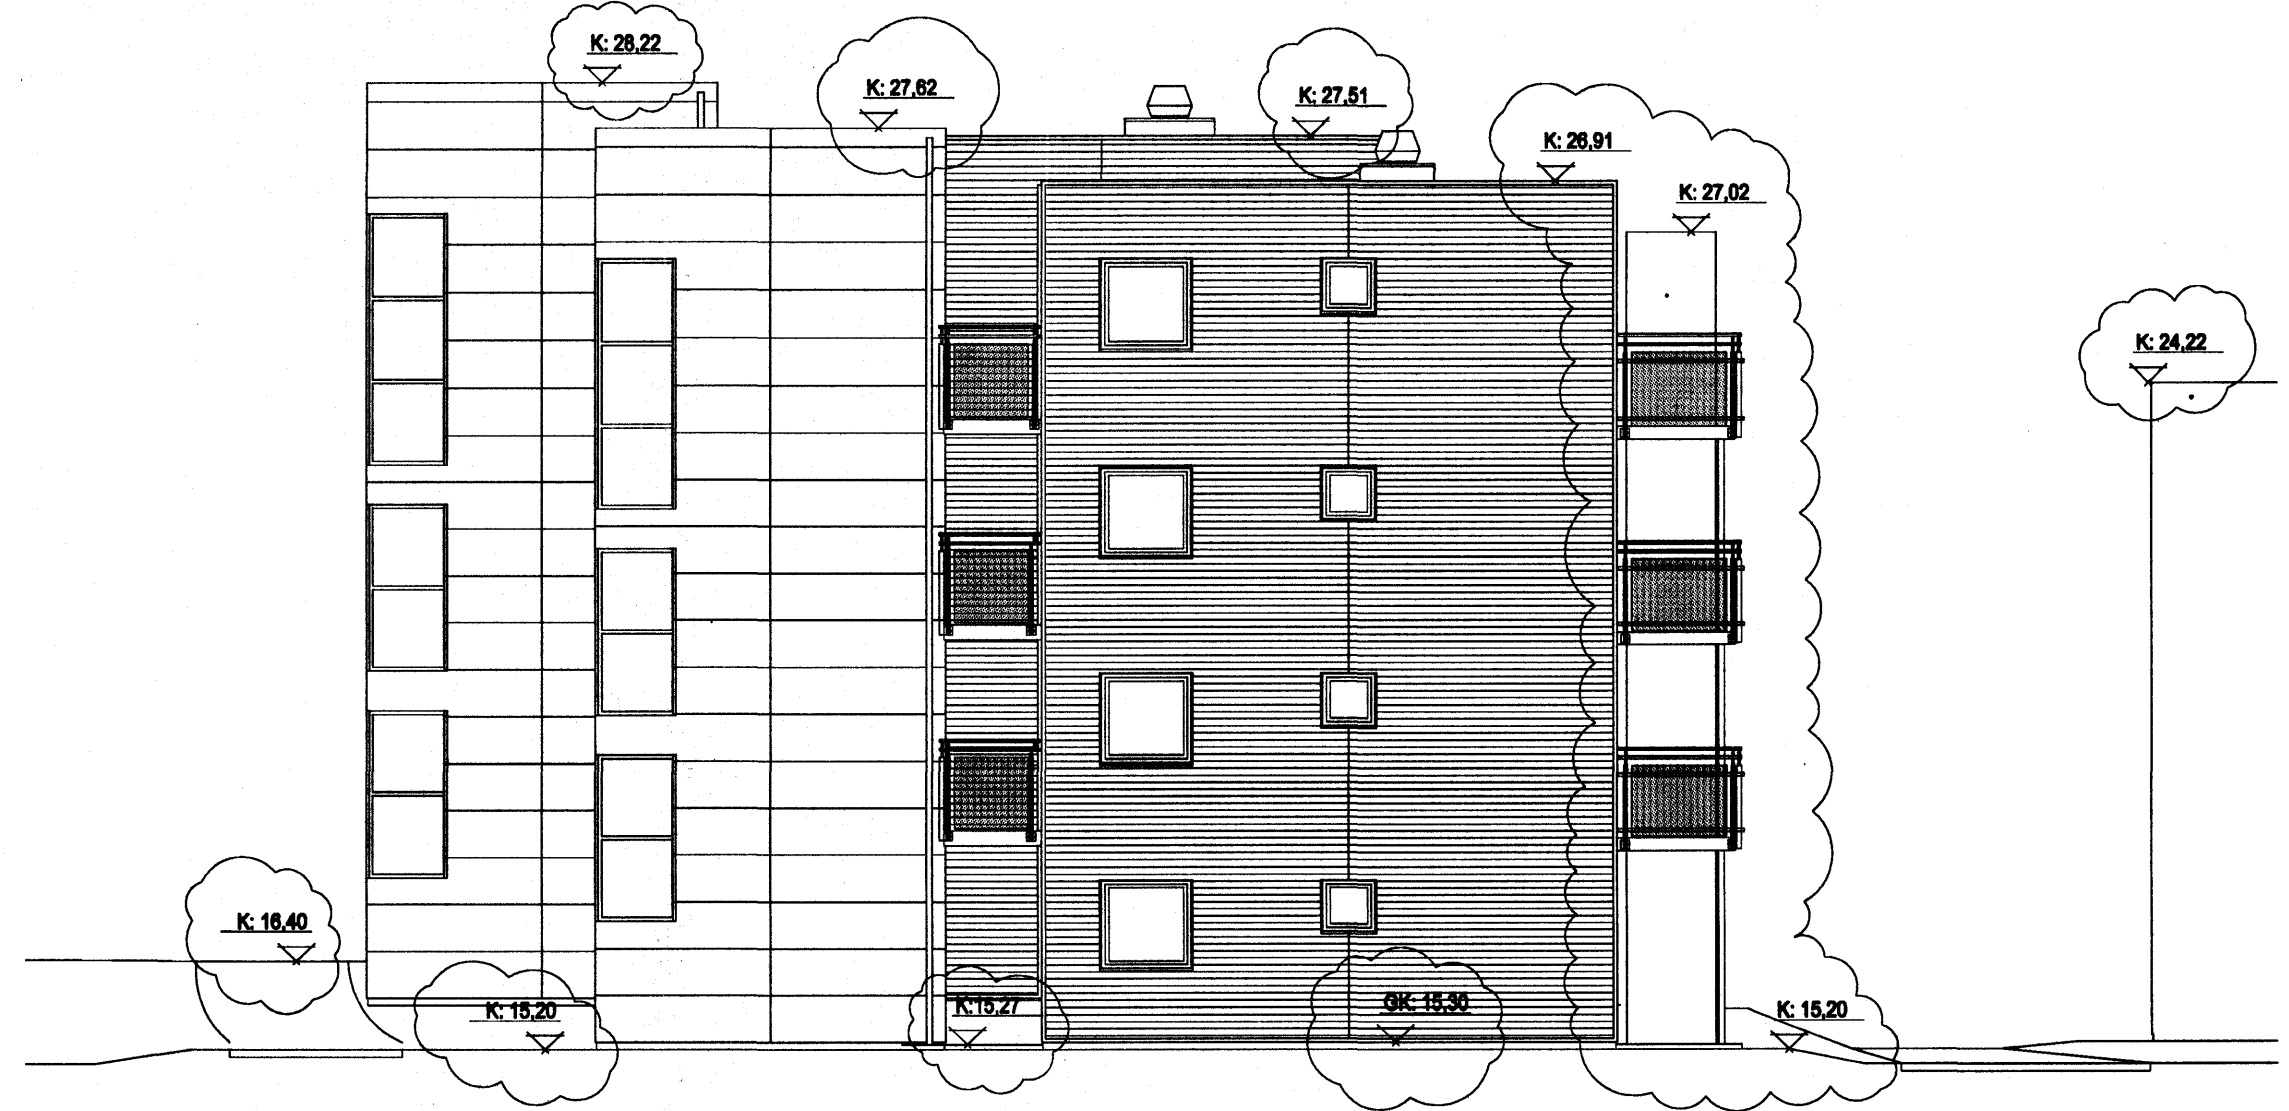

Útlit vestur, mkv. 1:100

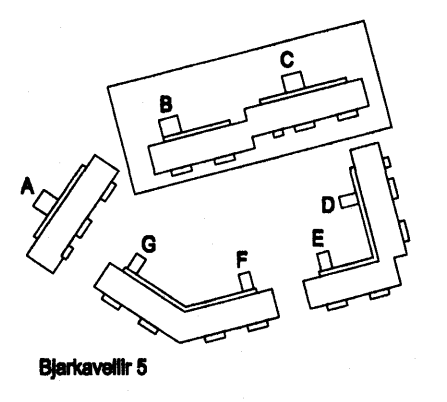


Veng A 26.04.2006 vm
breyting 11 breyting daga teiknad

Gyða Þorlacsdóttir

ARÍS
arkitektar og ráðgjafar

101 101-2769
020460-8699
270185-8699
162667-8699
280072-3259

101 Reykjavík
101 Reykjavík
101 Reykjavík

Verkefni: Stúdentabúðir BN, Bjarkavöllum 5, Hafnarfirði
Aðalteikningur

Skyringartextill: B-C Útlit

hannað / teiknað: 10f, vm
yfirlitað / samþykkt: og
málsvaði: 1:100

dagsetning: 22.02.2006
vengi: 05-040
(99)2.07 A
teikning breyting