




Grunnmynd þak, mkv. 1:100

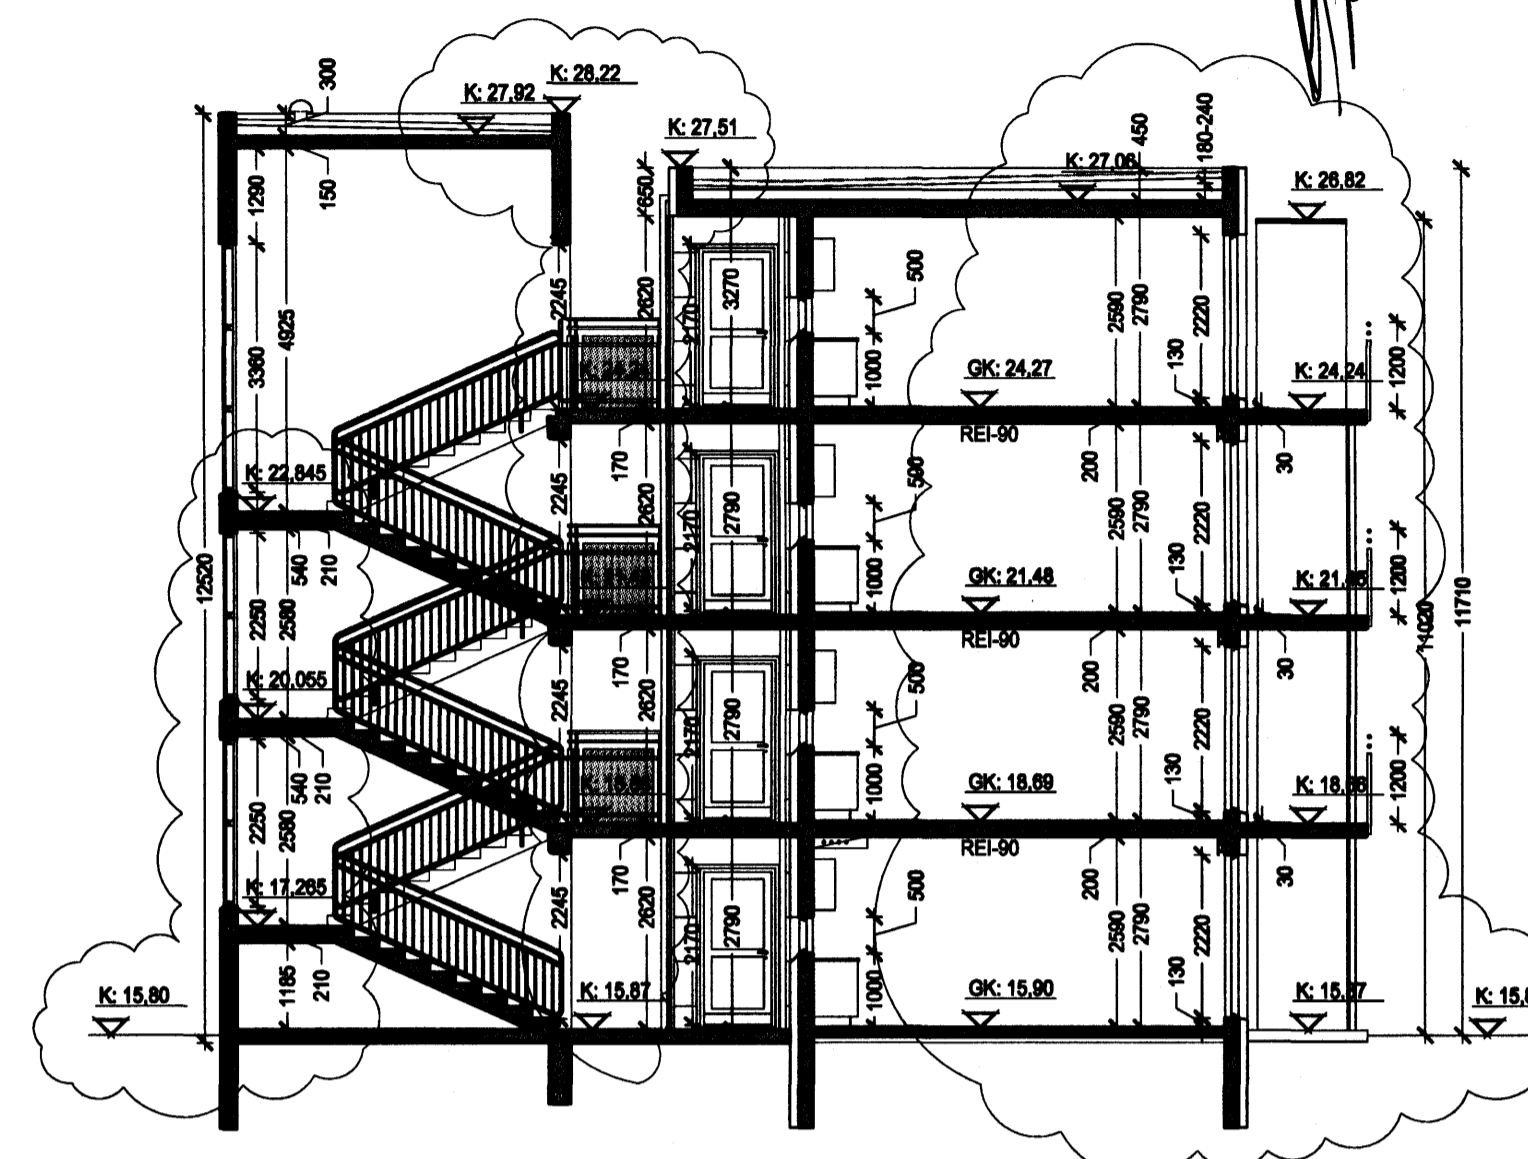


Snælding A3-A3, mkv. 1:100

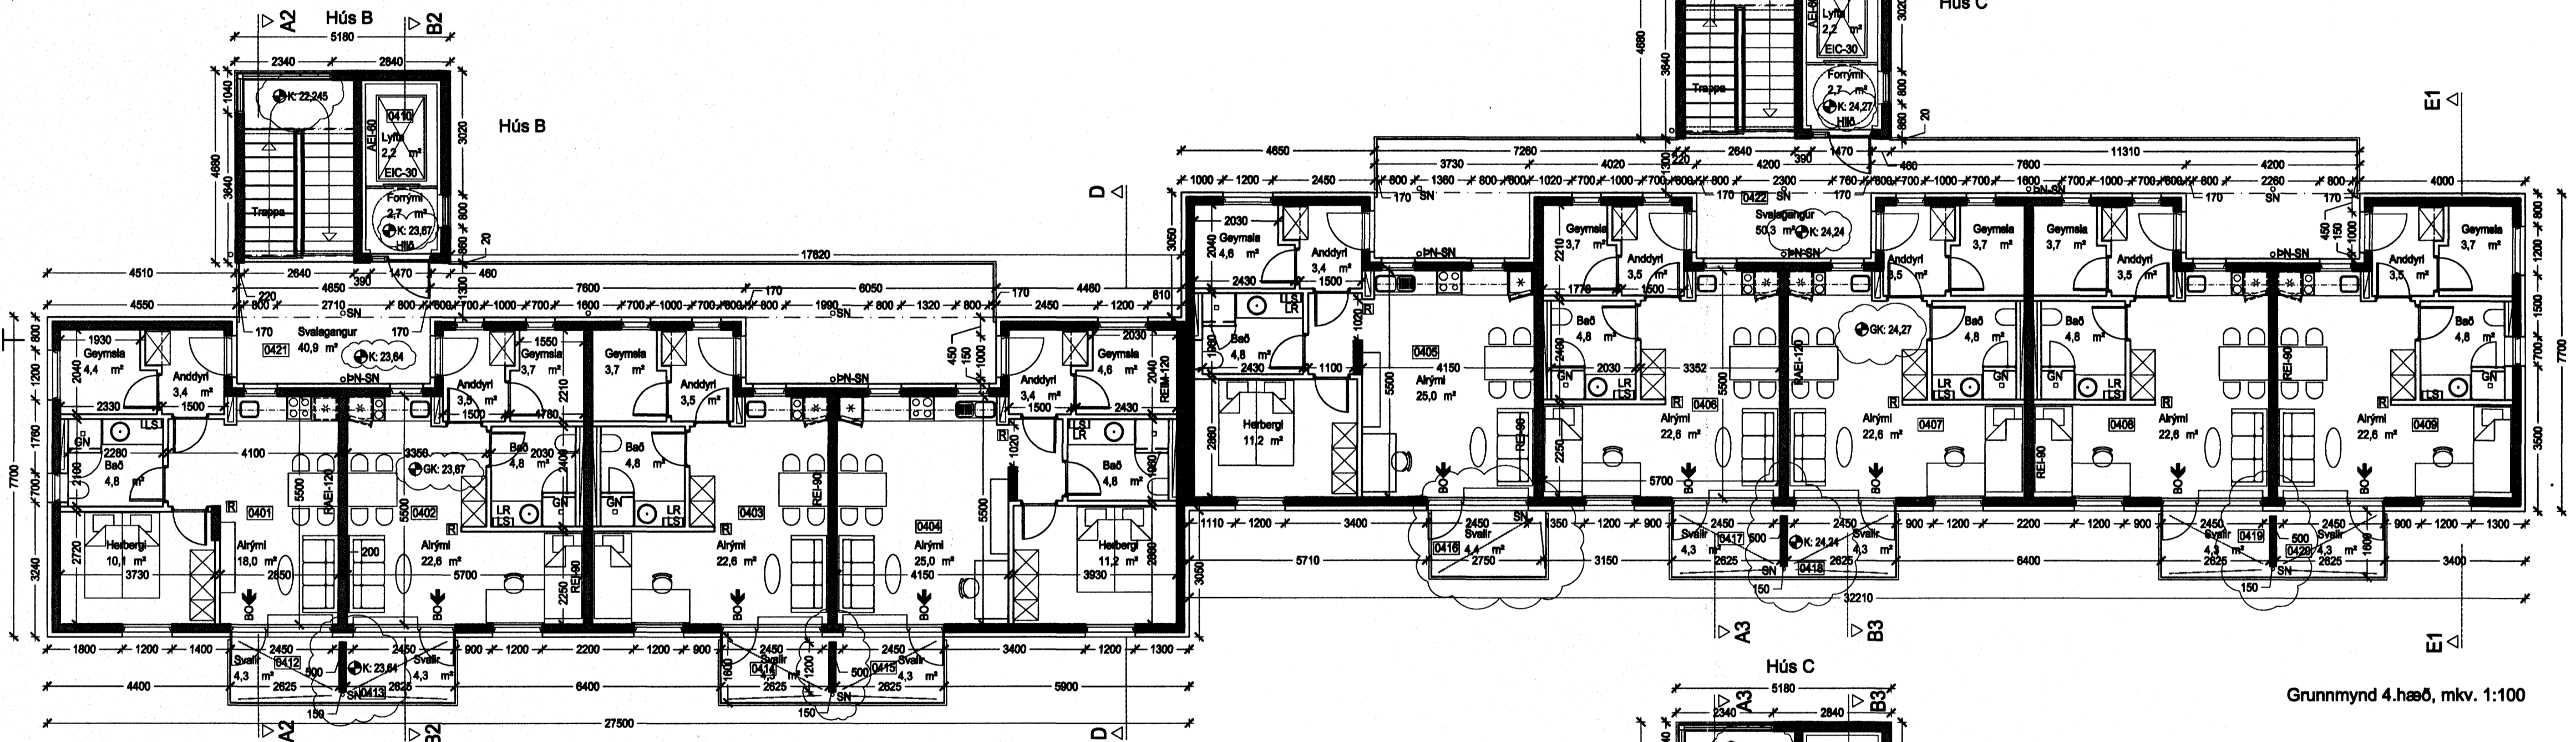

Grunnmynd 4.hæð, mkv. 1:100

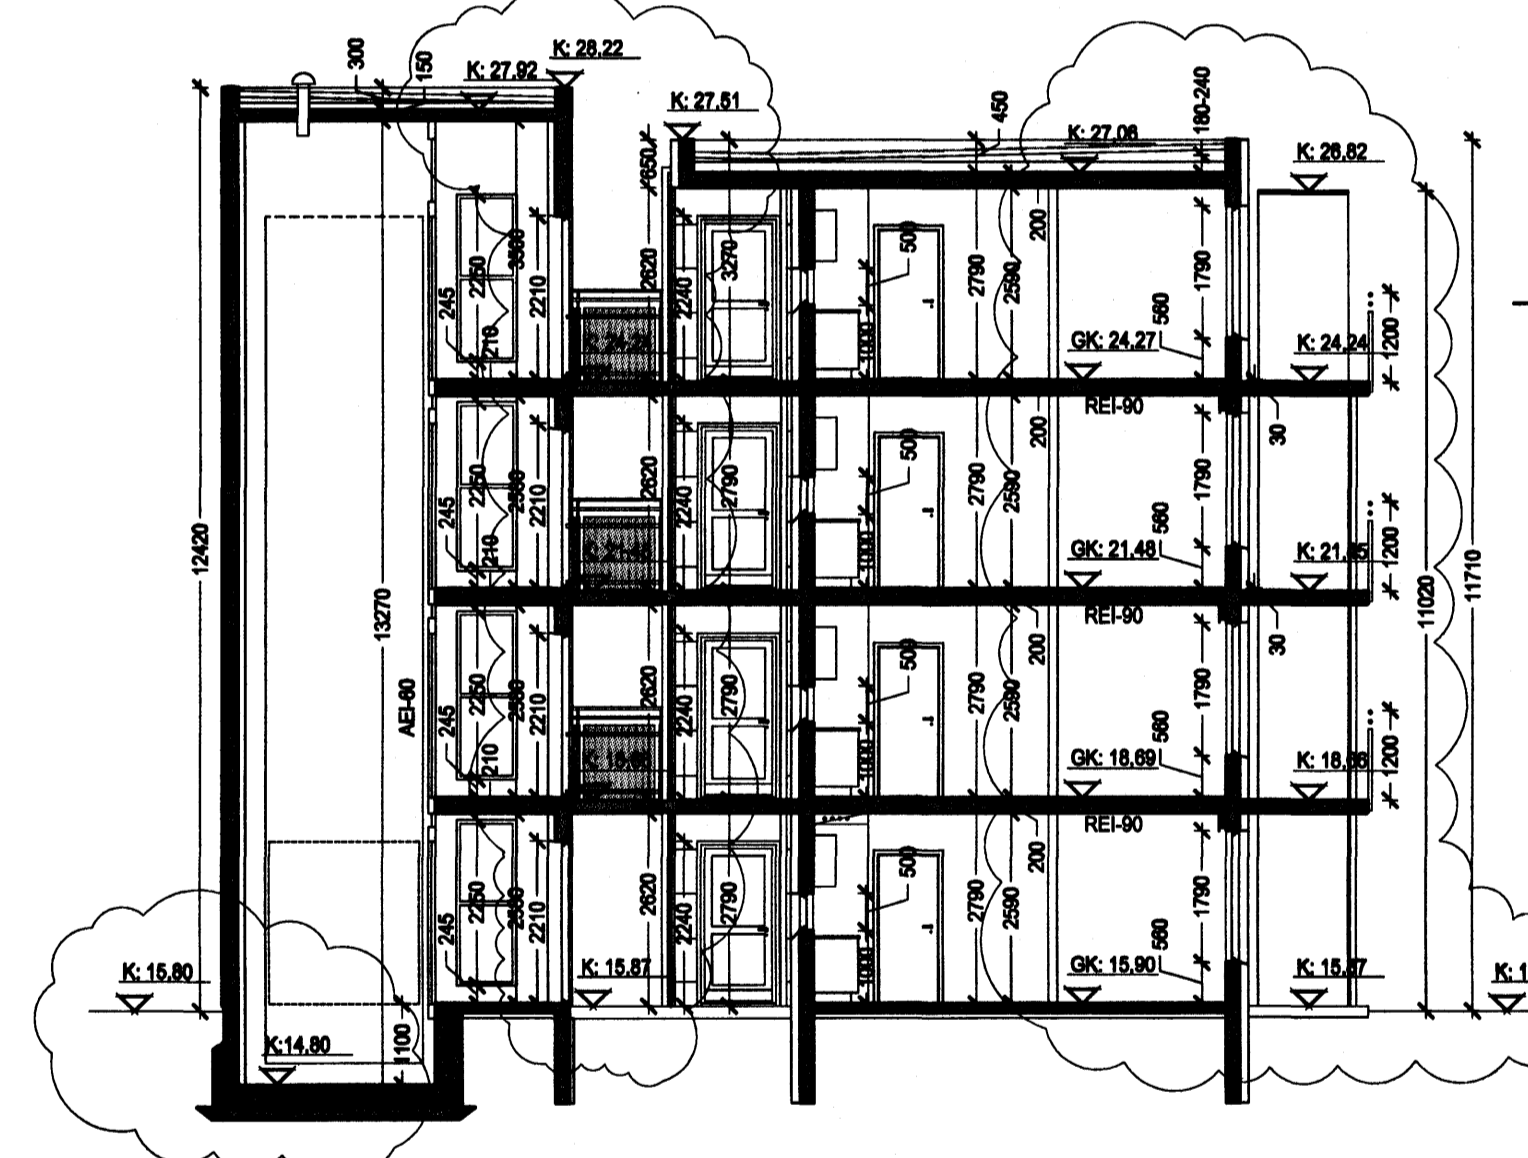


Snælding B3-B3, mkv. 1:100

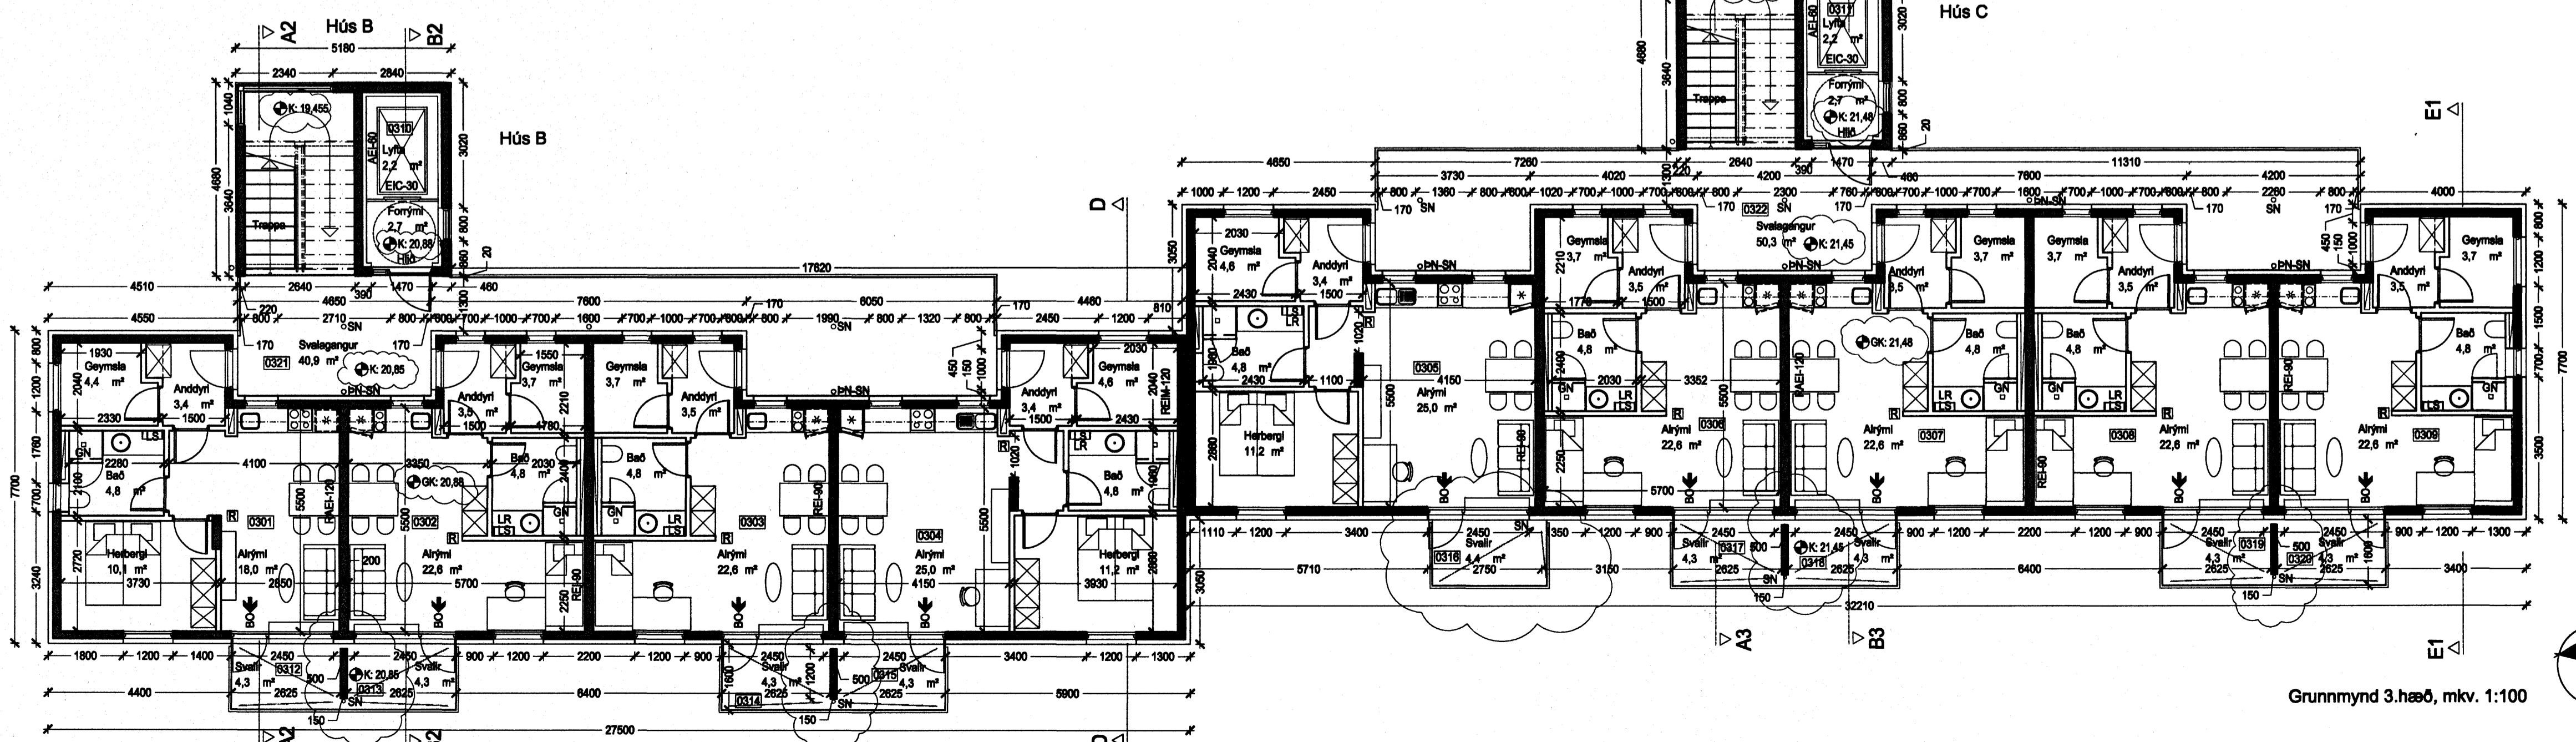

Grunnmynd 3.hæð, mkv. 1:100

- GK/K = gölfkóti / kóti
- LK = landkóti
- LR = vélrænloftfræsing
- GN = göfthúrfall
- ÞN SN = þak- og eða eivalanúrfall
- RL = reyktöun
- LS = læstur tyflaskápur
- R = reyskynjarl
- BO = björgunarp

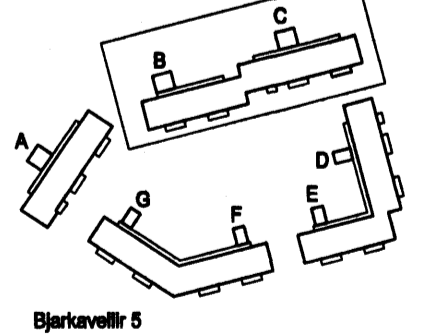

**ARKÍÐ**  
arkitektar og ráðgjafar

Verkefni: Stúdentabúðir BN, Bjarkavellir 5, Hafnarfirði  
Aðalfeltingar  
Skýringartexti: B-C grm.3h-þak snið A3-B3

hannað / höfnað: GÖ VM  
viðmáta / skýringartexti: GÖ VM  
málavand: GÖ VM

Bygging og K.G.ÞÓRNÝSSON, vöðum og vaxandi áttum  
Yfirlit  
26.04.2006  
vm  
teiknað  
161161-3799  
020460-4889  
070102-4889  
160687-8809  
260073-3629  
Arkitektarfélagið  
Hafnarfirði  
101  
Sími: 011 2200  
Fax: 011 2206  
www.arkid.is

dagsetning: 22.02.2006  
veftr.: 05-040

(99)2.06 A  
teikning