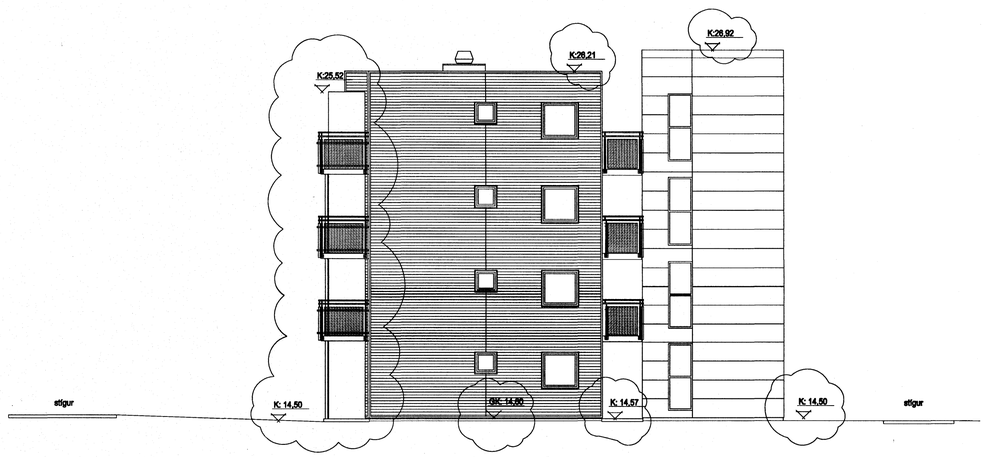

Útlit norðaustur, mkv. 1:100

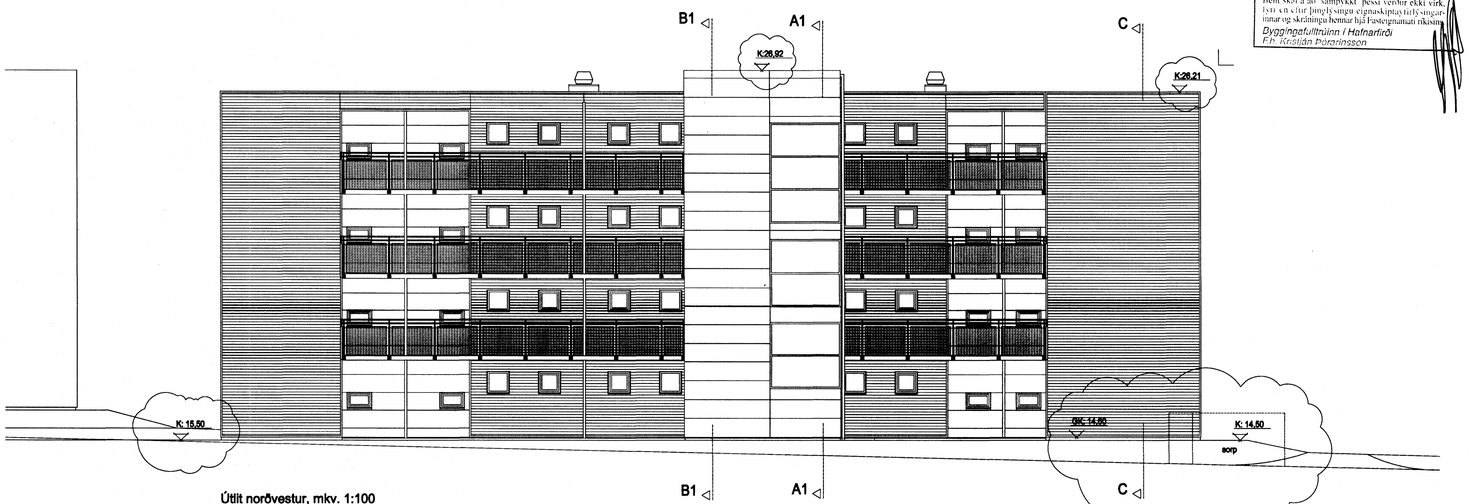

Útlit norðvestur, mkv. 1:100

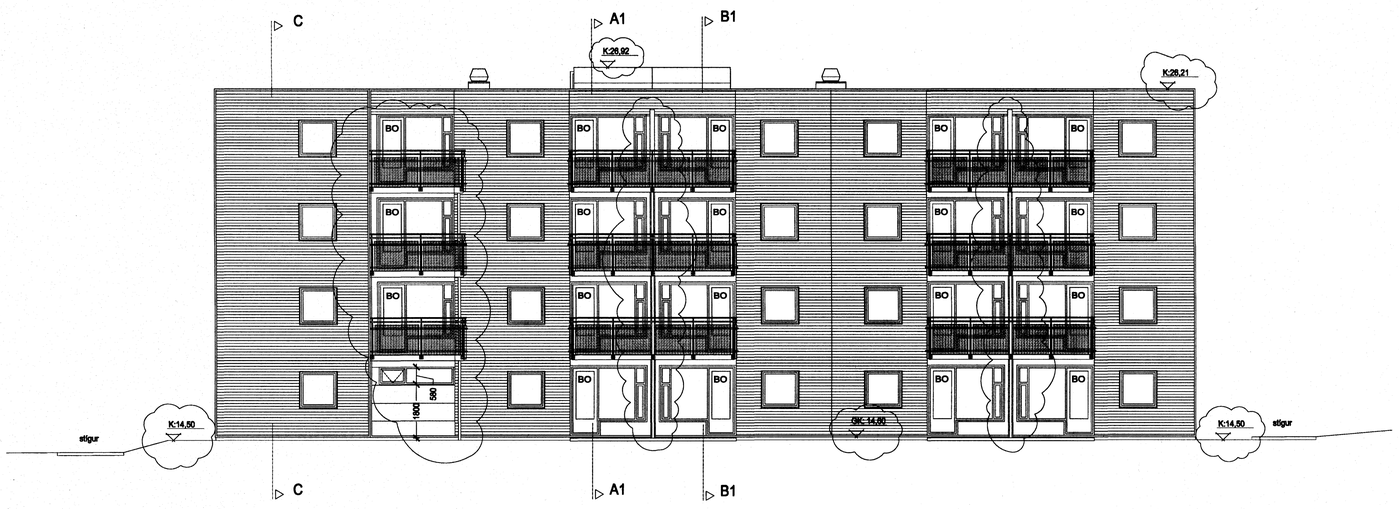

Útlit suðaustur, mkv. 1:100

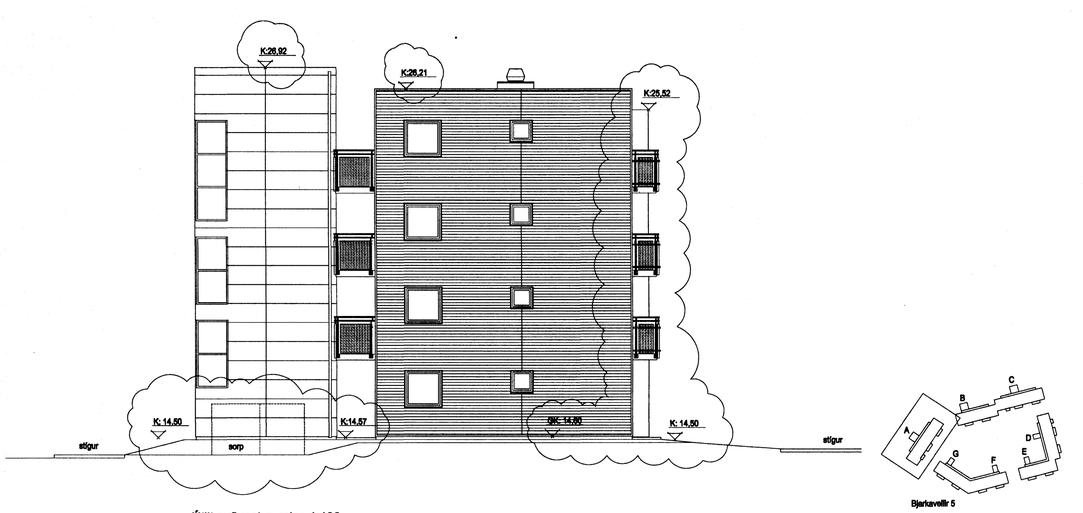

Útlit suðvestur, mkv. 1:100

Byggingarfulltrúi samþykkir erindið.

17 MAI 2006

Bent skal á að samþykkt þessi verður ekki virk, fyrr en eftir þinglýsingu eignaskiptayfirlýsingar-innar og skráningu hennar hjá Fasteignamati ríkisins.

Byggingafulltrúinn í Hafnarfirði
F.h. Kristján Pórarinsson

Breyting á K,GK,LK, BN, svölum og svalaskýlum — A — 26.04.2006 — vm

kyning | breyting | dags | teiknað

ARKÍS arkitektar og ráðgjafar

Aðalsteinn Snorrason — arkitekt fal — 161161-2769
Birgir Teitsson — arkitekt fal — 020460-4089
Egill Guðmundsson — arkitekt fal — 270152-4869
Gísli Gíslason — arkitekt fal — 140567-4829
Þorvarður L. Björgvinsson — byggingafræðingur bfí — 250572-3529

Arkís ehf — Aðalstræti 6 — 101 Reykjavík — kt 671197-2919
sími 511 2060 — fax 511 2066 — www.ark.is — netfang arkis@ark.is

Byggingafélag námsmanna

Verkefni: Stúdentaíbúðir BN, Bjarkavöllum 5, Hafnarfirði
Aðaluppdrættir

Skýringartexti: A Útlit

hannað / teiknað: tór, vm
yfirfarið / samþykkt: gg
mælikvarði: 1:100

dagsetning: 22.02.2006
verknr.: 05-040

(99)2.04 A
teikning — breyting