




Grunnmynd 2.hæð, mkv. 1:100

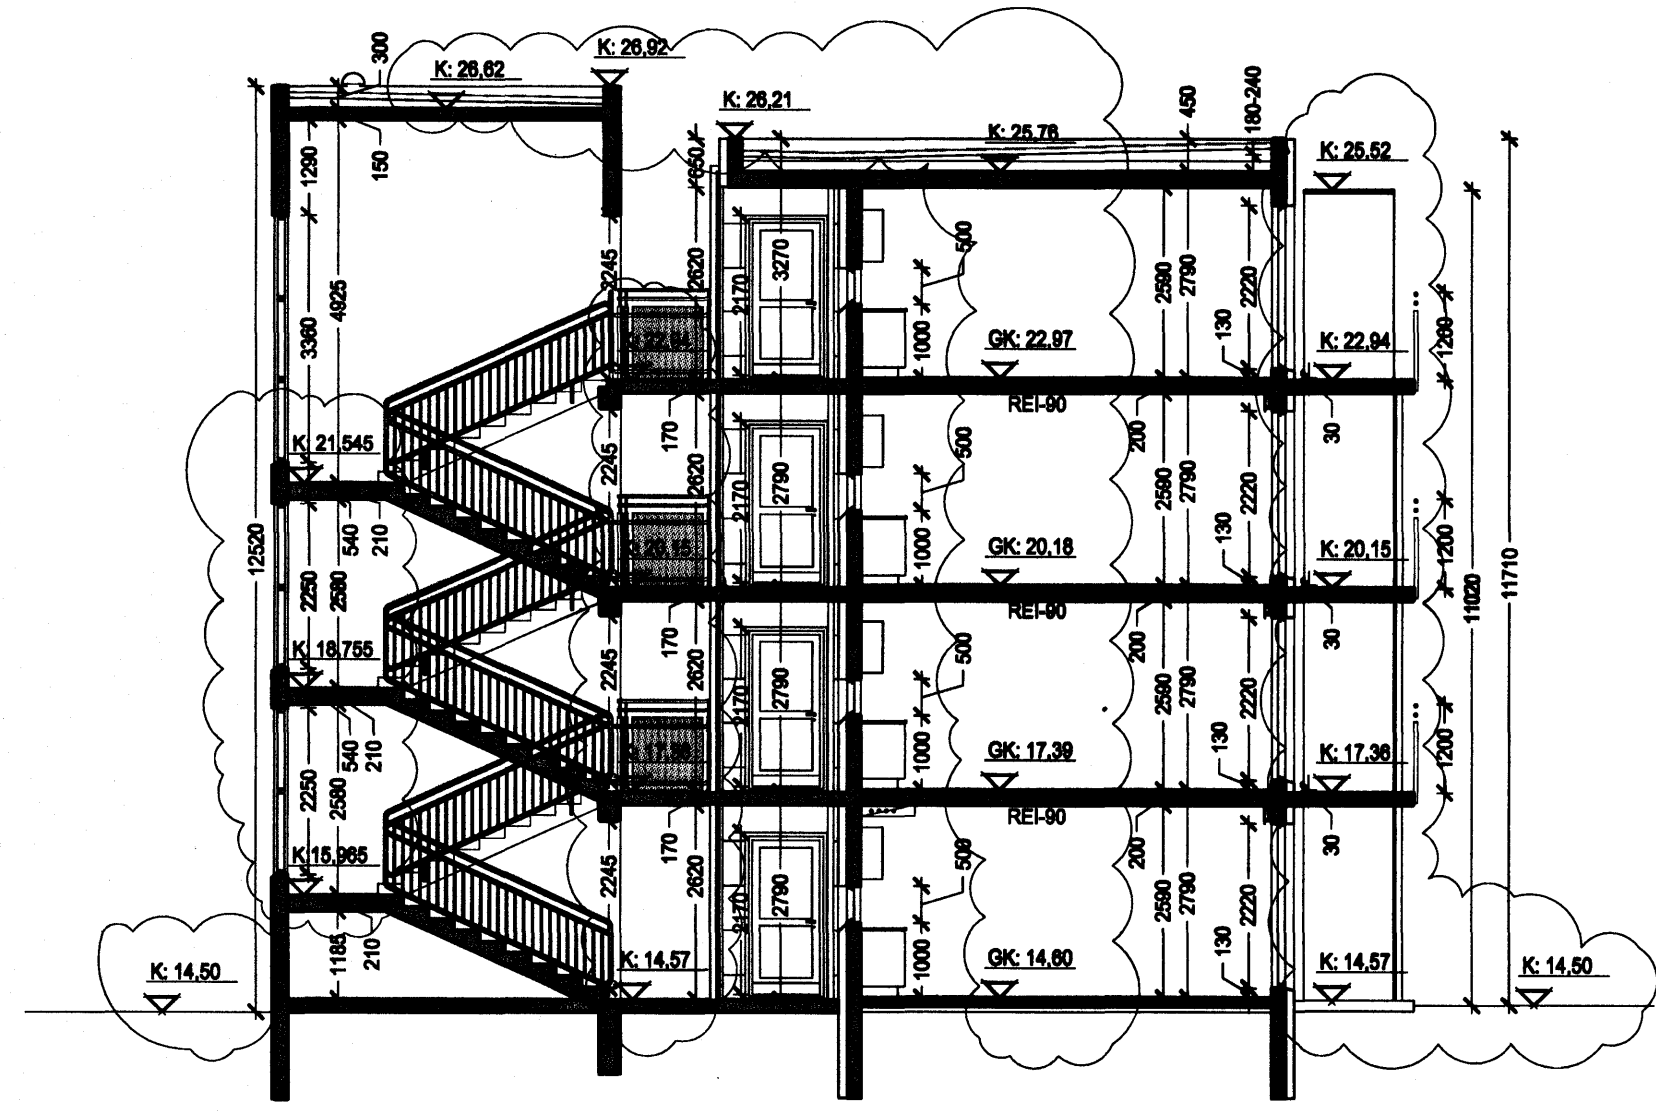

Sneiðing A1-A1, mkv. 1:100

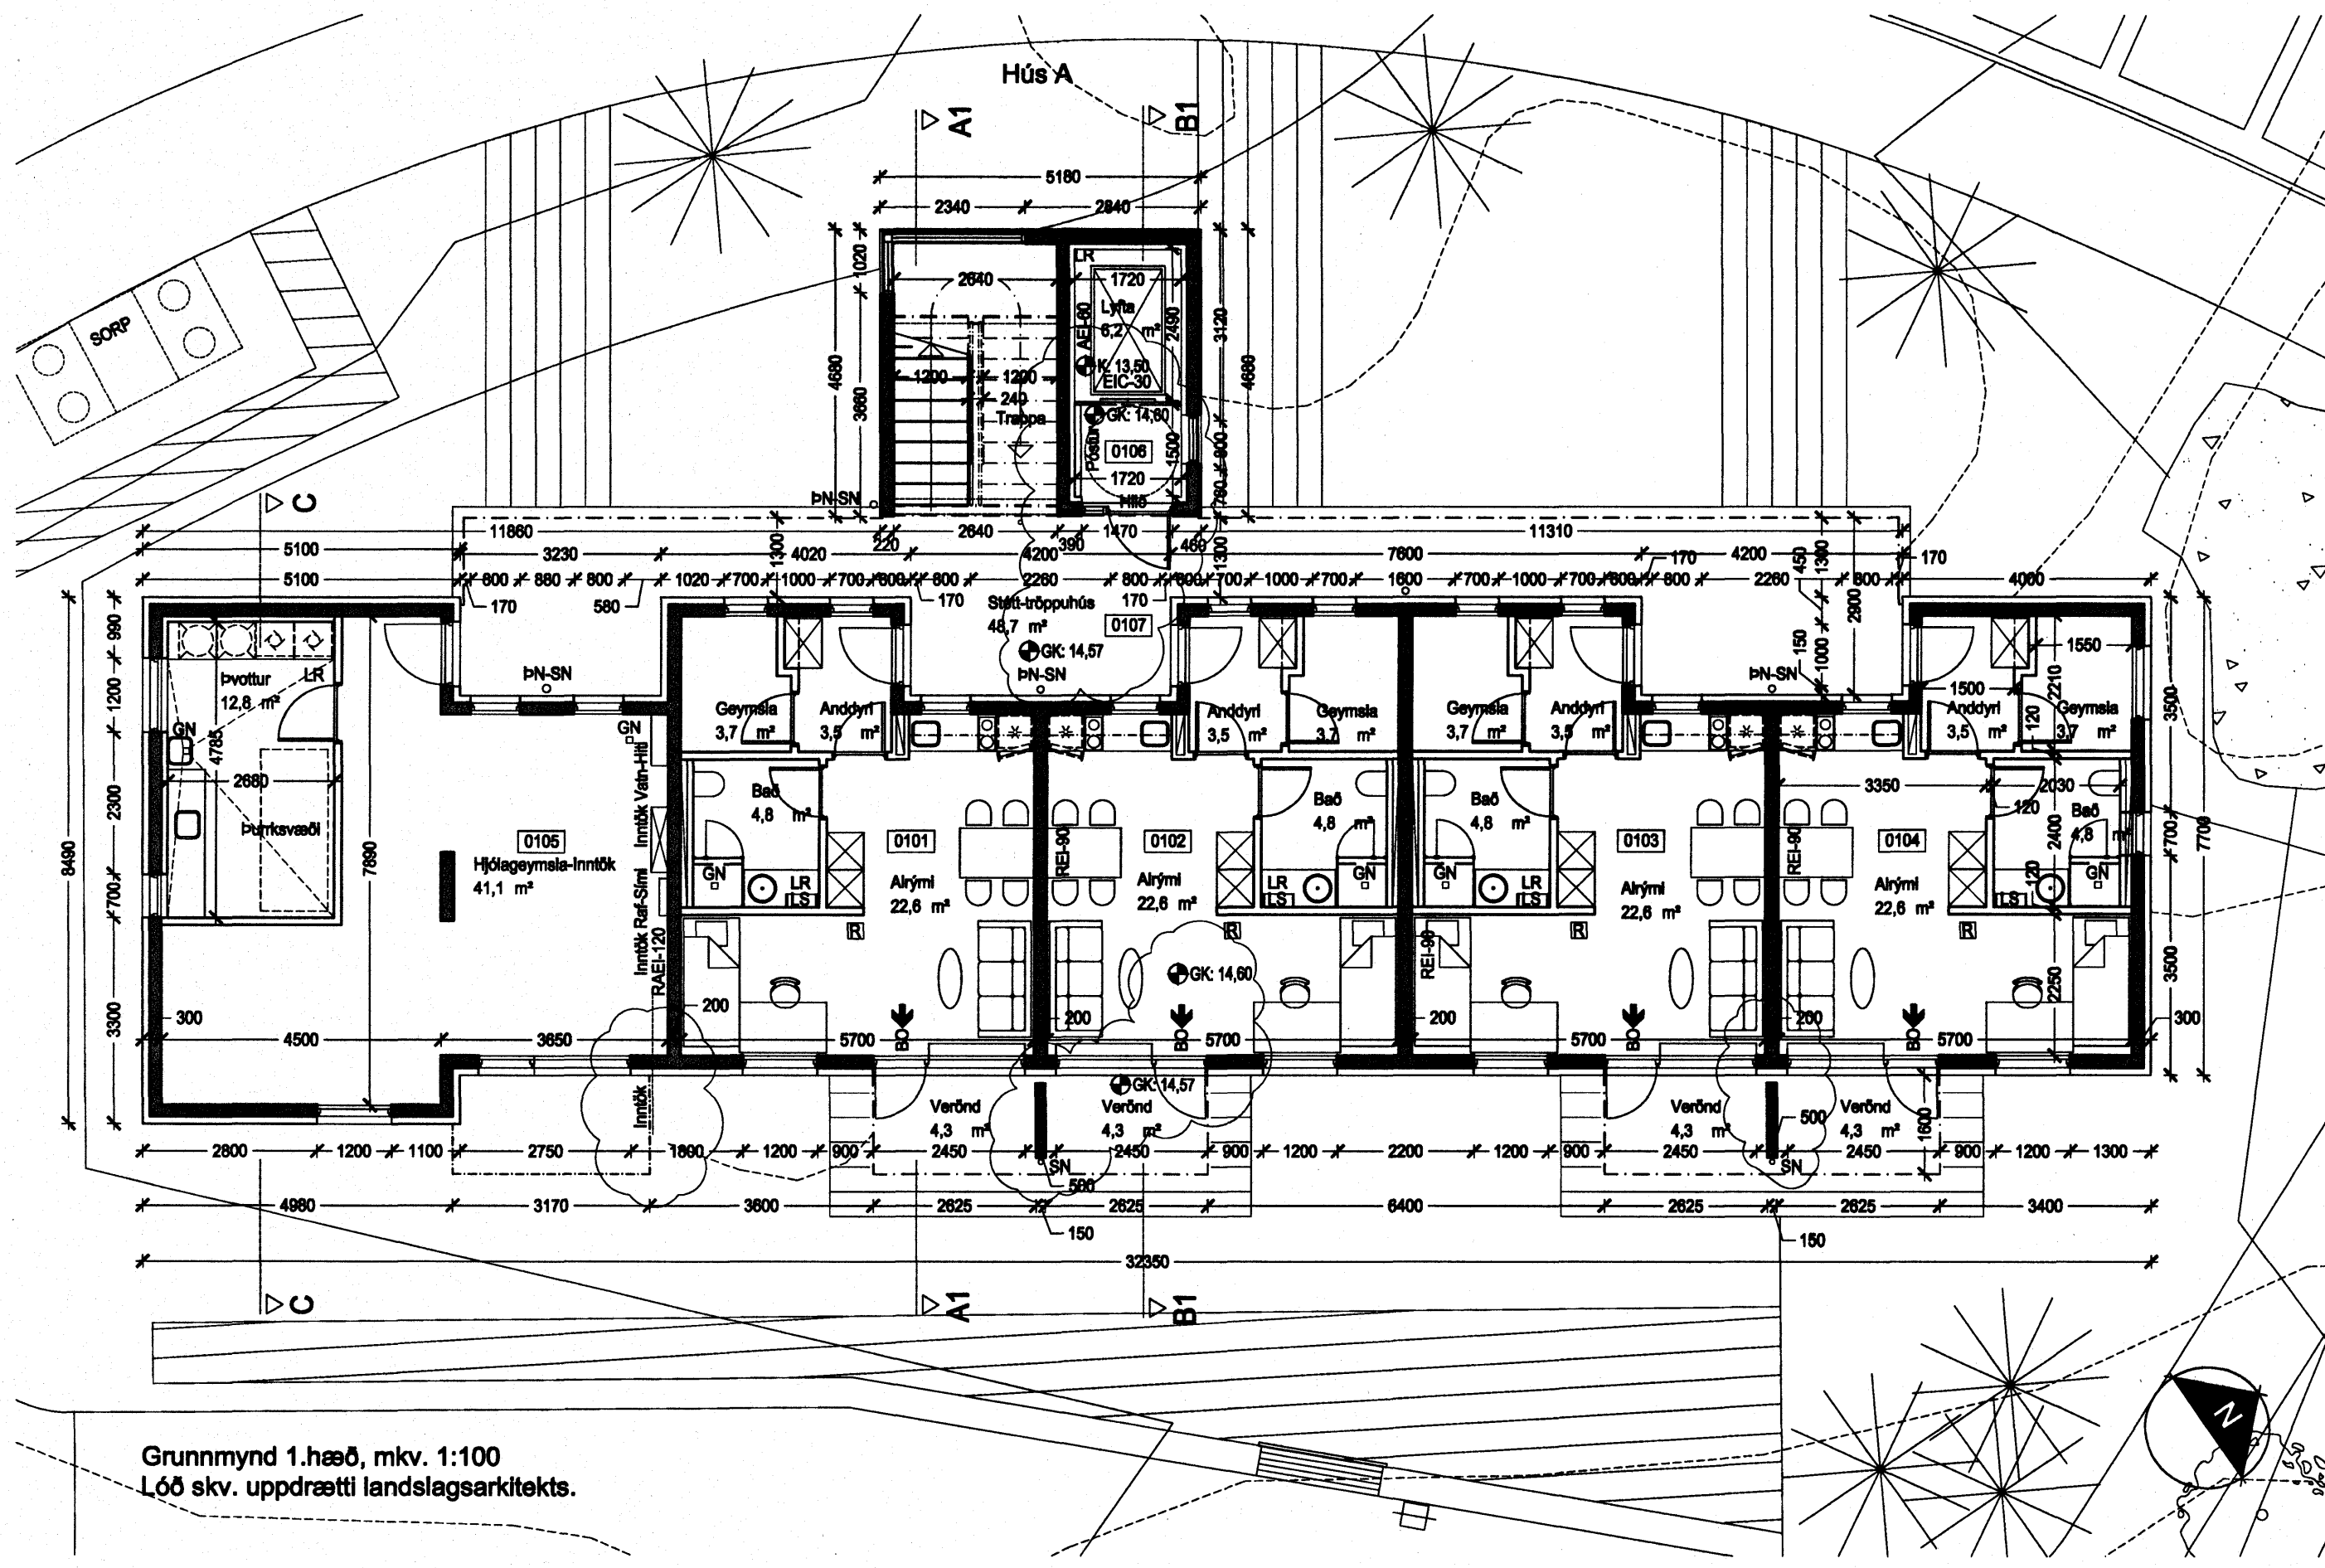


Grunnmynd 1.hæð, mkv. 1:100
Lóð skv. uppdrætti landslagsarkitekts.

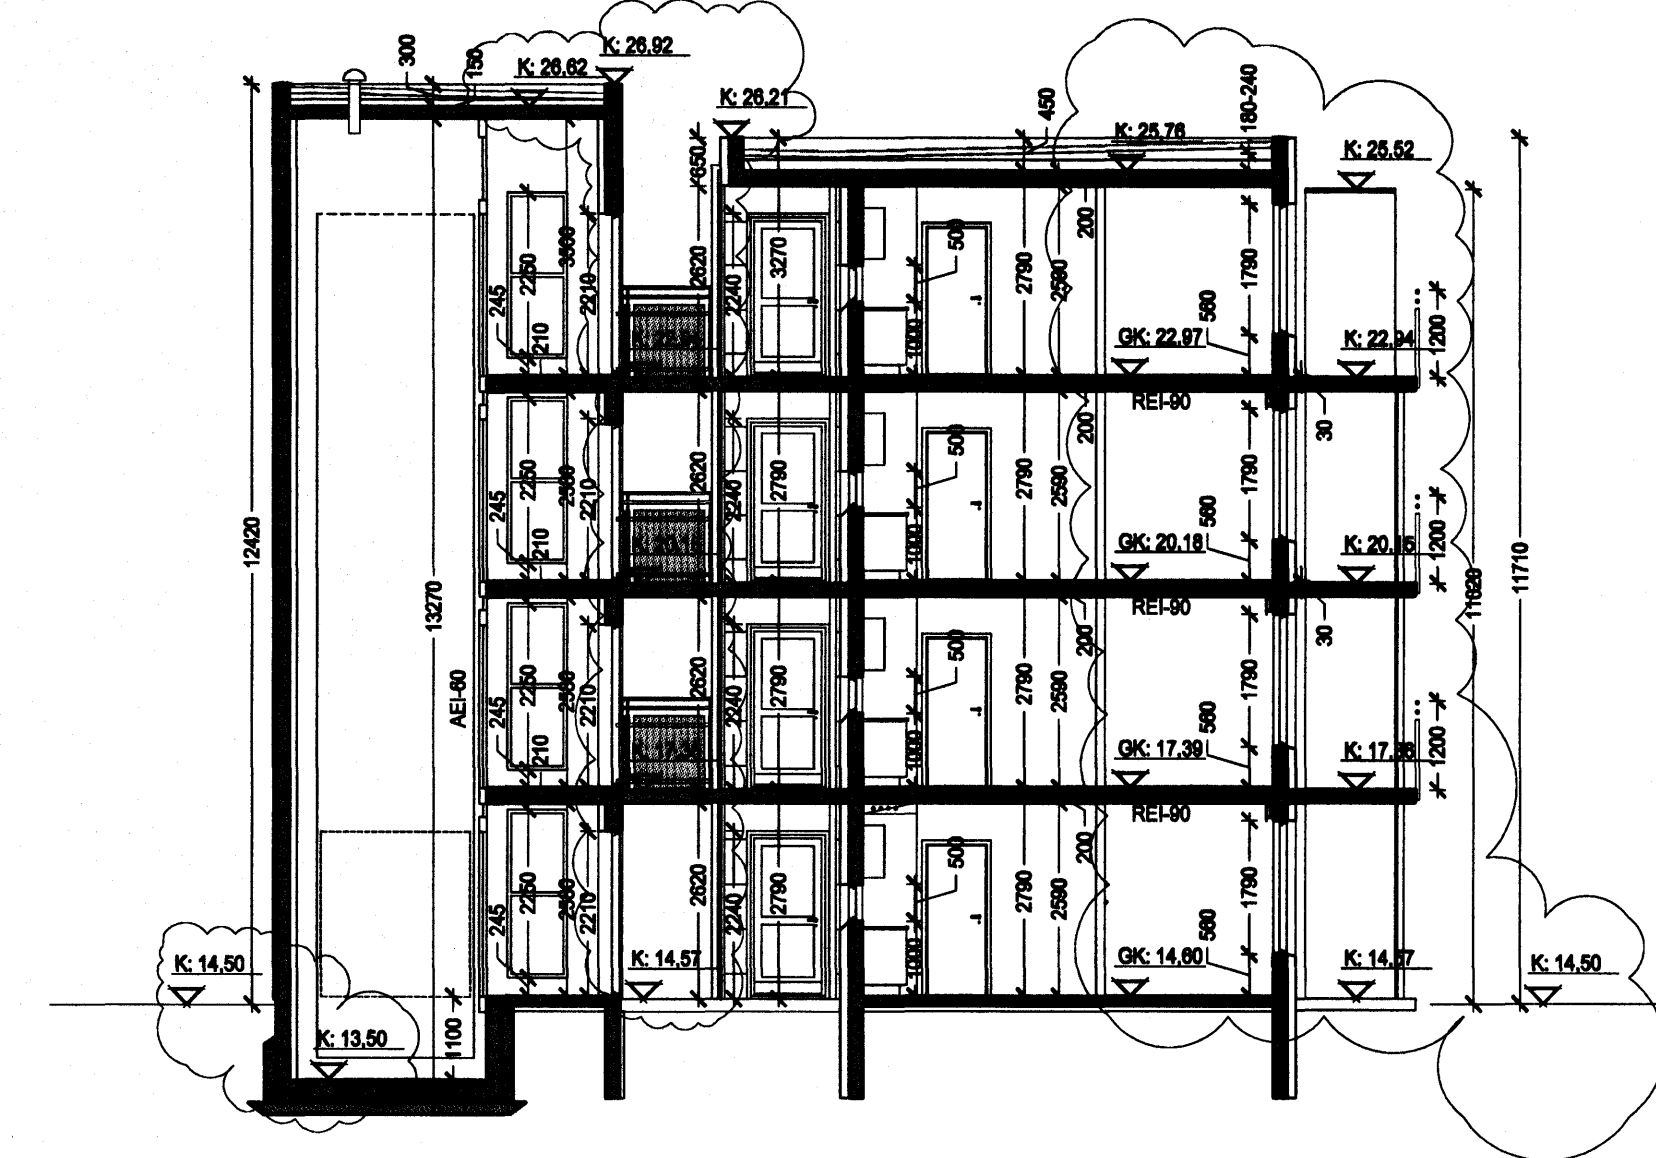

Sneiðing B1-B1, mkv. 1:100

- GK/K = gólfkóti / kóti
- LK = landkóti
- LR = vélantöfræsing
- GN = gólfniðurfall
- PN SN = þak- og eða sveiðniðurfall
- RL = reyktosun
- LS = læstur lyfjaskápur
- R = reykasjónari
- BO = björgunarop

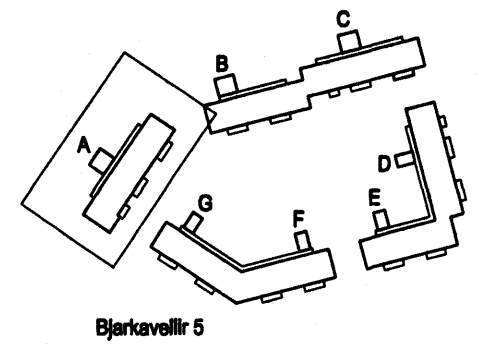

Bygging	Bygging	A	26.04.2006	vm
Nýjung	bygging	dag	teiknað	

ARKÍÐ
arkitektar og ráðgjafar

Ólafur Þorsteinsson
Adalsteinn Þorsteinsson
Egill Guðmundsson
Ólafur Guðmundsson
Hönnuður L. Þorsteinsson
Arkitektarfélag
Arkitektarfélag
101 Reykjavík
Sími 611 2000
www.ark.is
161 161-2749
02040-4899
2701 05-2849
102037-4899
200273-3629
Sími 671197-2919
netfang ark@ark.is

Verkefni: Stúdentabúðir BN, Bjarkavöllum 5, Hafnarfríð
Aðalteikningur
Skýringartexti: A gím. 1-2h snið A1-B1
hannað / teiknað: kóf, vm
virknað / samþykkt: gg
málavirki: 1:100
dagsetning: 22.02.2006
verkefni: 05-040
(99)2.02 A
teikning bygging

