
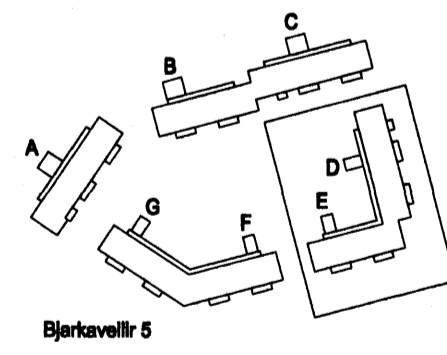
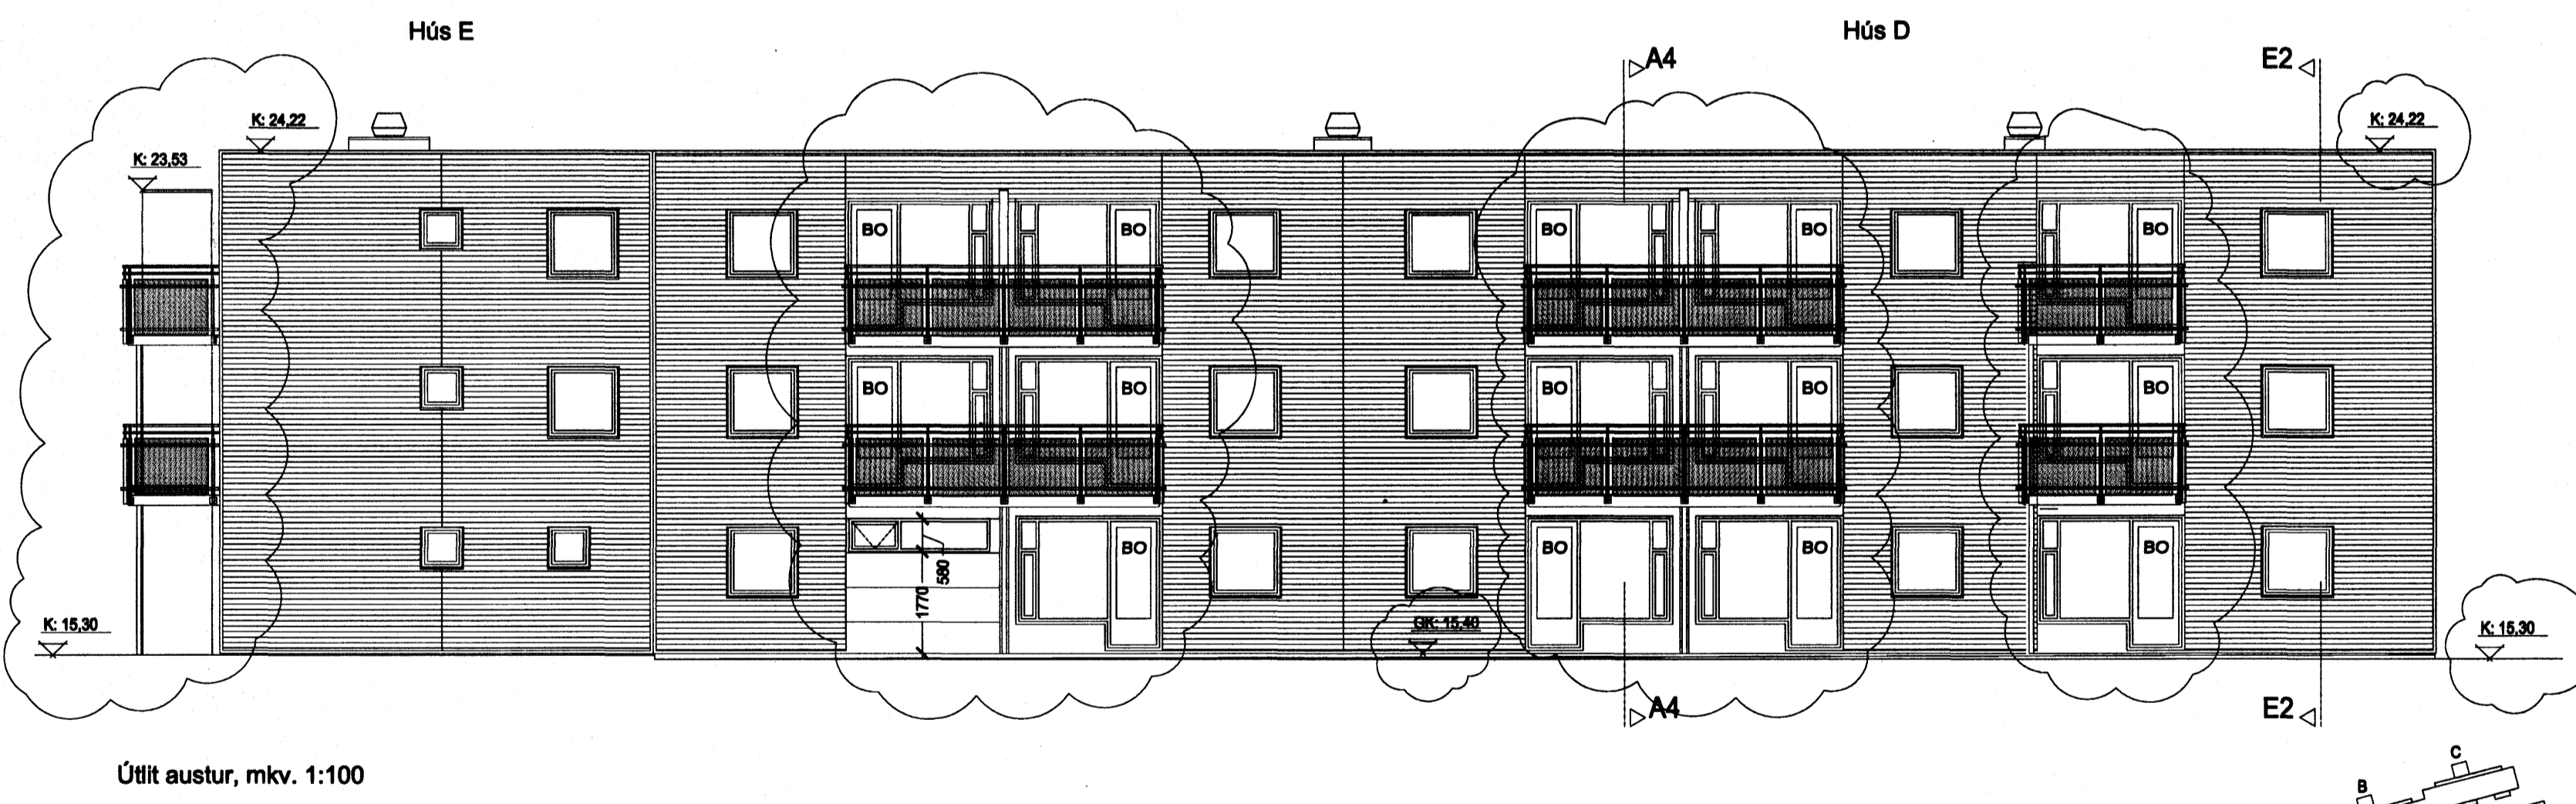
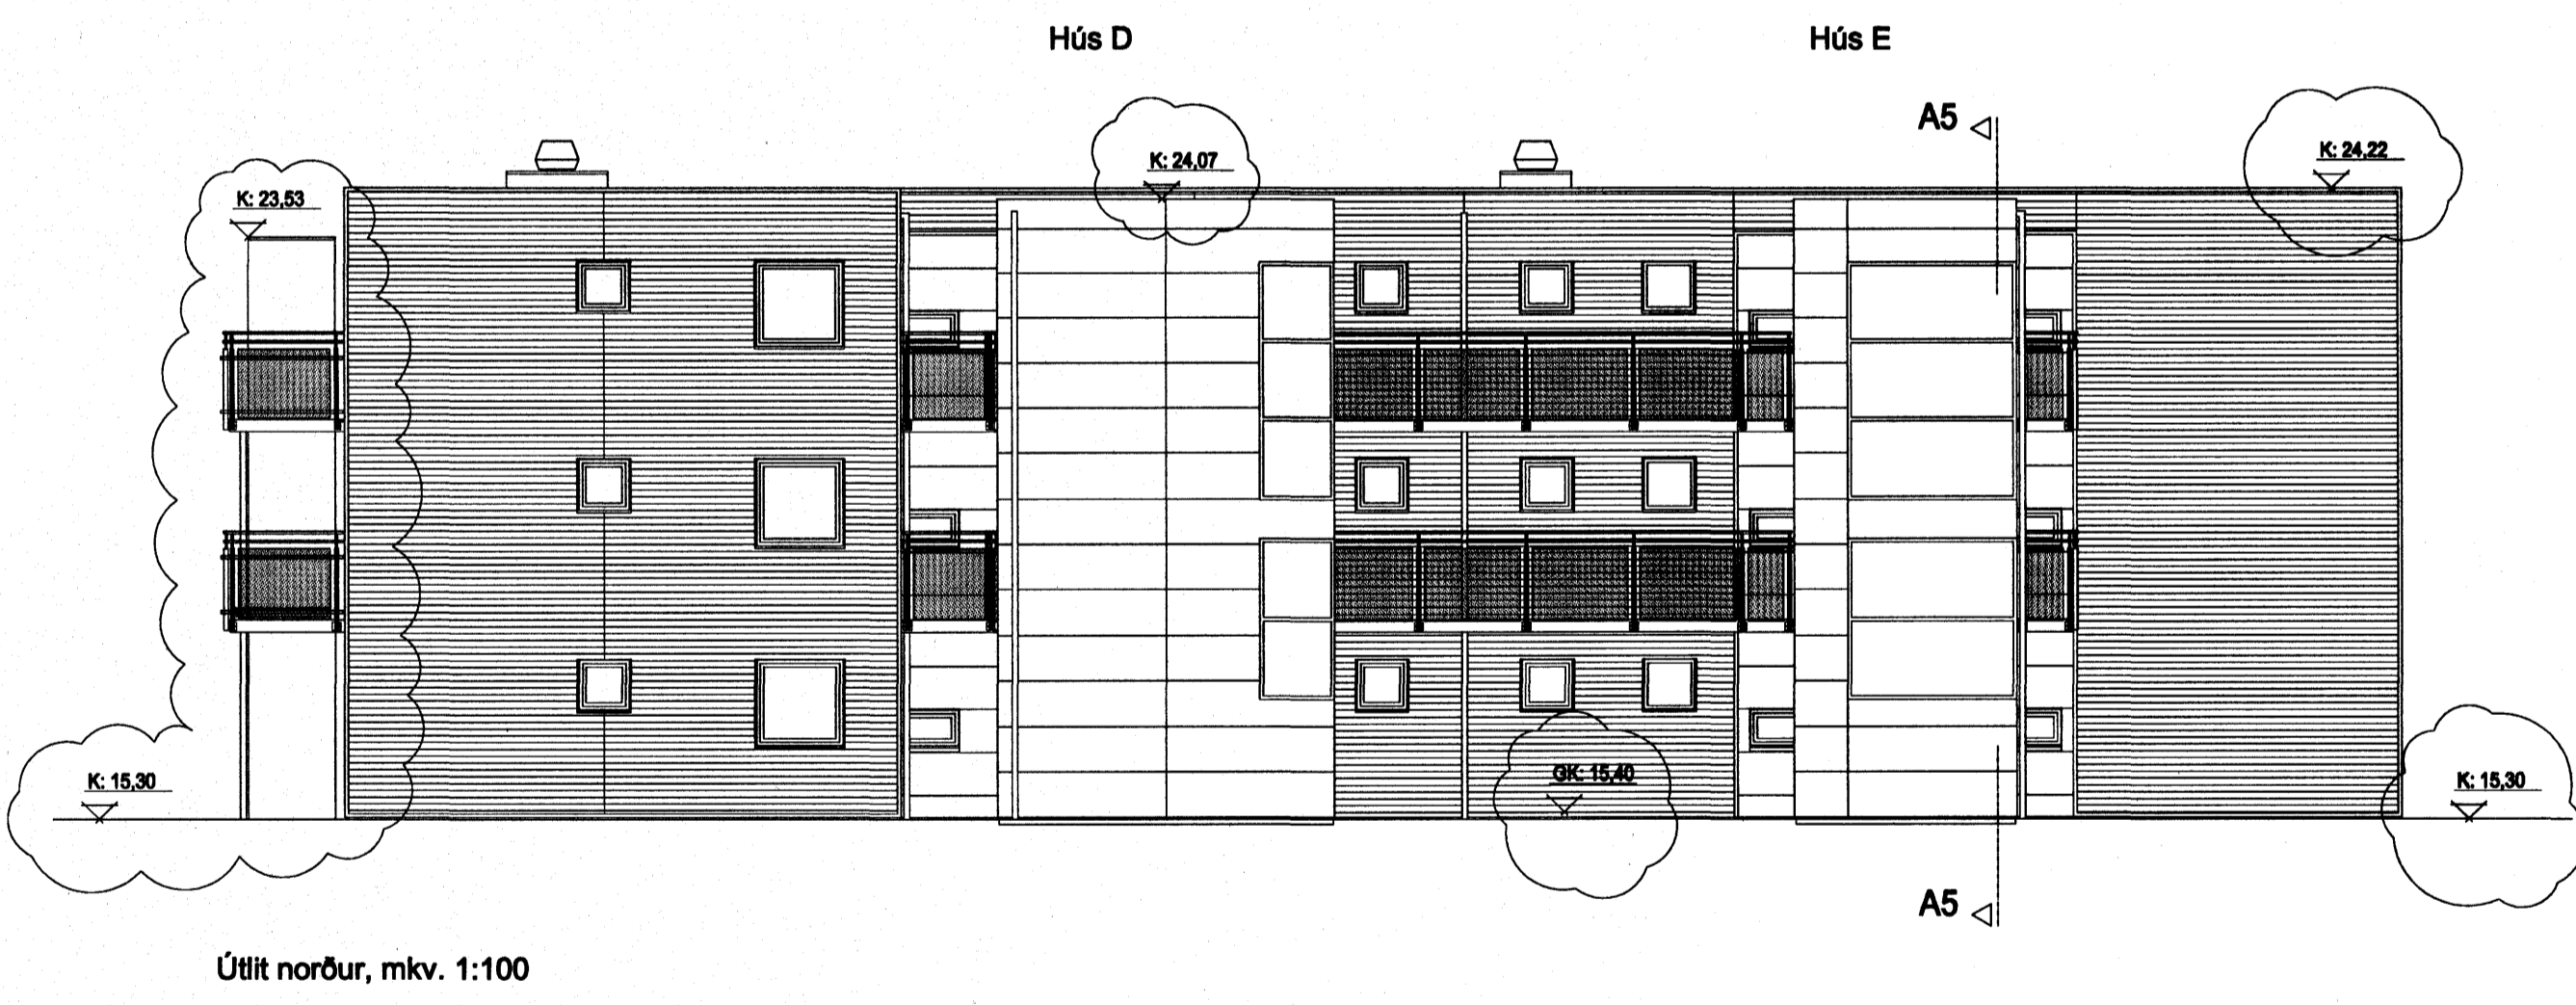
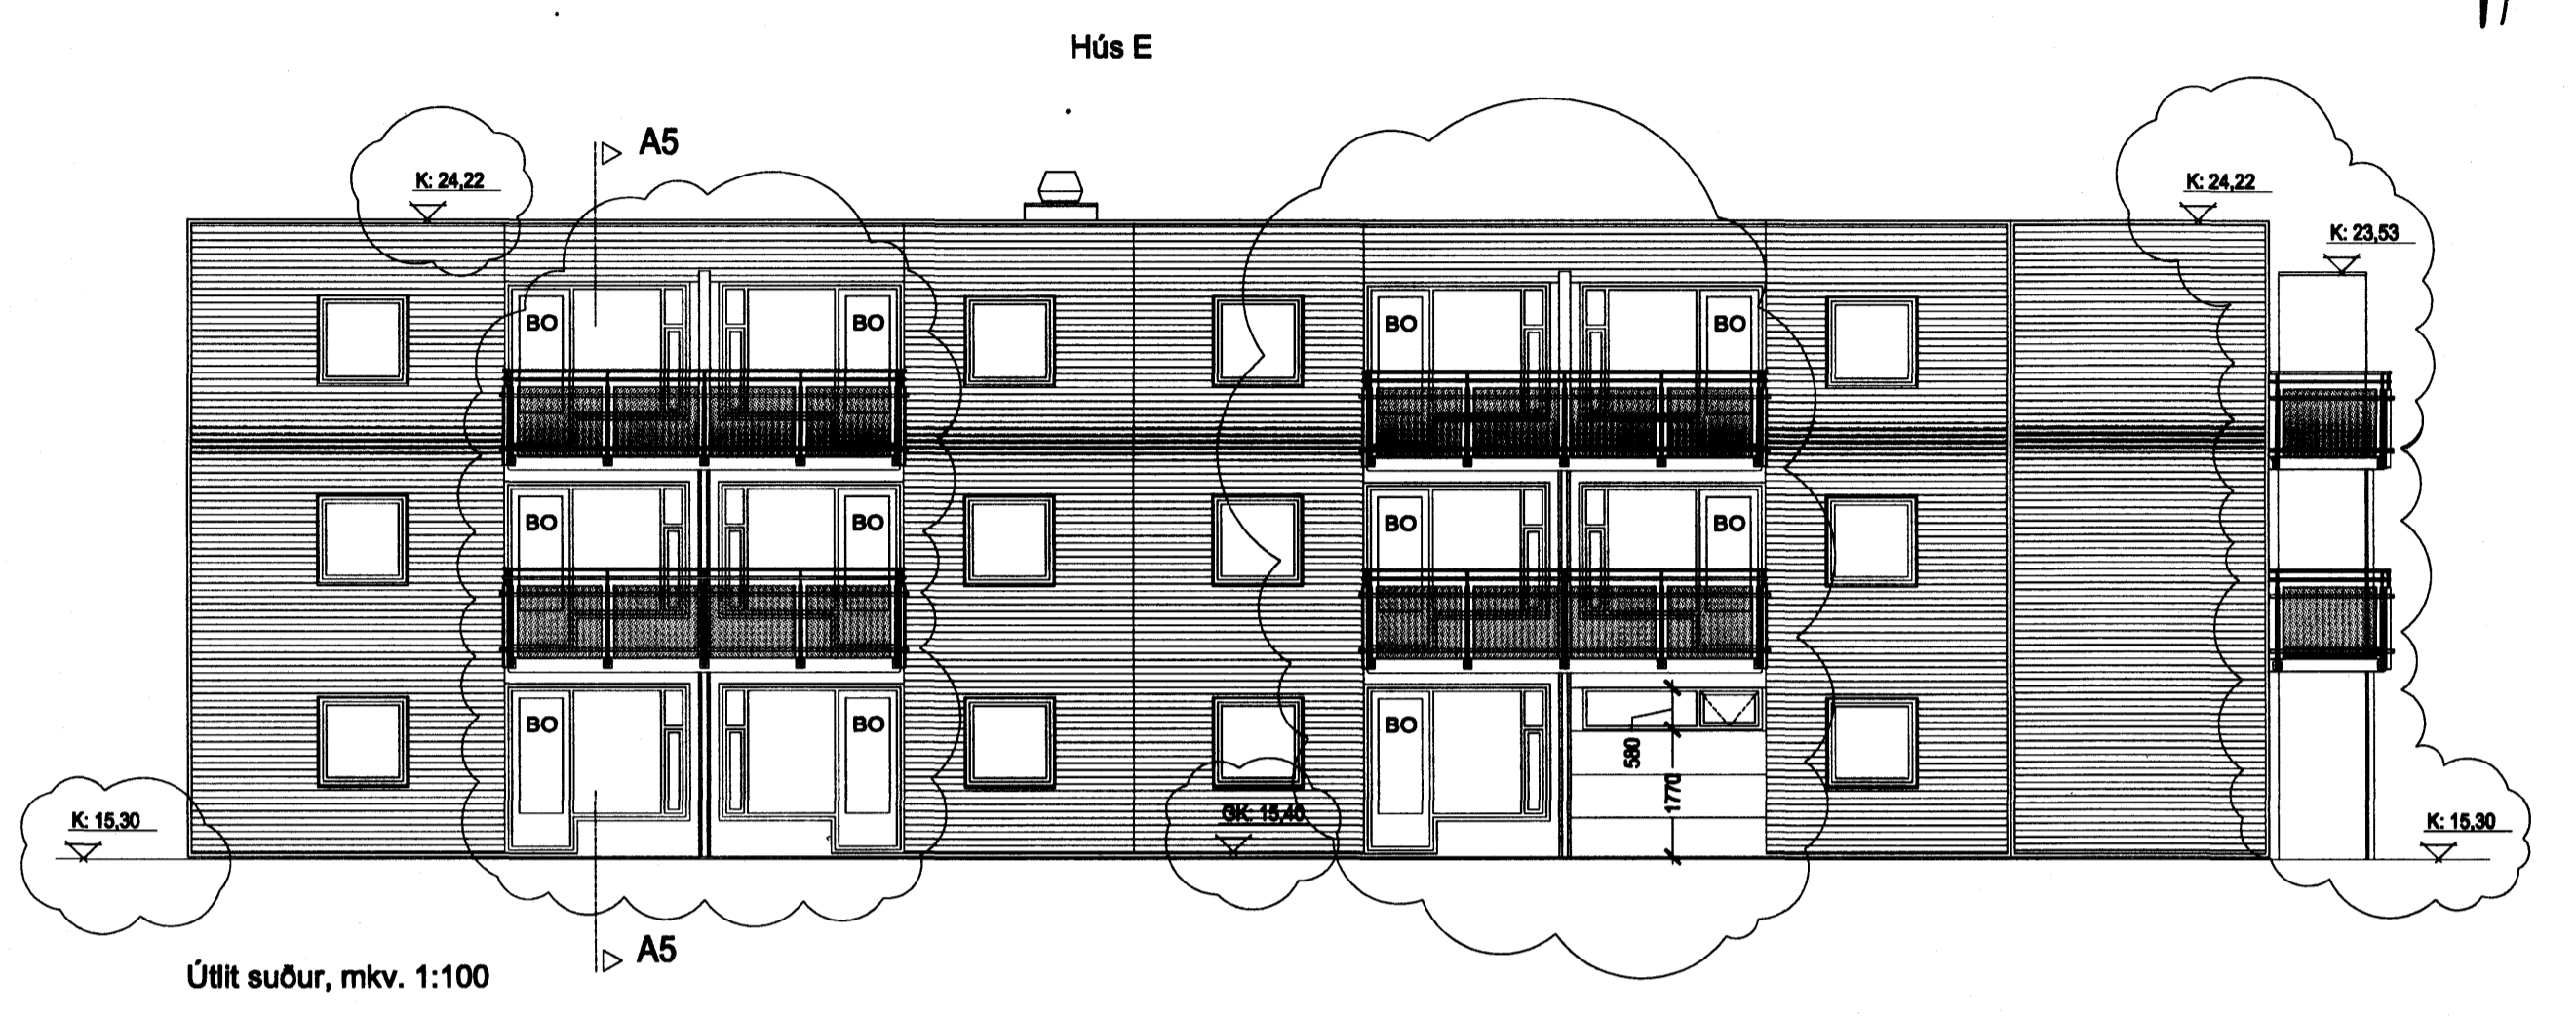


Byggingarfulltrúi
samþykkir erindið.
17.04.2006


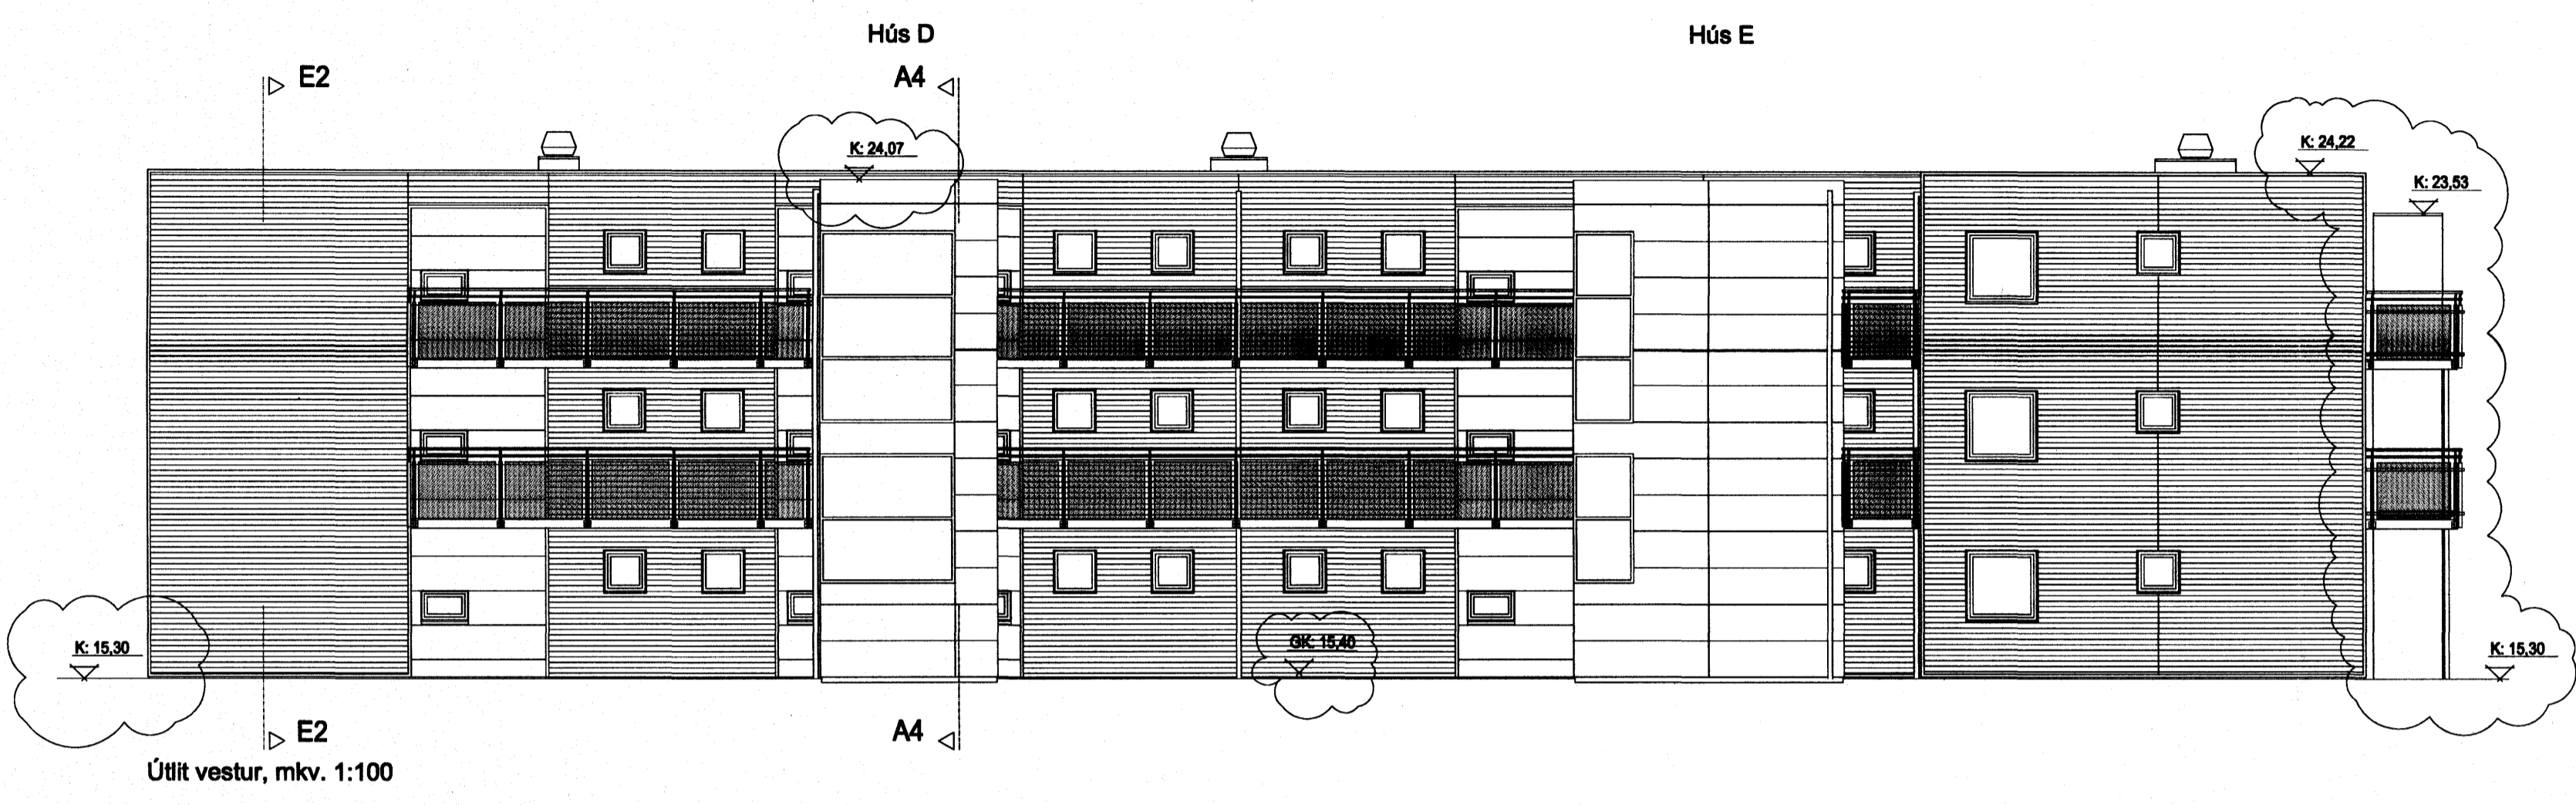

ARKÍÐ
arkitektar og ráðgjafar

Bygging á K.G.L.U. eðlum og aðalstílumum A 26.04.2006 vm
þýning breyting dags tekið

Adalsteinn Þorsteinsson arkitekt hf
Björg Tellefsen arkitekt hf
Egill Guðmundsson arkitekt hf
Ólafur Guðmundsson arkitekt hf
Korvartur L. Þorsteinsson byggingarfræðingur hf

Arkitektarfélagið Arkitektarfélagið Arkitektarfélagið Arkitektarfélagið Arkitektarfélagið
Sími 011 2040 Sími 011 2046 Sími 011 2046 Sími 011 2046 Sími 011 2046

161161-2369
020440-4589
270153-2869
155007-4607
200373-3029

101 Reykjavík
www.arkid.is

tekið arkitektarfélagið



Verkefni: Stúdentabúðir BN, Bjarkavöllum 5, Hafnarfríði
Aðalteikningar
Skýringartextill: D-E Útlit
hannað / tekið: tól, vm
yfirskoð / samþykki: og
málfrátt: 1:100

dagsetning: 22.02.2006
verkefni: 06-040
(99)2.10 A
teikning breyting