



Sneiðing F-F, mkv. 1:100

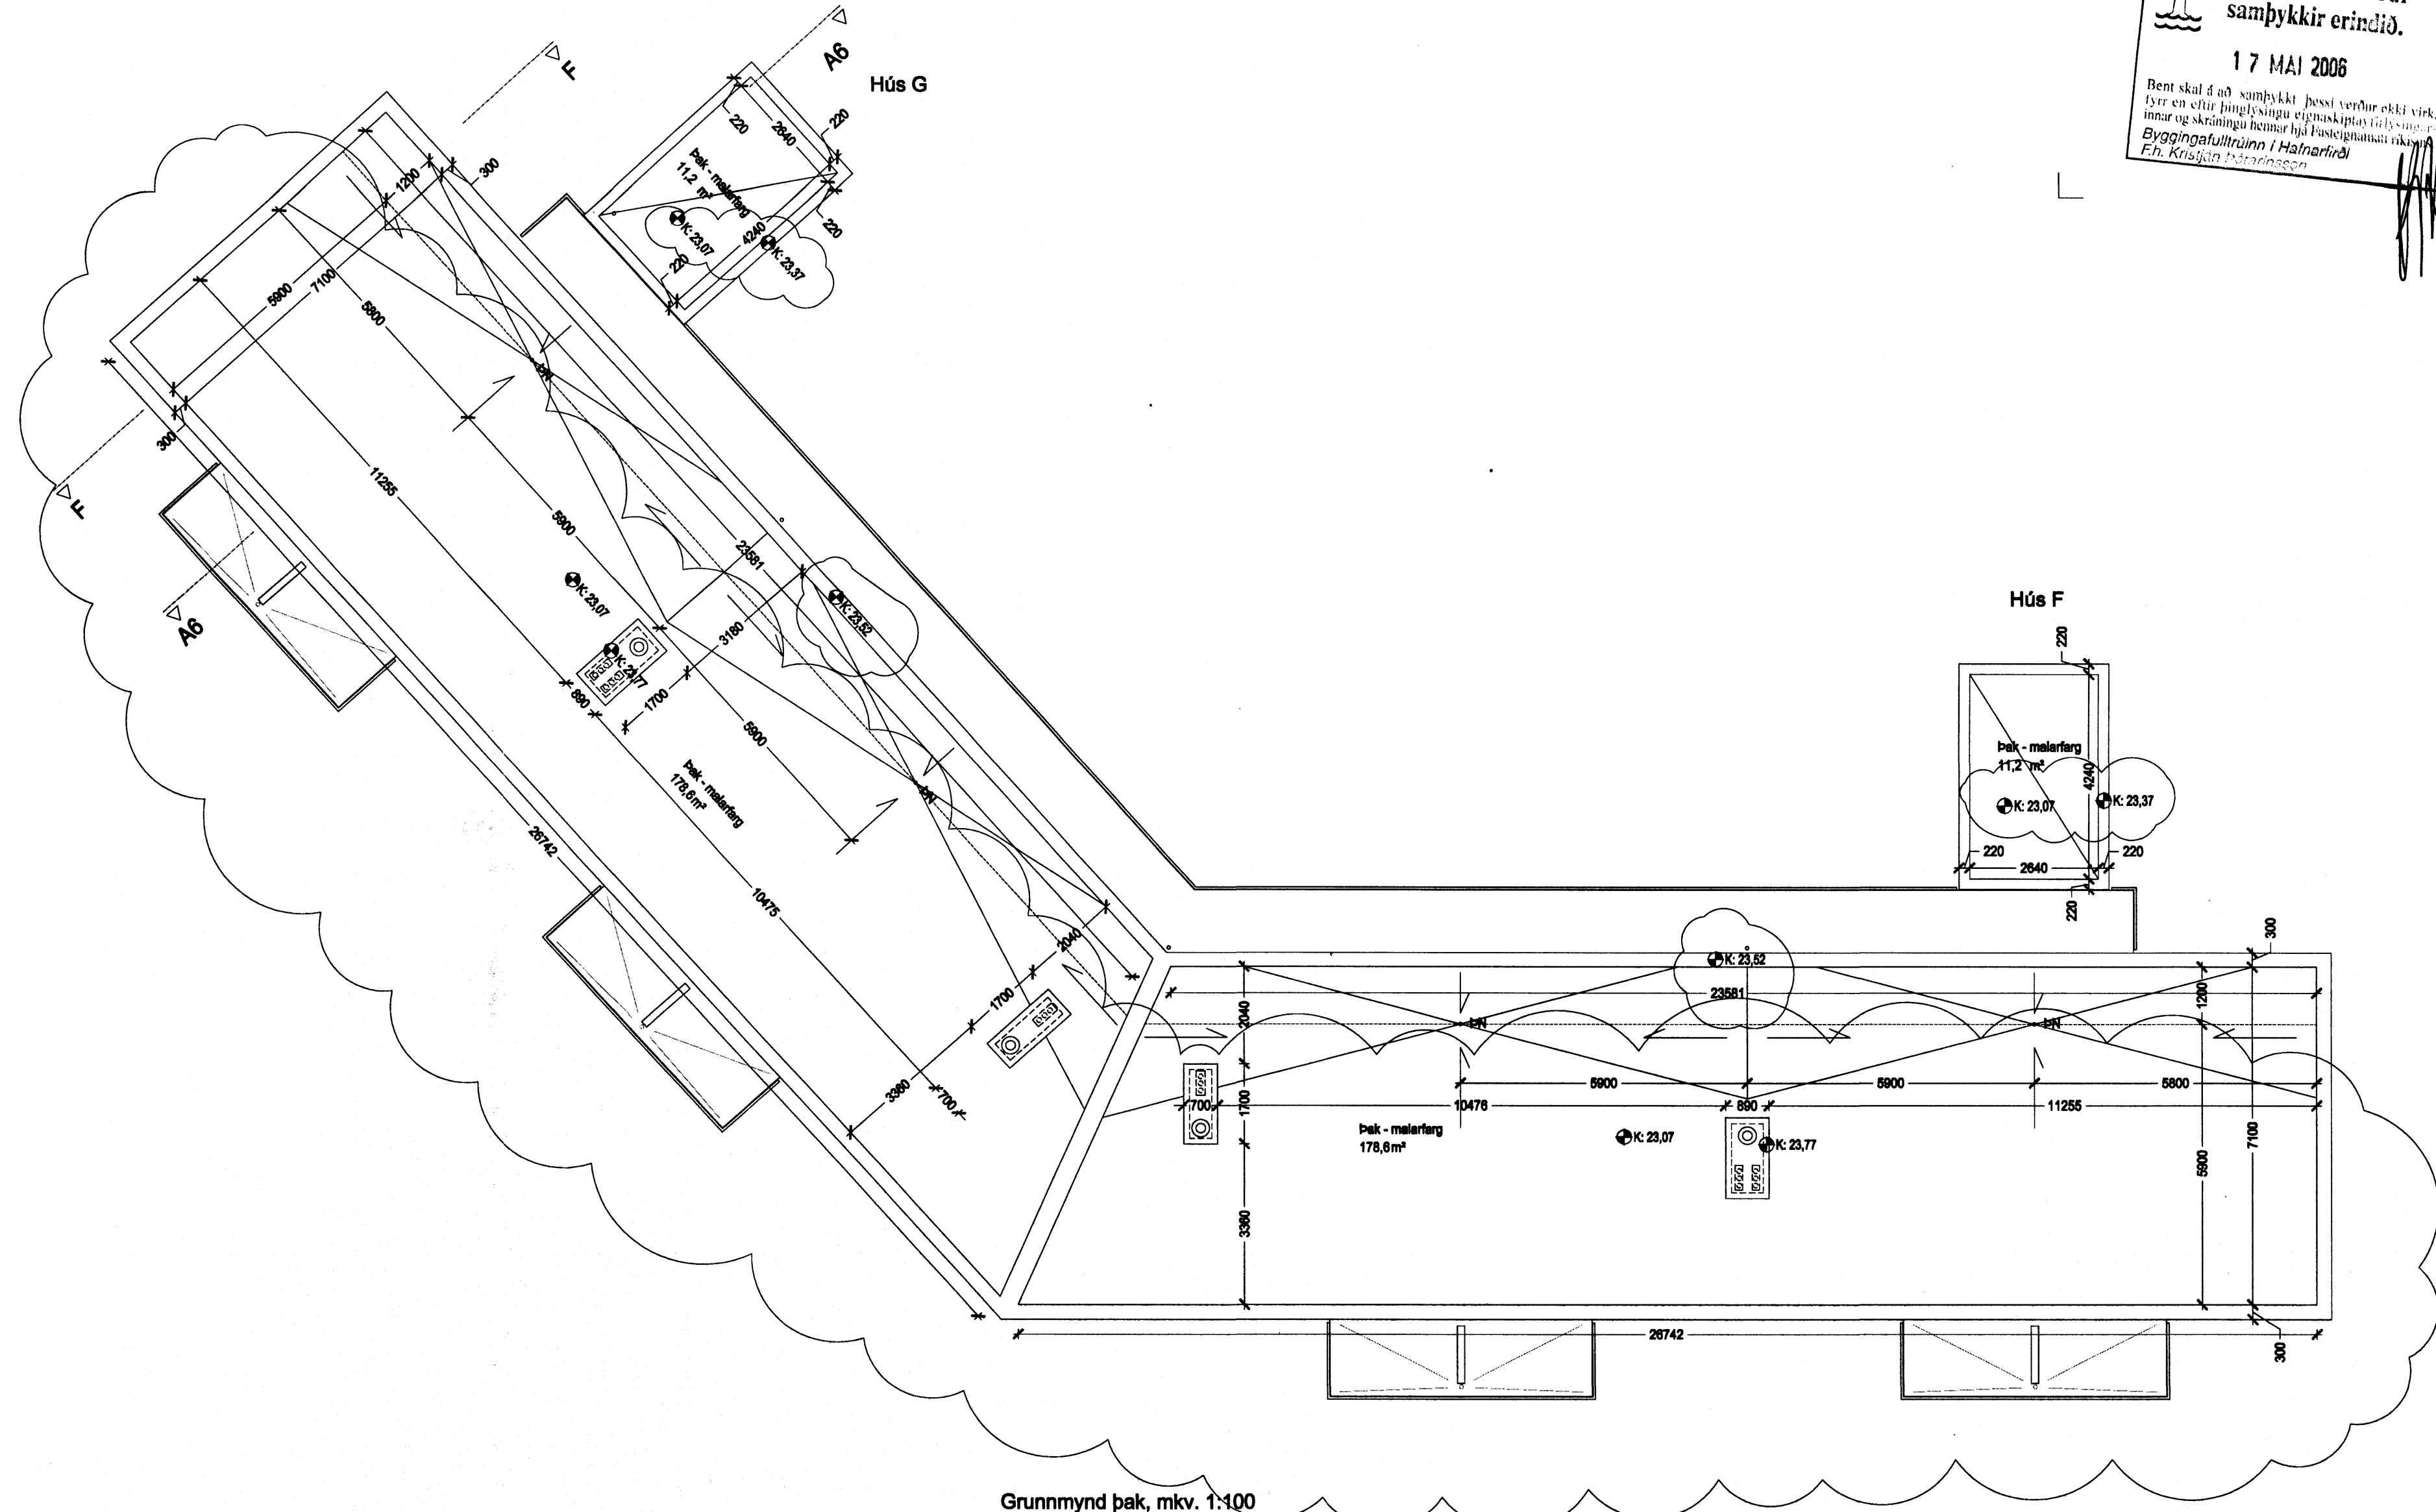


Grunnmynd þak, mkv. 1:100

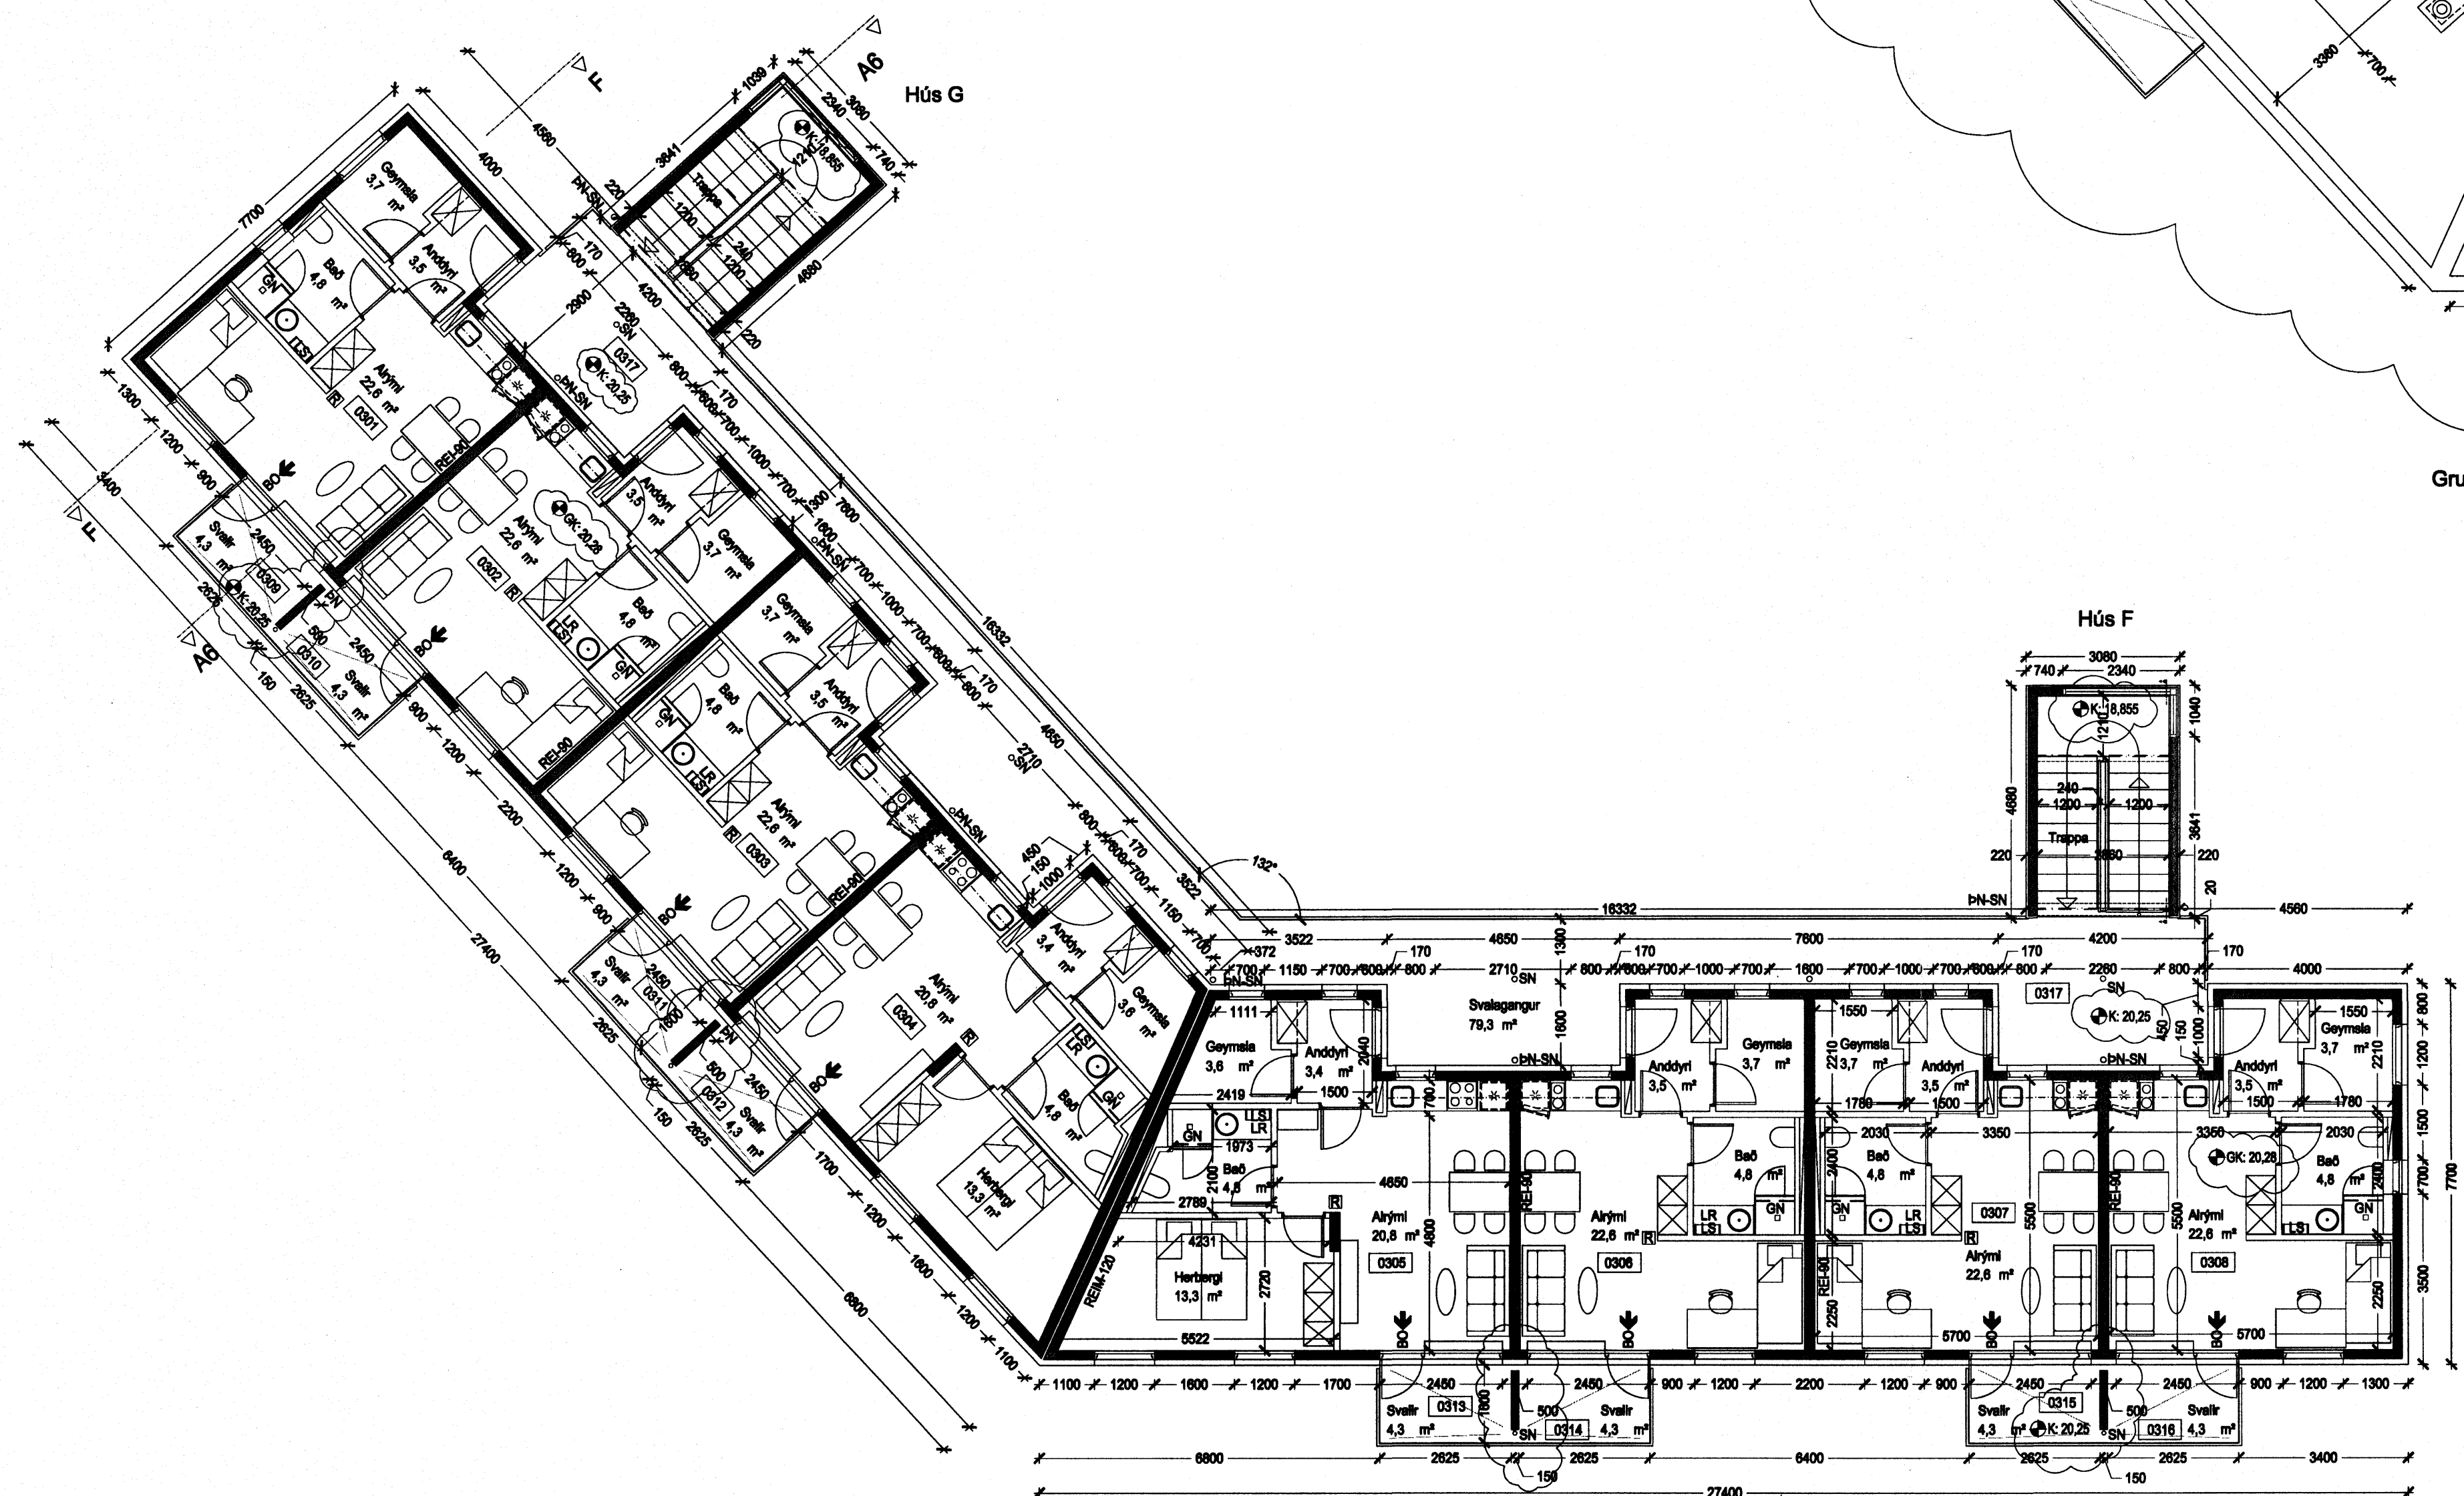

Grunnmynd 3.hæð, mkv. 1:100

- GKK = götfródi / kóti
- LK = landkóti
- LR = véirænifráesing
- GN = götfróurfell
- BN SN = þak- og eða svalanifurfall
- RL = reyklösun
- LS = læstur lyfjaskápur
- R = reykskjórnari
- BO = björgunarpur

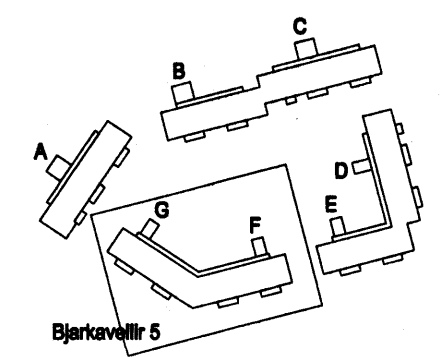

**ARKÍÐ**  
 arkitektar og ráðgjafar

Þeyting á K.G.K.L.S.N og svakastilurum  
 26.04.2006  
 Ísling breyting daga vinnu  
 Gísli Guðmundsson arkitekt hjólm  
 Epli Guðmundsson arkitekt hjólm  
 Gísli Guðmundsson arkitekt hjólm  
 Þorvaldur L. Þorvaldsson byggingarfræðingur bfl  
 Arkíð ehf. sími 011 2200  
 Adalstræti 6 fax 011 2206  
 101 Reykjavík www.arkid.is  
 sími 071197-2919 netfang arkid@arkid.is

Verkefni: Stúdentabúðir BN, Bjarkavöllum 5, Hafnarfirði  
 Skýringartextill: F-G grm.3h-þak snið F  
 hannað / tekið af: tv, vm  
 yfirlit / samþykkt: og  
 málsvæði: 1:100  
 dagsetning: 22.02.2006  
 verkefni: 06-040  
 (99)2.12 A  
 tekið breyting

