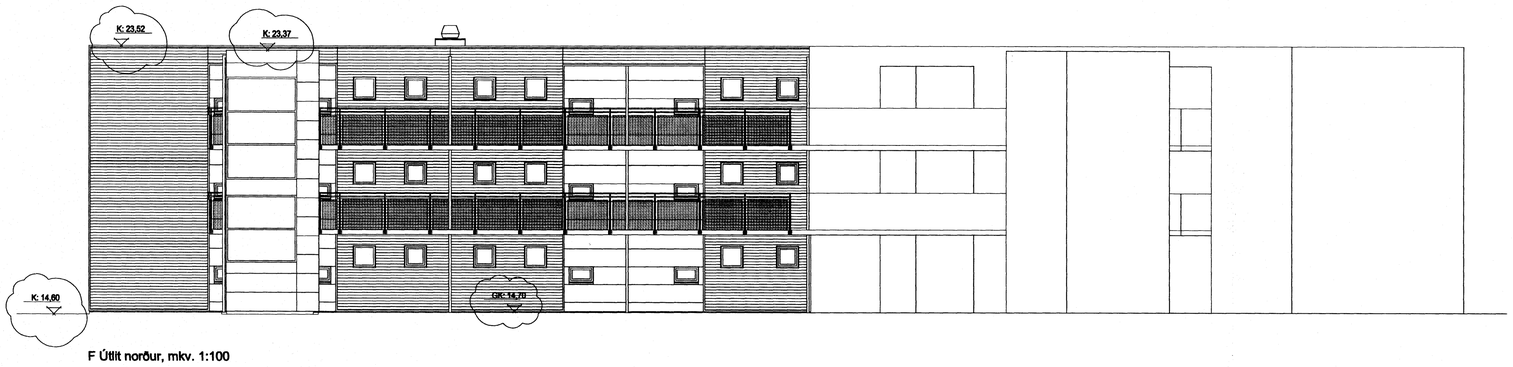

F Útlit norður, mkv. 1:100

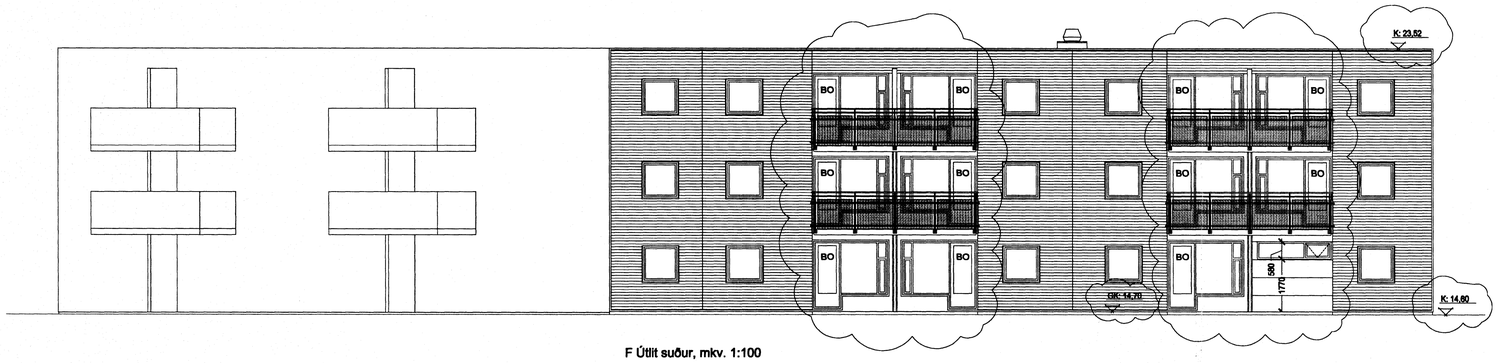

F Útlit suður, mkv. 1:100

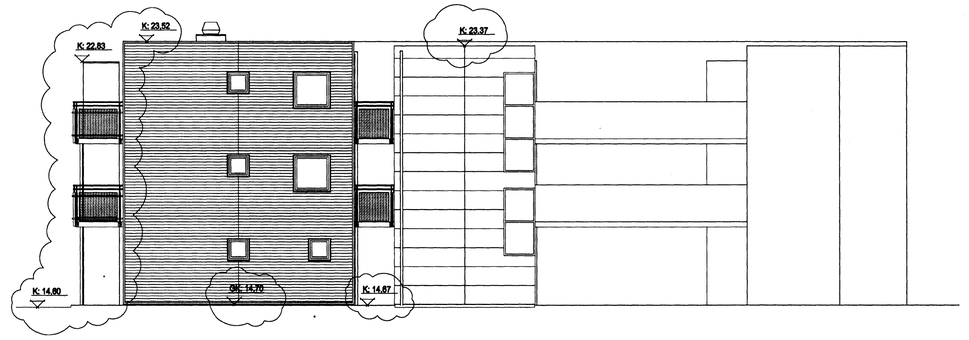

F Útlit austur, mkv. 1:100

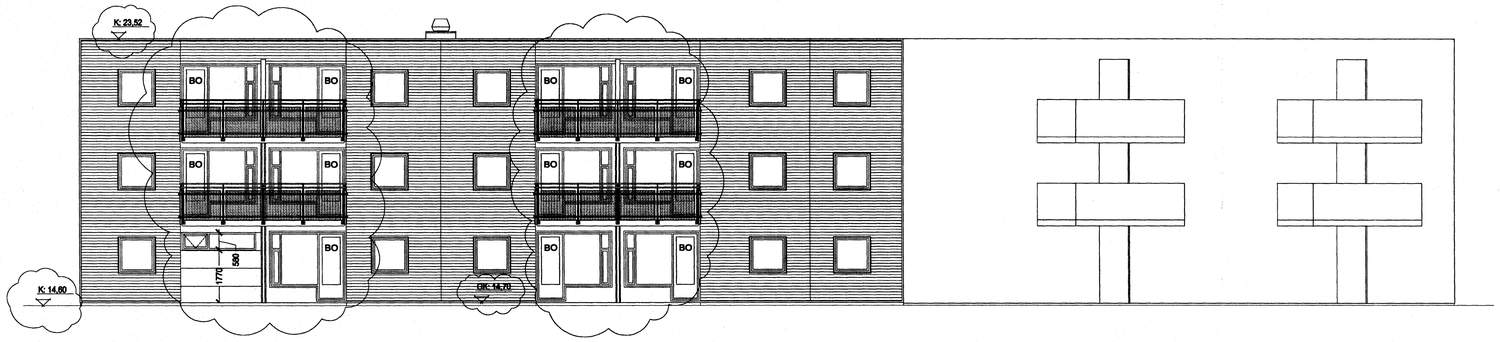

G Útlit suðvestur, mkv. 1:100

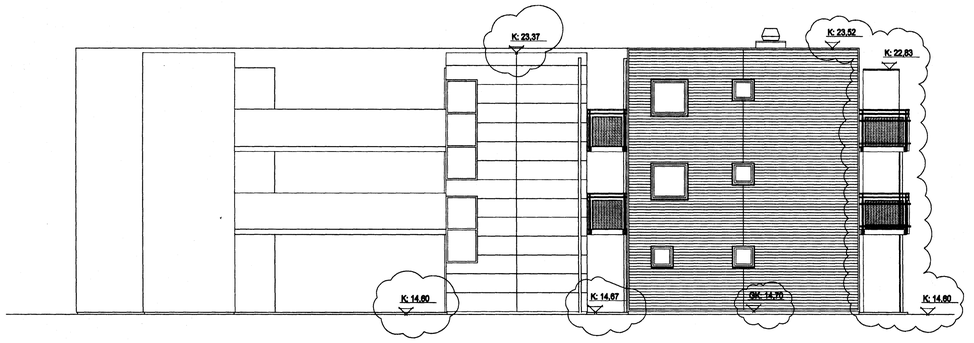

G Útlit norðvestur, mkv. 1:100

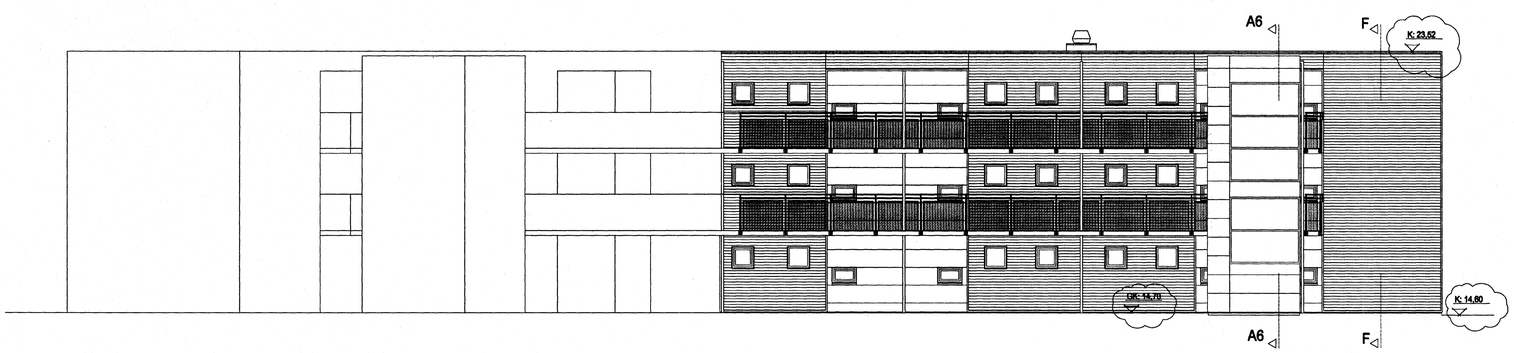

G Útlit norðaustur, mkv. 1:100

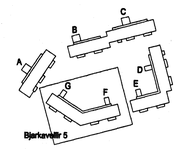

Byggingarfulltrúi samþykkir erindið.
17 MAI 2006
Bent skal á að samþykki þessi verður ekki virkt fyrr en eftir þinglýsingu eignaskiptayfirlýsingar, innar og skráningu hennar hjá fasteignamati ríkisins.
Byggingarfulltrúinn í Hafnarfirði
F.h. Kristjáns Pálmasonar

Breyting á K,GK,LK,Sh,uvölum og svalastiðmum	A	26.04.2006	vm
kýring	breyting	dags	teiknað

ARKÍS
arkitektar og ráðgjafar

Aðalheiður Snorradóttir	arkitekt fal	161161-2769
Birgir Teitsson	arkitekt fal	020460-4589
Egill Guðmundsson	arkitekt fal	270182-4609
Gísli Gíslason	arkitekt fal	160657-4609
Þorvaður L. Þórðarnason	byggingafræðingur bif	280672-3629

Ása ehf — Aðalstræti 6 — 101 Reykjavík — kt 671197-2919
sími 511 2060 — fax 511 2066 — www.ark.is — netfang arkis@ark.is

Byggingafélag námsmanna

Verkefni: Stúdentaíbúðir BN, Bjarkavöllum 5, Hafnarfirði
Aðaluppdrættir

Skýringartexti: F-G Útlit

hannað / teiknað: tóf, vm
yfirfarið / samþykkt: gg
mælikvarði: 1:100

dagsetning: 22.02.2006
verknr.: 05-040

(99)2.13 A
teikning breyting