



Samþykkt þann

03 MAI 2006

Byggingafulltrúinn í Hafnarfirði
F.h. Kristján Þórarinnsson

Breytingar:

A. Daga 13.04.2006

Breytt er úthvegglja byggt frá 220 mm í 280 mm


Málæsting húsa að utan er óbreytt.

Stíplung eldhúsa breytt í stíllar.

Ný skráningartífla FMR daga 13.04.2006

Engin önnur breyting.

Úr Gildi

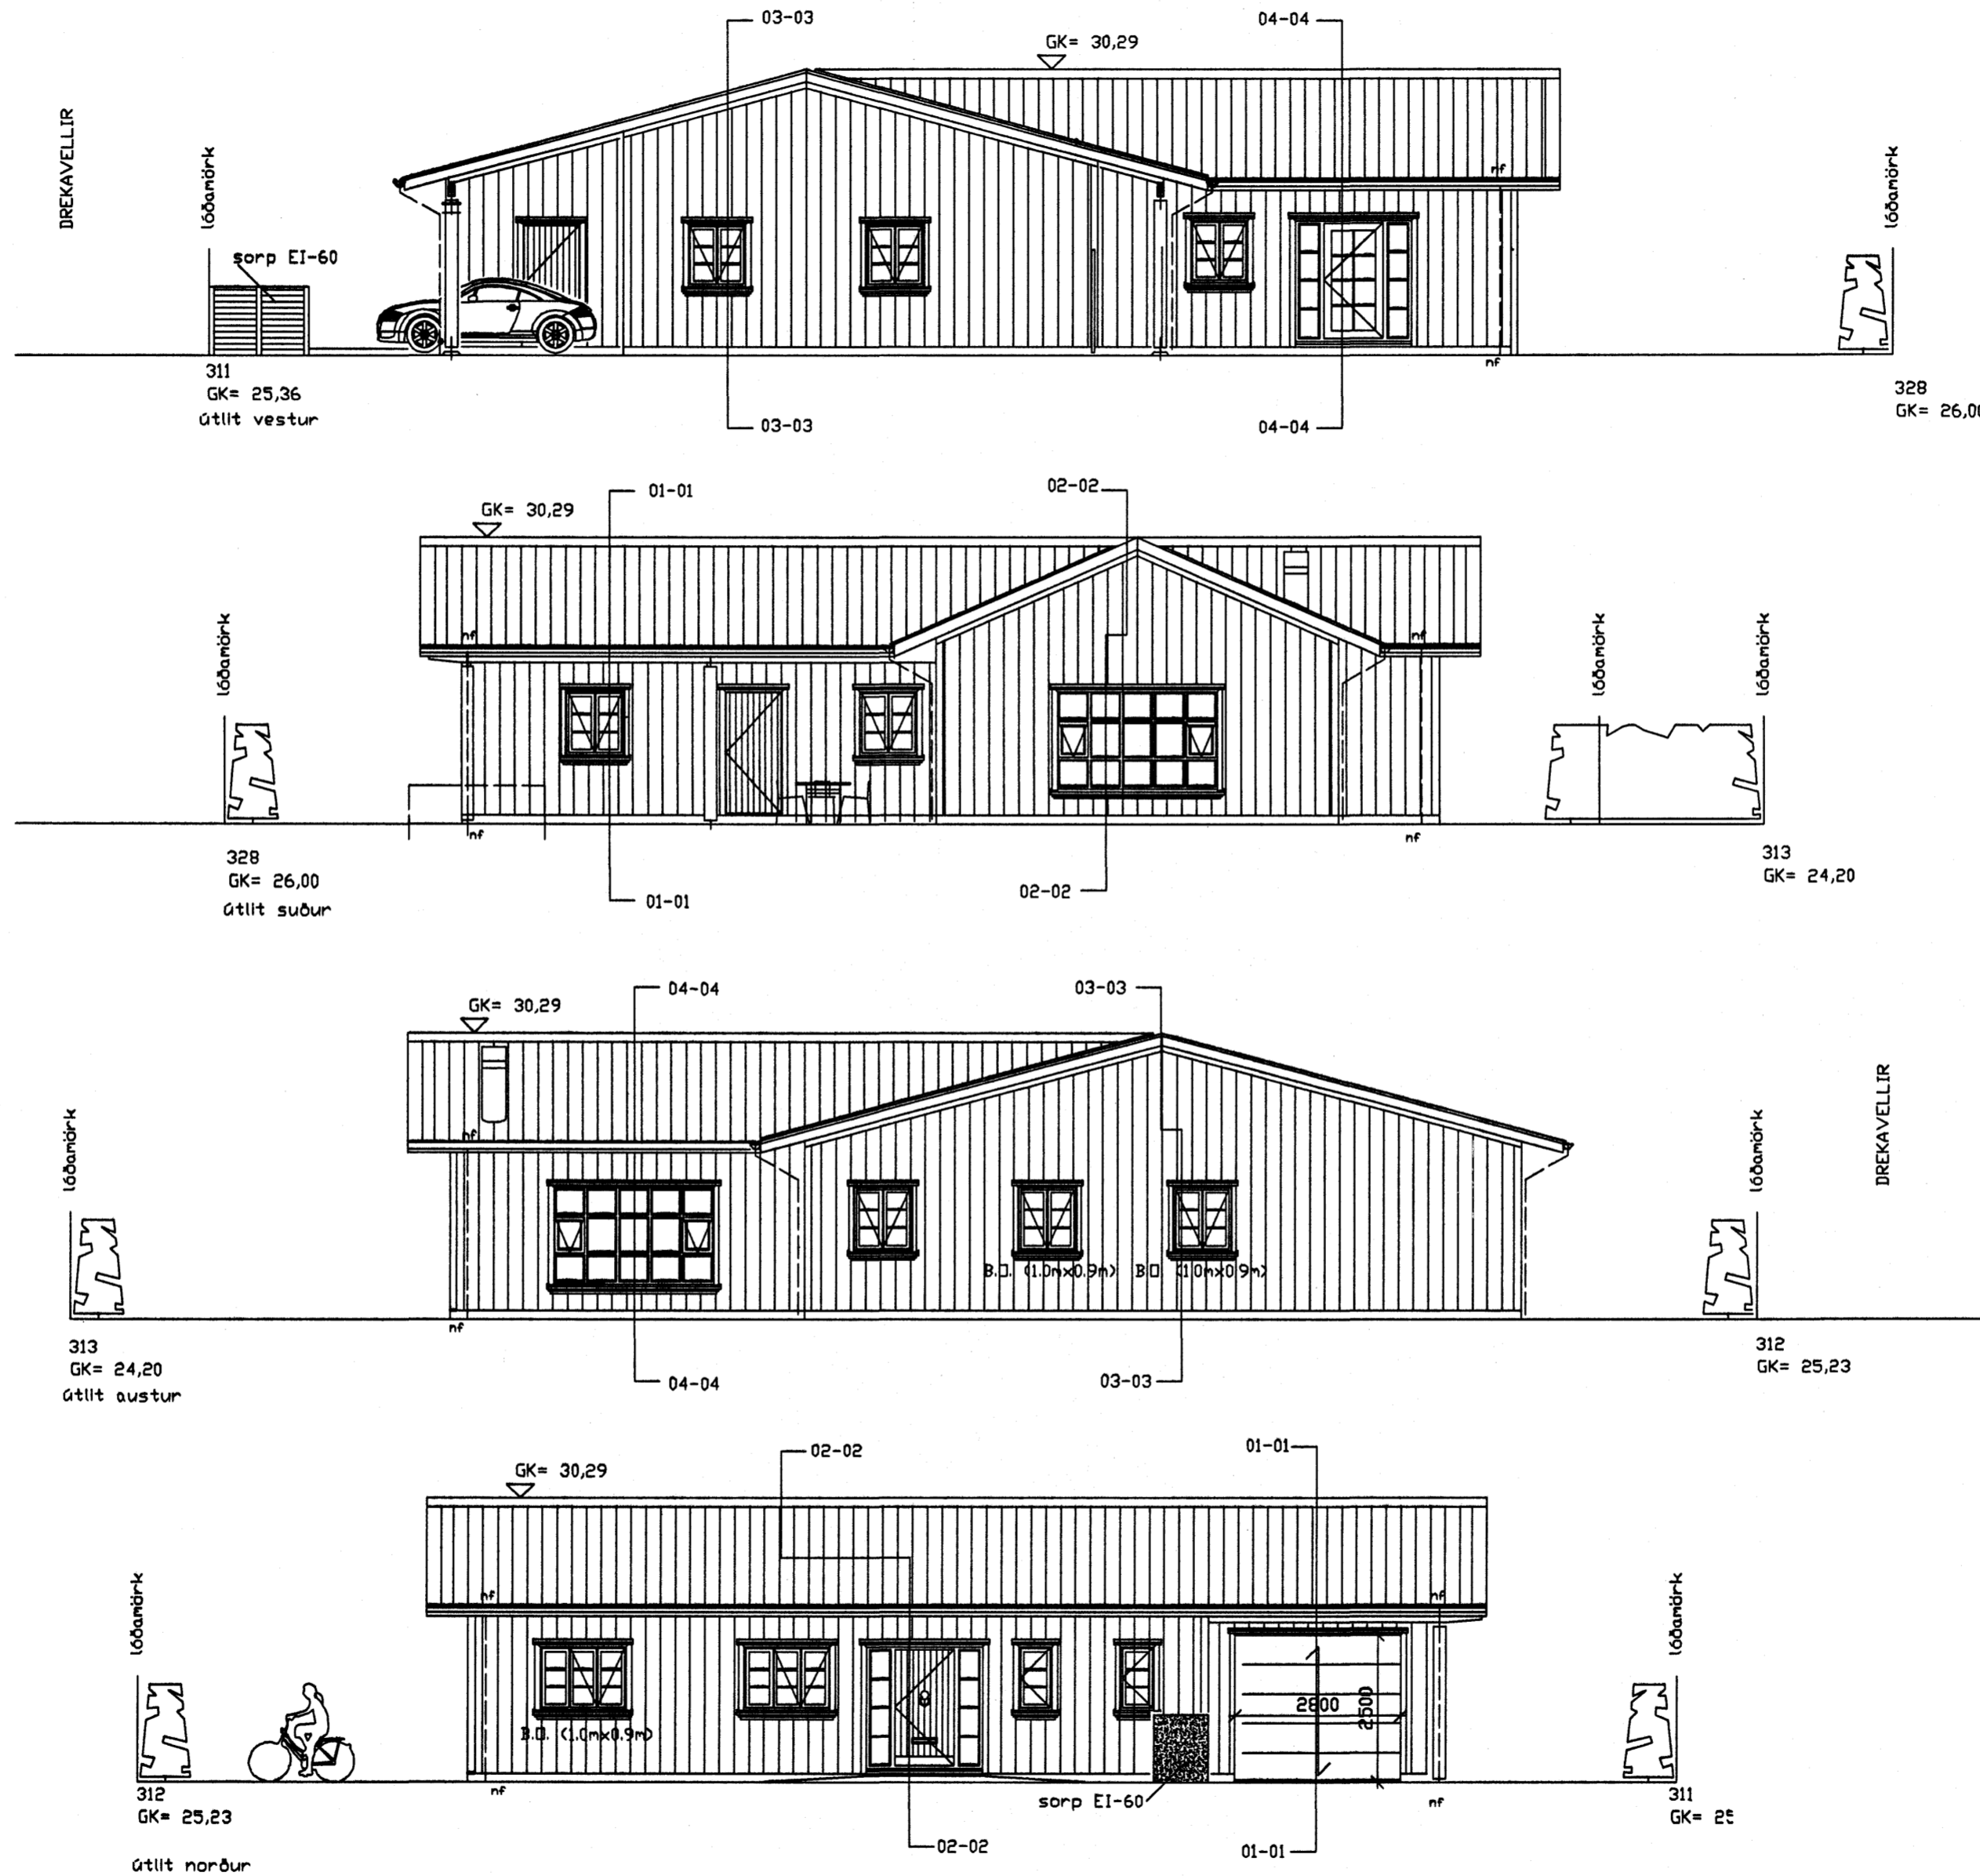

○ ságeimur arkitektar hafnarfjörður

Yfirfarid:

Martelnn Huntingdon-Williams, RIBA; FAI

Brattholti 01-01 220 Hafnarfjörður

kt: 130755-8019

gsm: 869 7354

©ságeimur arkitektar 2006

Drekavellir 43
Hafnarfjörður

Einbýlishús fyrir Svava og Kjartan Egilson

Aðaltelkningar

Dags. 13.04.2006

Verknr. 157,0

Telknr. 01-04/A

Efni. Útlit V,S,A og N

Mkv. 1:100