







Samþykkt þann

03 MAI 2006

Byggingafulltrúinn í Hafnarfirði
F.h. Kristján Þórarinnsson

Breytingar:
A. Daga 13.04.2006
Breytt er úthvegja þykkt frá 220 mm í 200 mm
Málsetning húsa að utan er óbreytt.
Stöpuning eldhúsa breyta RIBA litar.
Ný skráningartölur FMN Daga 13.04.2006
Engin önnur breyting.

Gildi

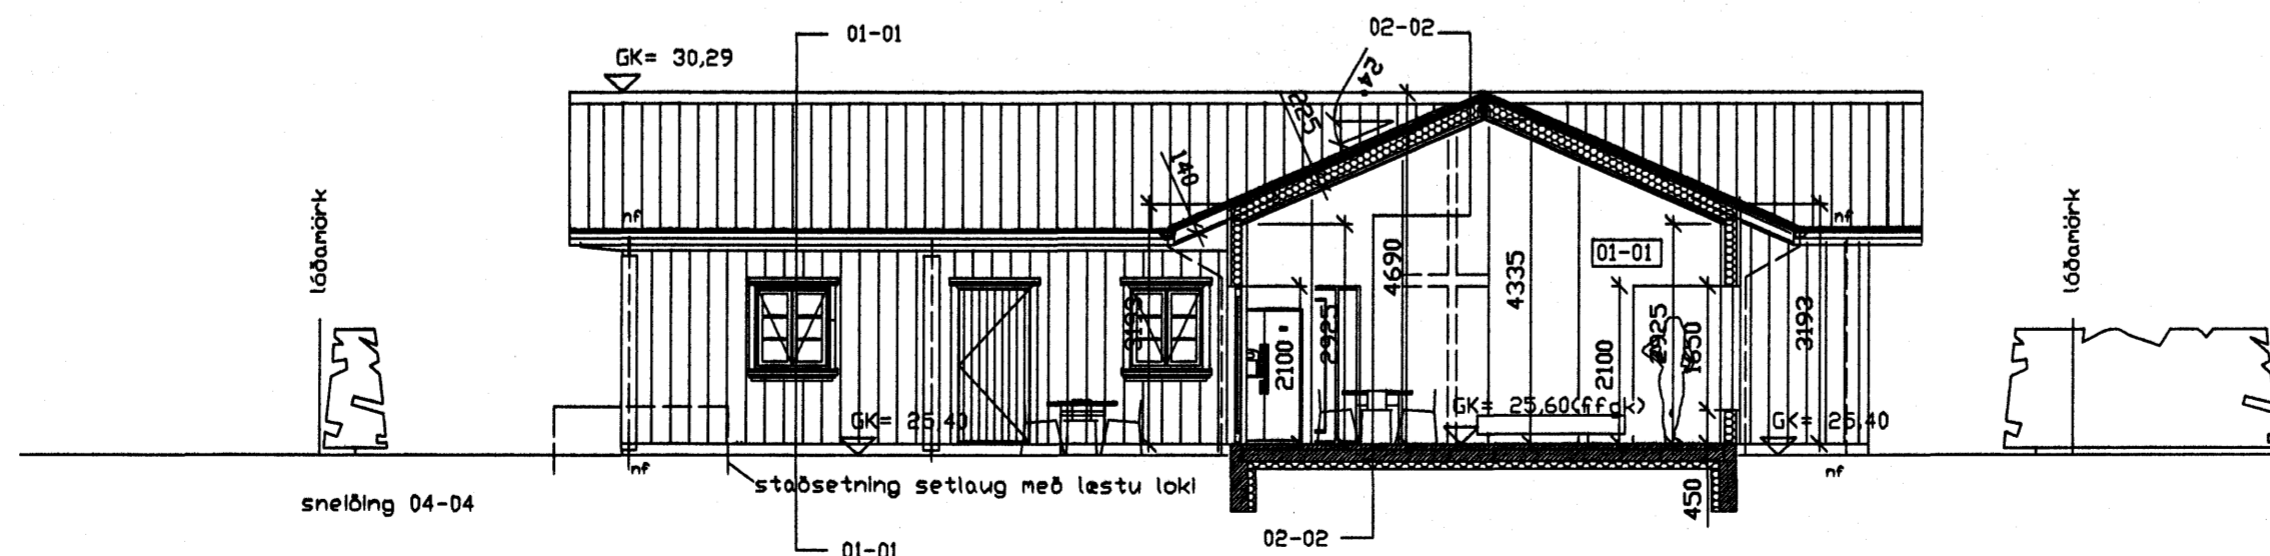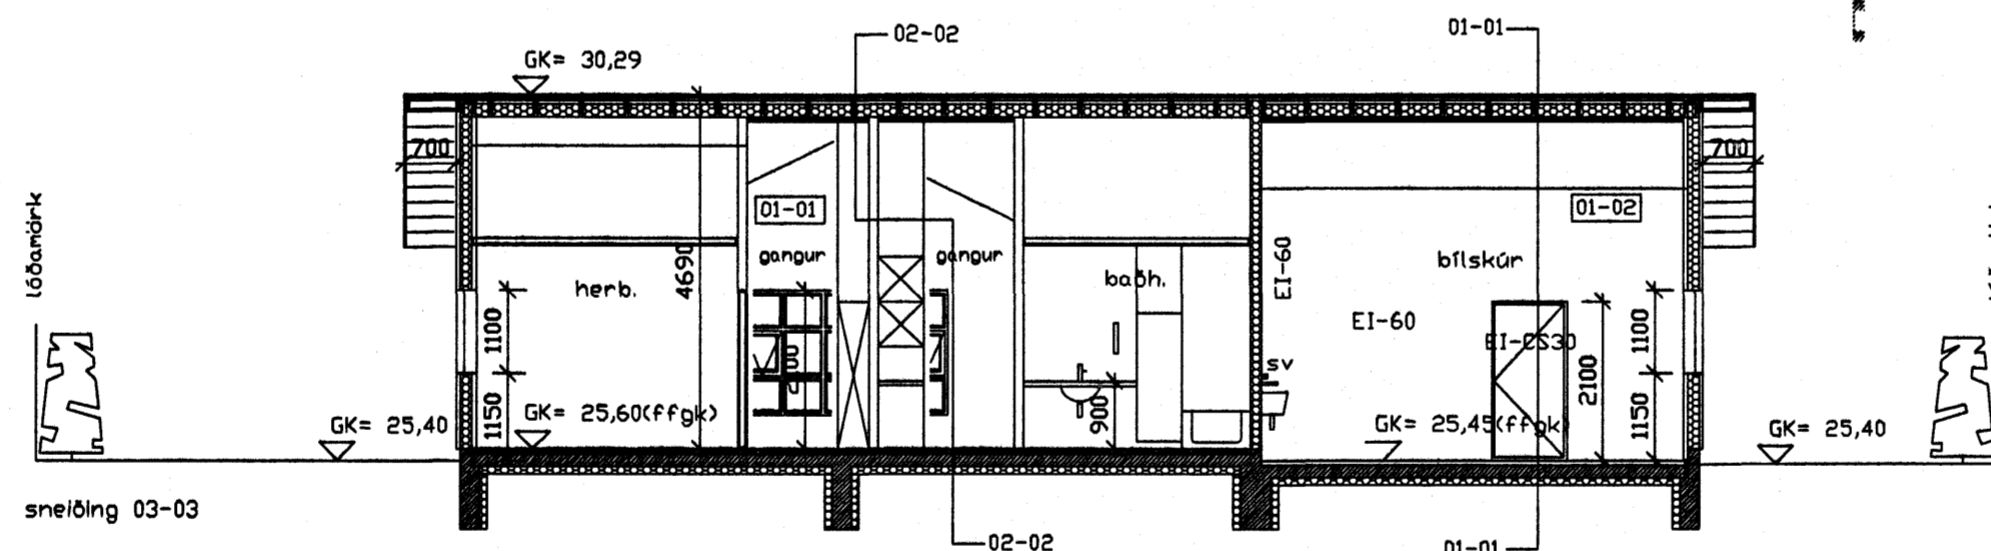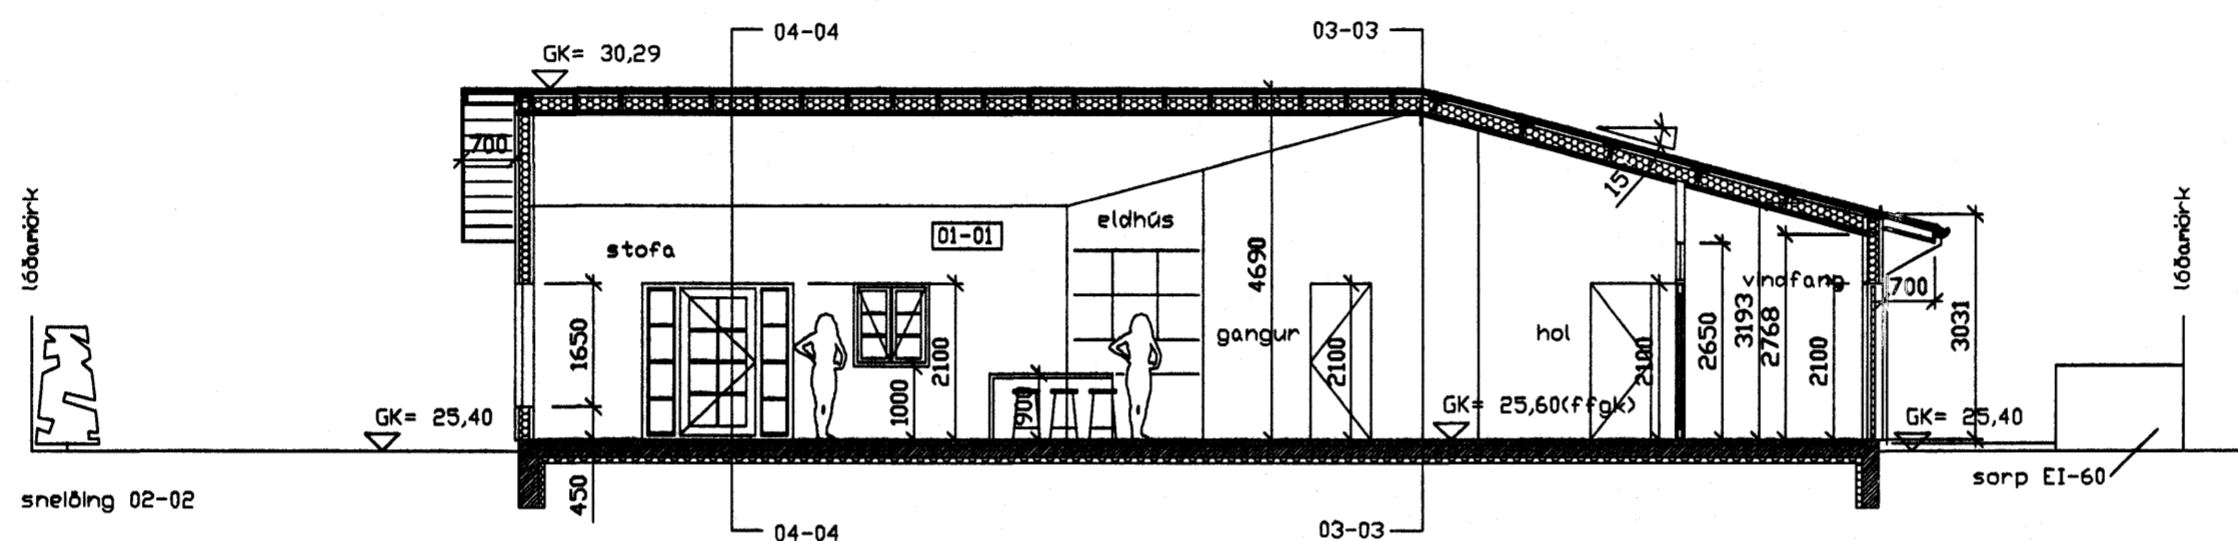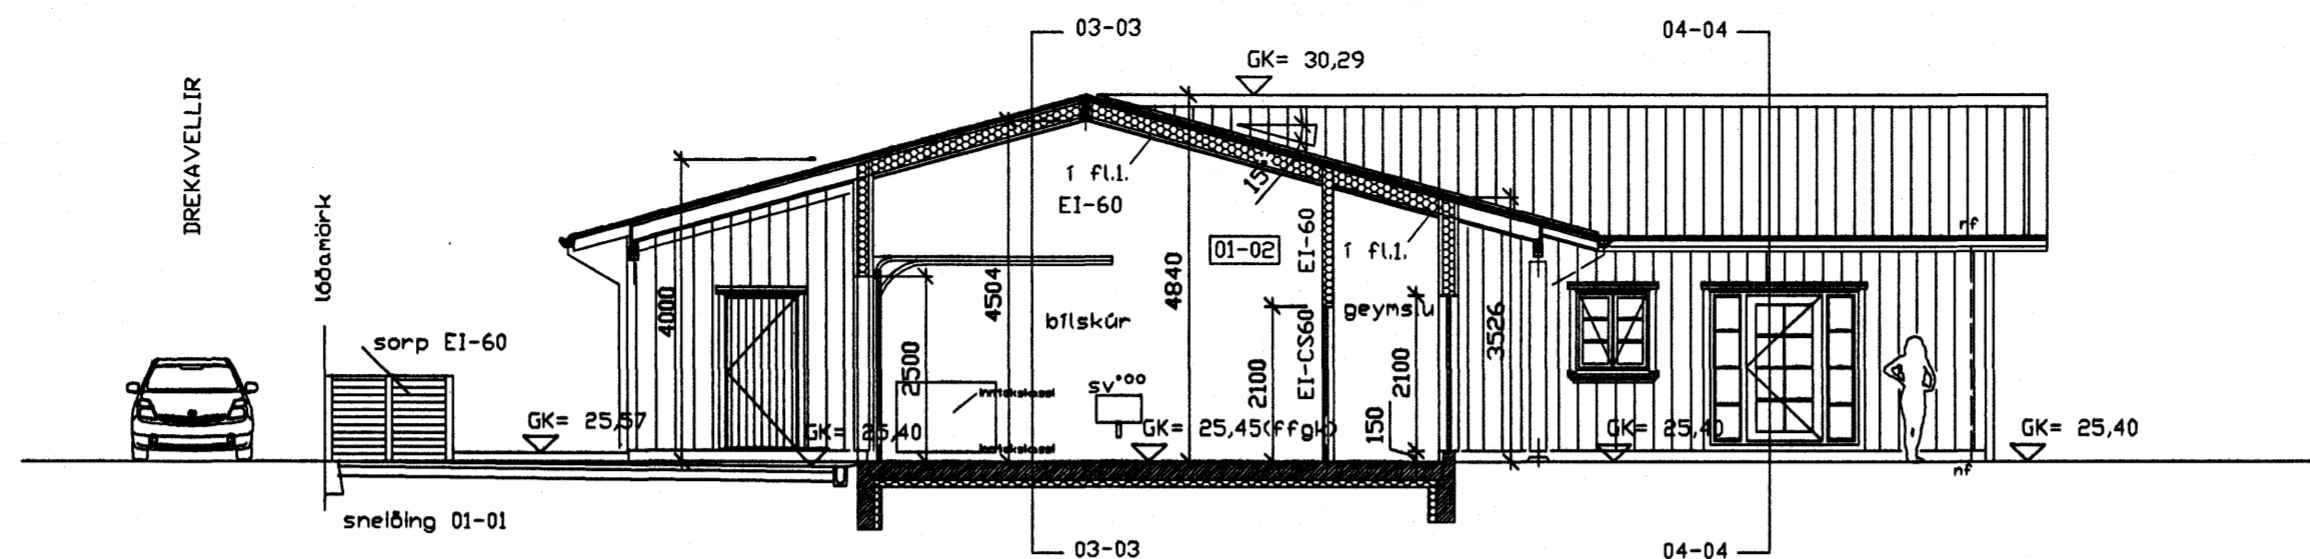

○ sægjmur arkitektar hafnarfjörður

Yfirarö:
Martelinn Huntingdon-Williams, RIBA; FAI
Bratttholti 01-01 220 Hafnarfjörður
kt: 130755-8019
gsm: 869 7354
©sægjmur arkitektar 2006

Drekavellir 43
Hafnarfjörður

Einbýlishús fyrir Svava og Kjartan Egilsson

Aðaltelkningar

Dags. 13.04.2006

Verknr. 157.0

Telknr. 03-03/A

Efni. sneiðingar

Mkv. 1:100