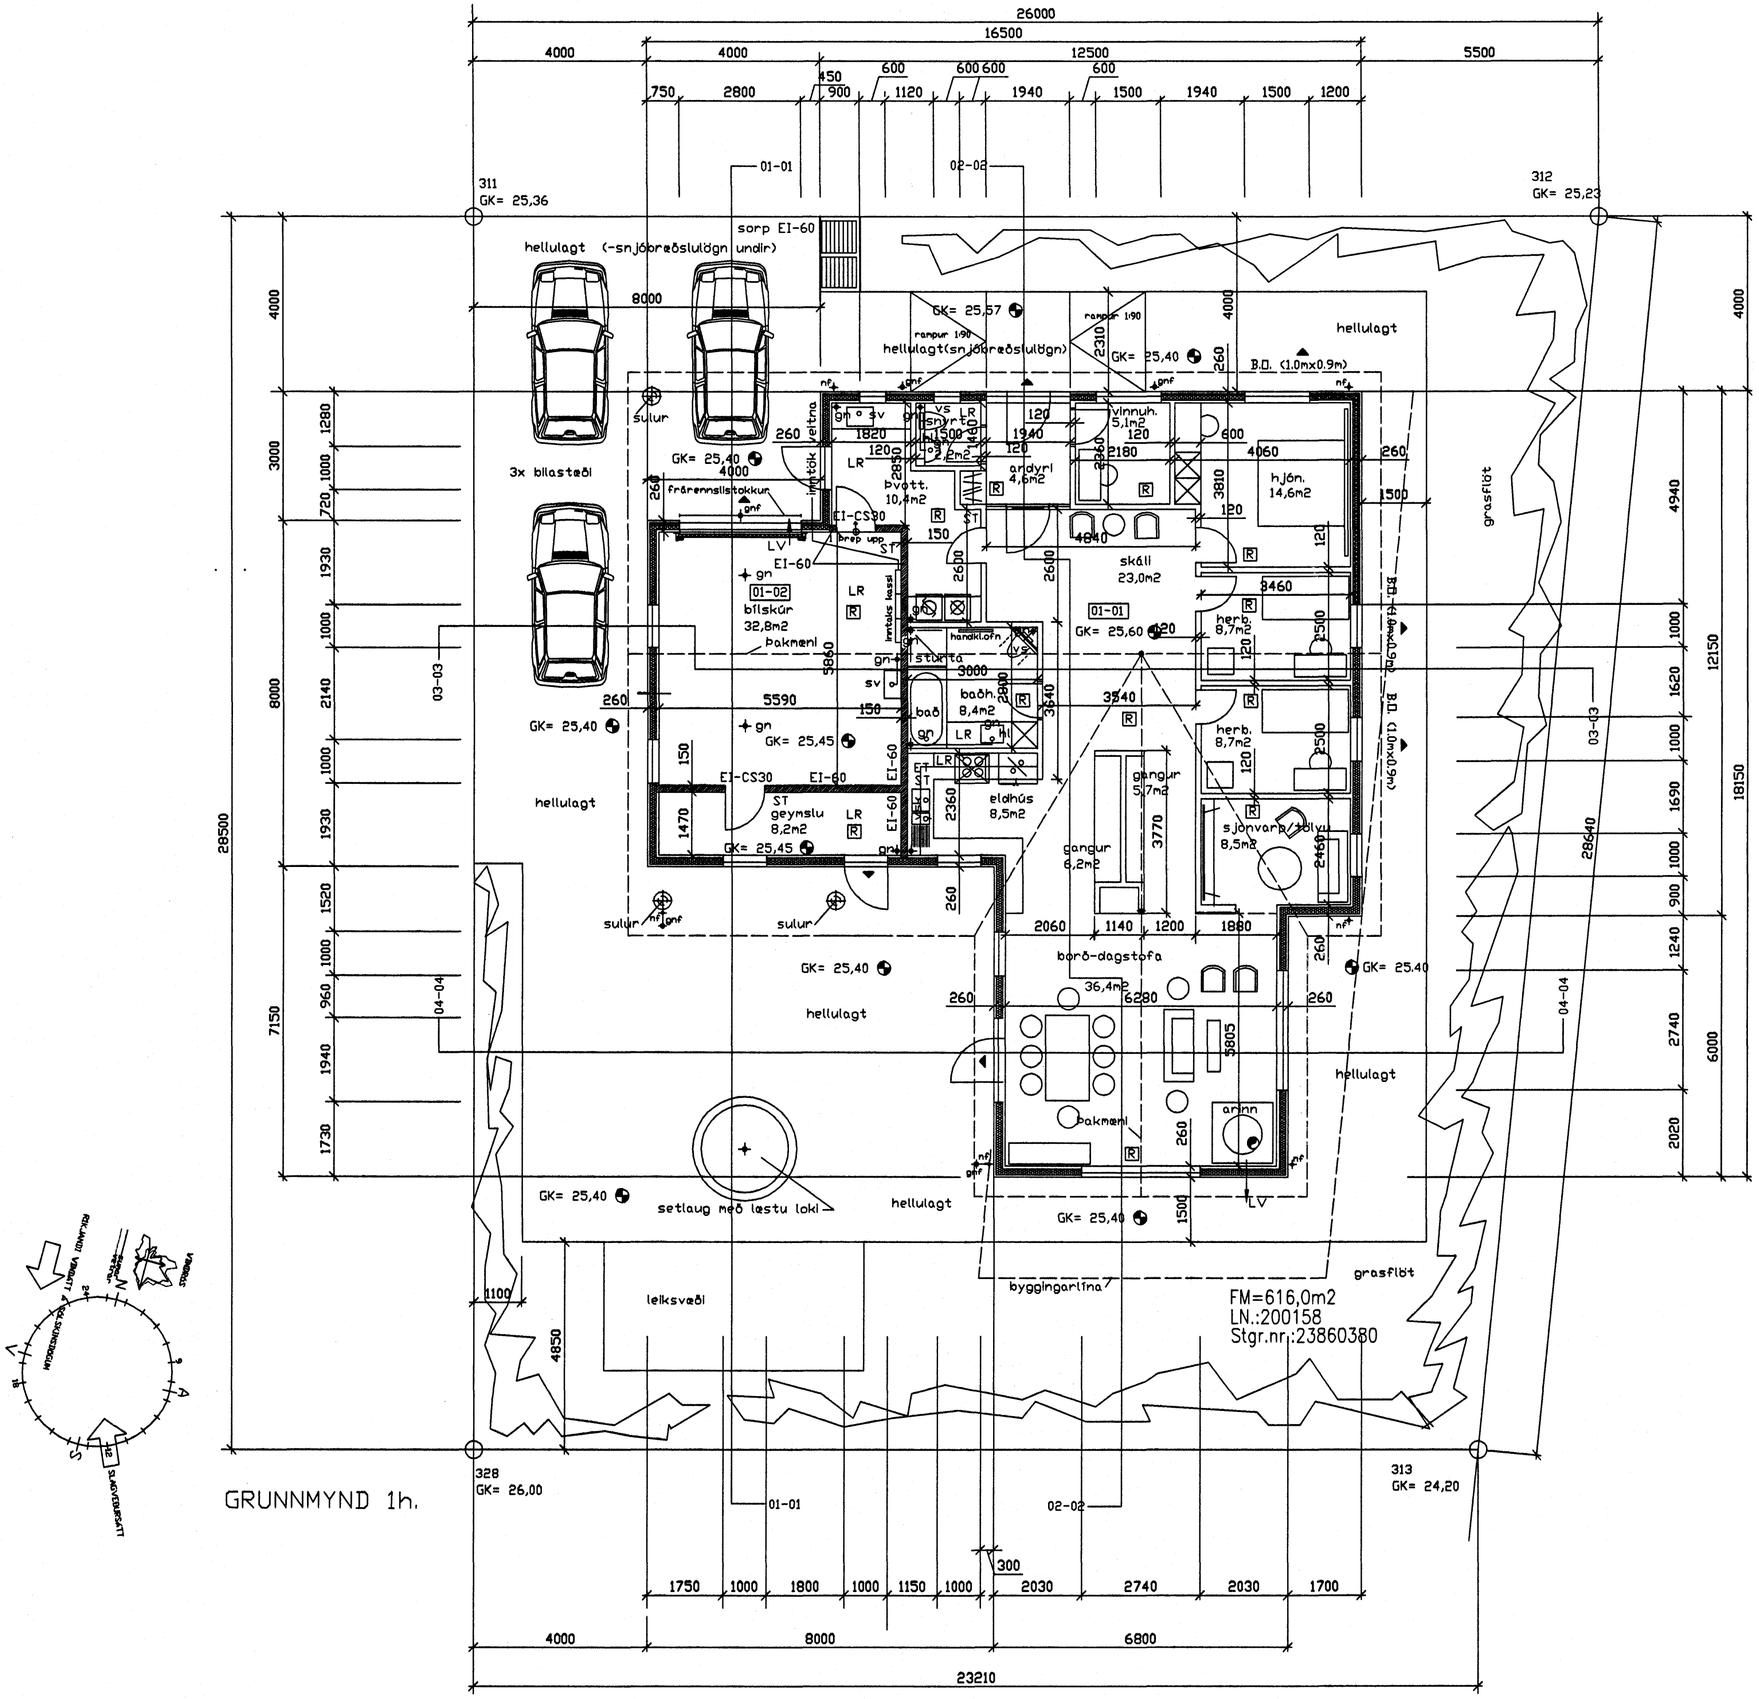

Samþykkt þann

0 3 MAI 2006

Byggingafulltrúinn í Hafnarfirði
F.h. Kristján Þórarinsson

Breytingar:
A. Dags 13.04.2006
Breytt er útveggja þykkt frá 220 mm í 260 mm
Málsetning húss að utan er óbreytt.
Skipulag eldhúss breytt lítillega.
Ný skráningartafla FMR dags.13.04.2006
Engin önnur breyting.

Gildi

○ sægeirnur arkitektar hafnarfjörð

Yfirfarið:
Marteinn Huntingdon-Williams , RIBA; FAÍ
Brattholti 01-01 220 Hafnarfjörður
kt:130755-8019
gsm: 869 7354

©sægeirnur arkitektar 2006

Drekavellir 43
Hafnarfjörður

Einbýlishús fyrir Svava og Kjartan Egilson

Aðaluppdrættir

Dags.	**13.04.2006**
Verknr.	**157.0**
Teiknnr.	**01-02/A**
Efni.	**grunnmynd 1h.**
Mkv.	**1:100**