


**Breytingar:**  
 A. Daga 13.04.2006  
 Breytt er útveggja þykkt frá 220 mm í 200 mm  
 Máleitning húss að utan er óreytt.  
 Skipulag oldhúss breytir tilsláttar.  
 Ný skráningartífi MR daga 13.04.2006  
 Engin önnur breytileg.

**Ur Gildi**

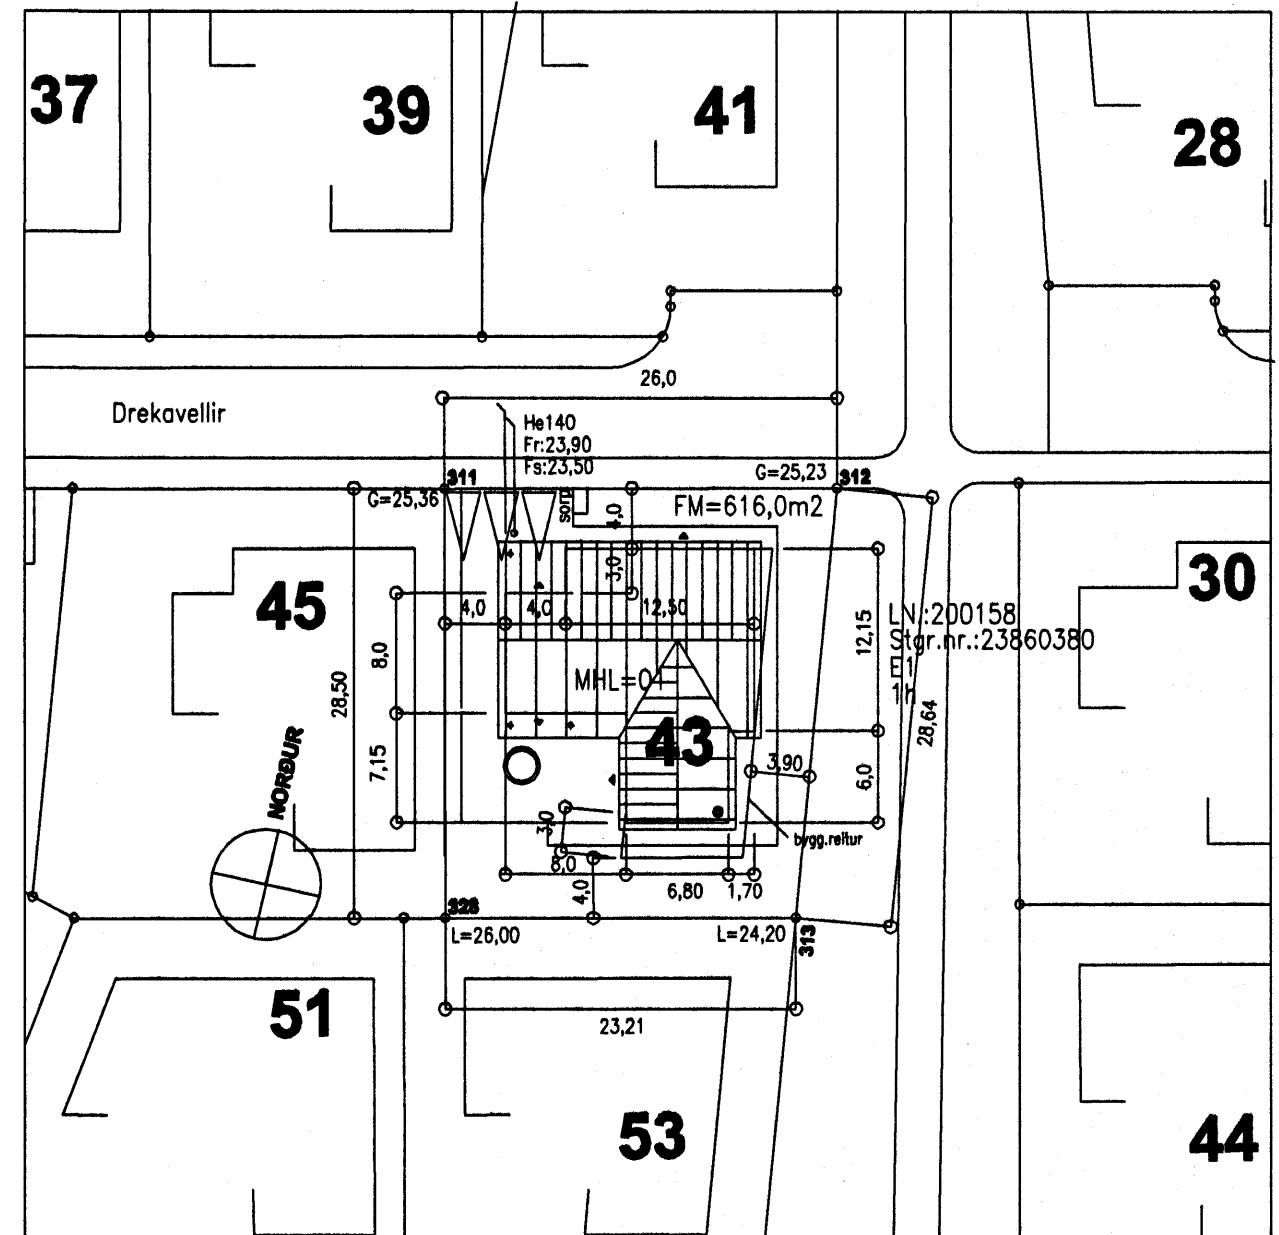

**Mælið ekki af teikningum**  
 Hæðarkötur eru í metrum, öll önnur mál eru í millimetrum  
 Allar máleitningar á þessum teikningum skulu athugaðar og yfirfamar á byggingarstað.  
**Ósamræmi í teikningum tilkynnt arkitektum etræx.**  
**Vinnupallar og öruggsréðstafarnir:**  
 Öll byggingarvinnna á þessari byggingarlöð skal uppfylla kröfur reglugerðar og ráðstafarnir við  
 byggingarvinnustöði  
 og byggingarsvæða skv. Fyrirmáluvinnuftirlits ríkisins og L.1989/46.  
 Allir úti vinnupallar skulu klæðir vindþolnu neti.

**Byggingarlösing:**  
 Húsið er eins hæða einbýlishúshús. Staðgr.nr.: 23860380  
 Burðarvirki hússins er úr timbri.  
 Sókklar, göflplötur, eru steyptir. Undir göflplótum og 500 mm niðurfyrir plótum skal einangrað með  
 75 m plesteinagrun.  
 Skyggní verður yfir innangangi blikúr og yfir innangangi geymelunni.  
 Þak hússins er klætt með bárujárn, með þakpappa sem undirlag á timbur þakklaðning.  
 Burðarvirki þaks eru limbusperrur 225x50 sem hvíllir á timbur útveggjum.  
 25mm órófni loftunarbil liggr milli þakklaðning og 200mm steinnull einangrunar með áfóstu  
 vindvarnarlag. Neðan á sperrur eru loftþétt rakavarnarlag (0,2 polplast) og svo 2x12mm gife  
 loftlaðning á timbur raflagnagrind.  
 Vanda skal sértaklega frágang við þakniburfölli, skotrennum og gaffi.

Útveggir eru timburgrind 150x50 með 150mm steinullareinagrun.  
 Klætt að utan með vatnslimmendum 16mm krossvíðspanil og svo vindpappalag.  
 Útveggir eru klæddir með loðrétt liggjandi bárujárnoplótum á móspettum 12mm  
 timbur loftunargrind og klæddir að innan með rakavarnarlag (0,2 polplast) svo  
 2x13mm gifespítum á 35mm timbur raflagnagrind (-raflagnagrind fylt með  
 steinull).

Milliveggir eru öll 120mm (nema sýnt er öðrum mál á telkn.) úr timburgrind, klæddir með  
 gifespítum.  
 Vegur milli blikúr og þubúr skal standast kröfur um EI - 60, allar klæðningar í blikúr skulu  
 vera í flokki 1, allar klæðingar innanhúss í þubú í flokki 2 nema annað sé tekio fram á teikningum.  
 Húsinu er hefbundinn ofnakerfi tengt hitaveitunni.  
 Gluggar eru úr timbri, öll glugum skal vera K - gler.  
 Útihurðir eru úr timbri, inni hurðir eru úr timbri.  
 Blikurshurð er úr elhangræðar stálpánium  
 Sorsþyll skal vera úr forsteypum einingum og skal standast kröfur EI - 60  
 Innók veitna eru í bilageymslu.  
 Litaval skal vera val eigendar.  
 Löð, hellulagnung, plöntun og fl. skal vera gert ekvall eigenda og tekio skal fram að frágangur  
 á löðarmörkum er háður sampykki aðliggjandi löðbarhafa. Þrý blástæði eru á löð.  
 Staðgr.nr.: 23860380

**Löðarstærð:** 616,0m<sup>2</sup>  
**Nýtingarhlutfall:** 0,34

**Kólinunartölur:**  
 Utveggir 0.32w/m<sup>2</sup>K  
 Utveggir vegið meðaltalið 0.87  
 Þak 0.2  
 Gluggar 1.95  
 Gólf vegið meðaltalið 0.32

**Skrínar:**  
 B.O. tákner björgunarop skv. reglugerð um brunavarnir  
 R stáðsettning reykskynjara  
 ST stáðsettning handslökktvítækis  
 LR tákner rými með vélræna loftræsting  
 ET stáðsettningu eldteppa  
 og brunamál.  
 EI-60 tákner eldraustir veggir

## ○ sægeimur arkitektar hafnarfjörð

**Yfirlit:**  
 Martelinn Huntingdon-Williams , RIBA; FAÍ  
 Brattahlíð 01-01 220 Hafnarfjörður,  
 kt:130755-8019  
 gsm: 869 7354  
 ©sægeimur arkitektar 2006

## Drekavellir 43 Hafnarfjörður

Einbýlishús fyrir Svava og Kjartan Egilsson

### Aðalteikningar

Dags. 13.04.2006

Verknr. 157.0

Teknhr. 01-01/A

Efnl. afstoðumynd

Mkv. 1:500