





Samþykkt þann

12 MAÍ 2006


Byggingafulltrúinn í Hafnarfirði
F.h. Kristján Þórarinnsson

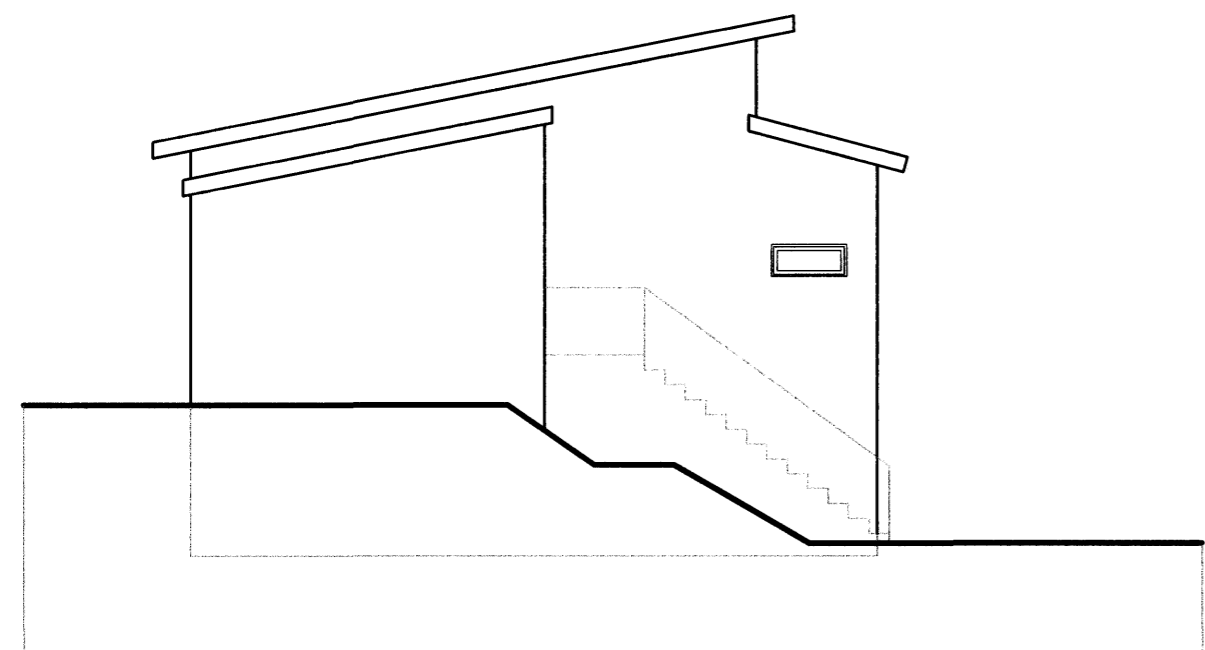


Útlit Vestur 1:100

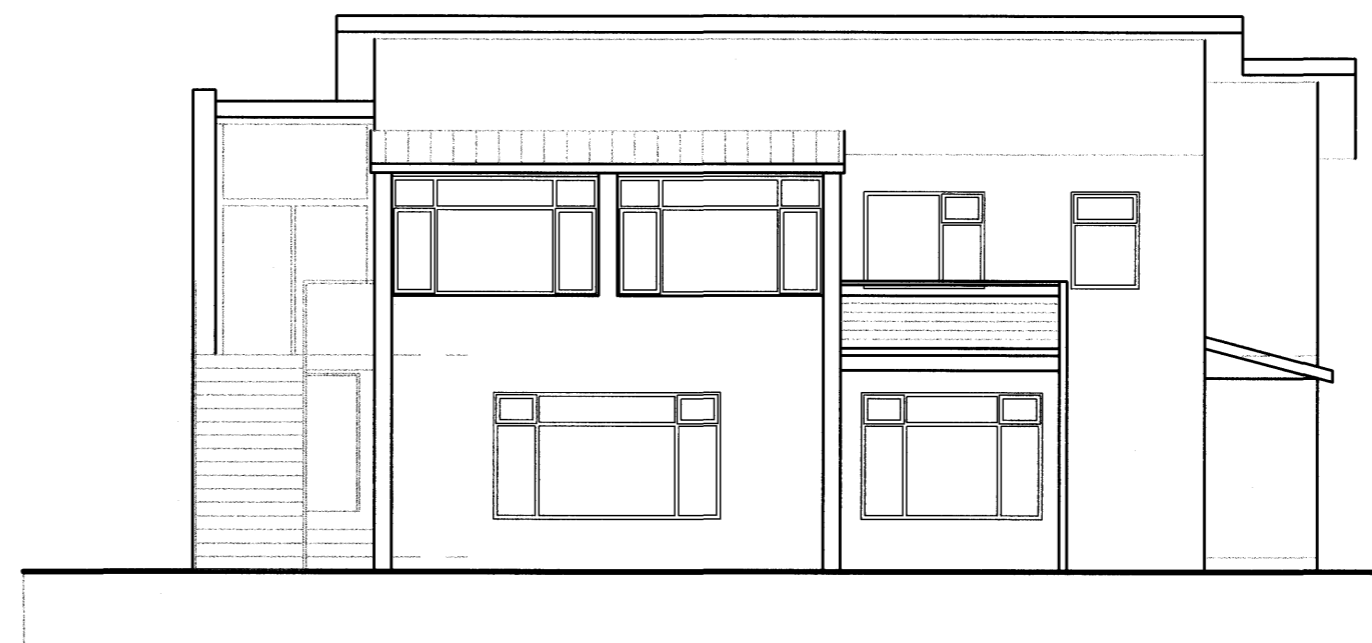


Útlit Suður 1:100

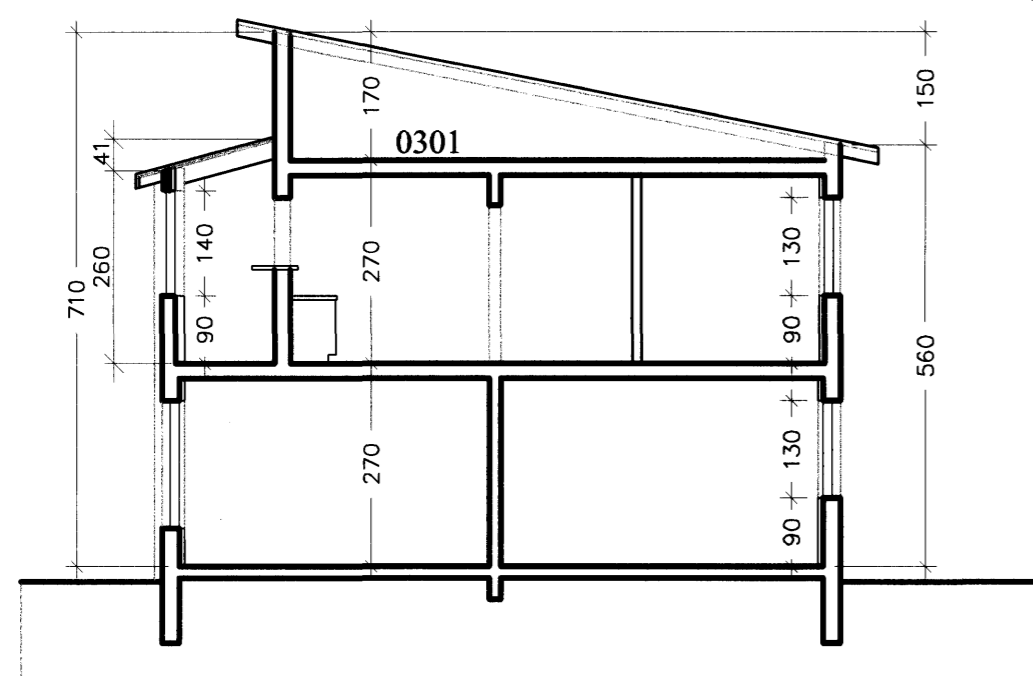


Sneiðing a-a 1:100

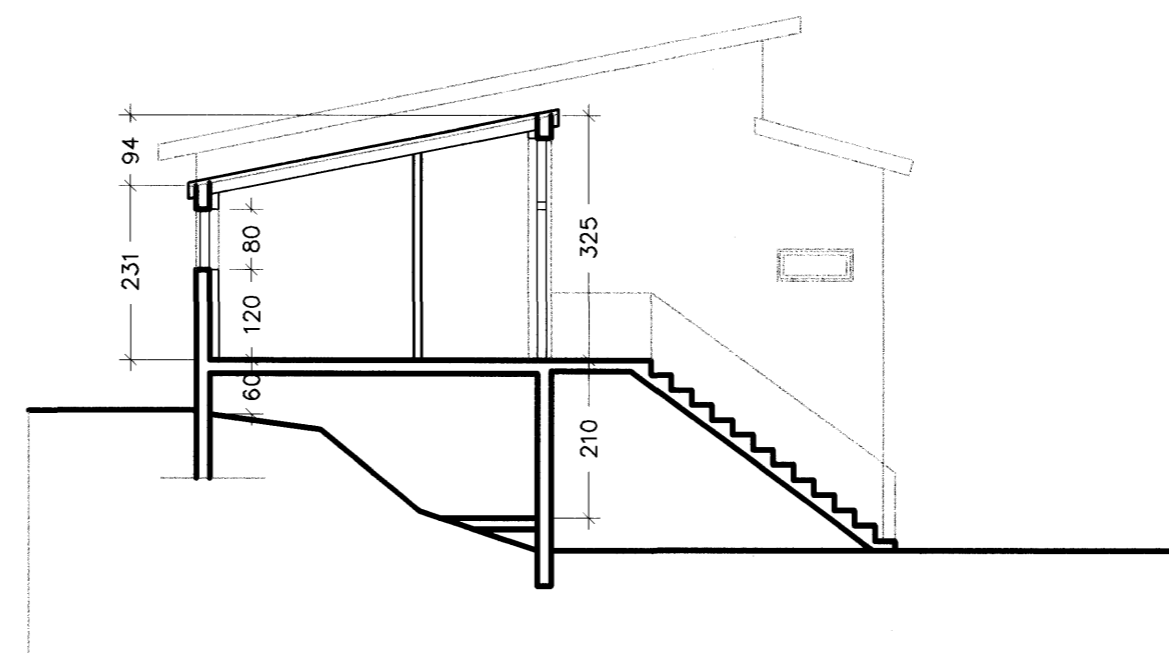

Sneiðing b-b 1:100

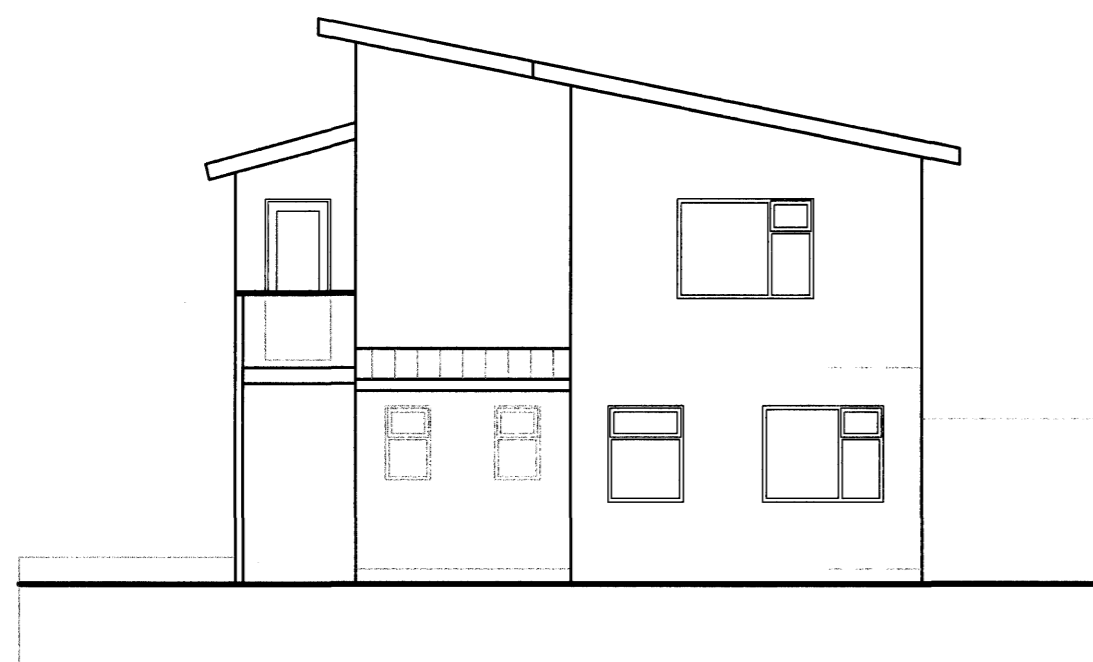

Útlit Austur 1:100

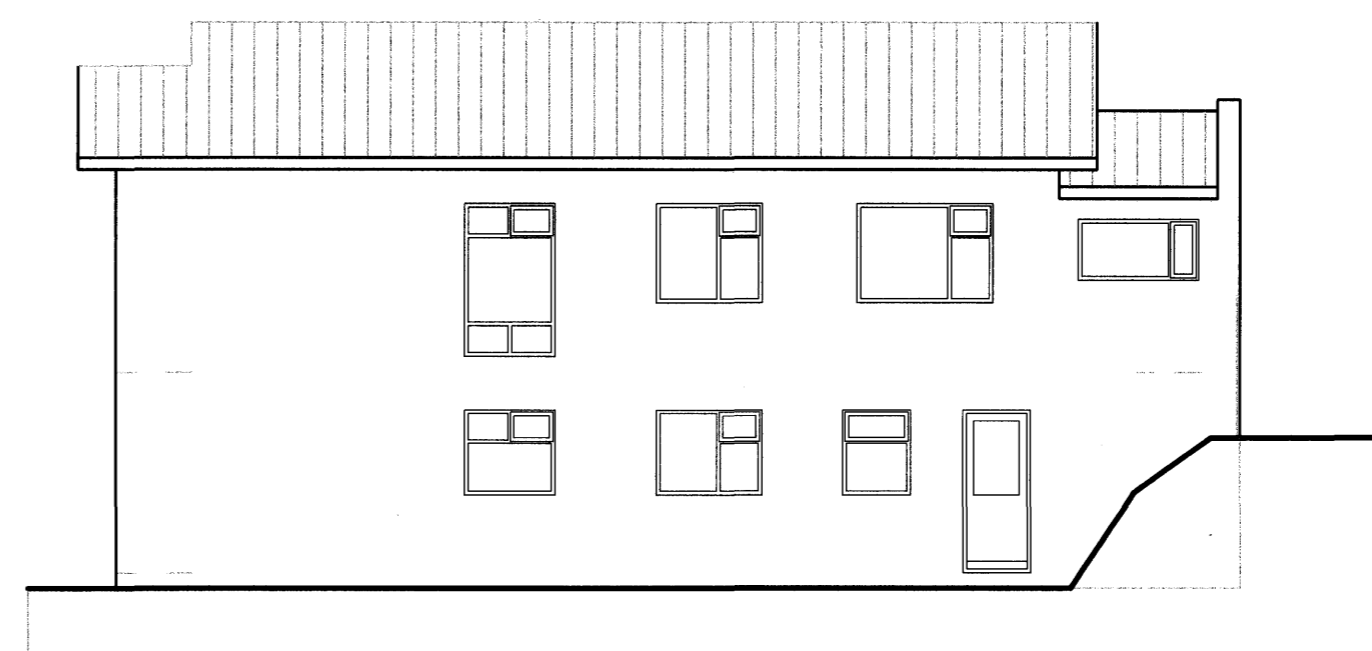

Útlit Norður 1:100

Dags. Breytt

14.4.2002 Gluggar, svalahurð

verkhætti

Álfaskeið 55, Hafnarfirði

heiti teikningar
Útlit, sneiðing

mtv.
1:100

dags
15.6.2001

Nr.
A 102

Ársæll Vignisson Arkitekt

kt. 101255-3369
Strandgata 26-28
220 Hafnarfjörður

555 4795

10.5.2006