


Samþykkt bann
 31 MAI 2006
 Byggingatulltrúinn / Hafnarfirði
 P.h. Kristján Þórarinnsson

RP

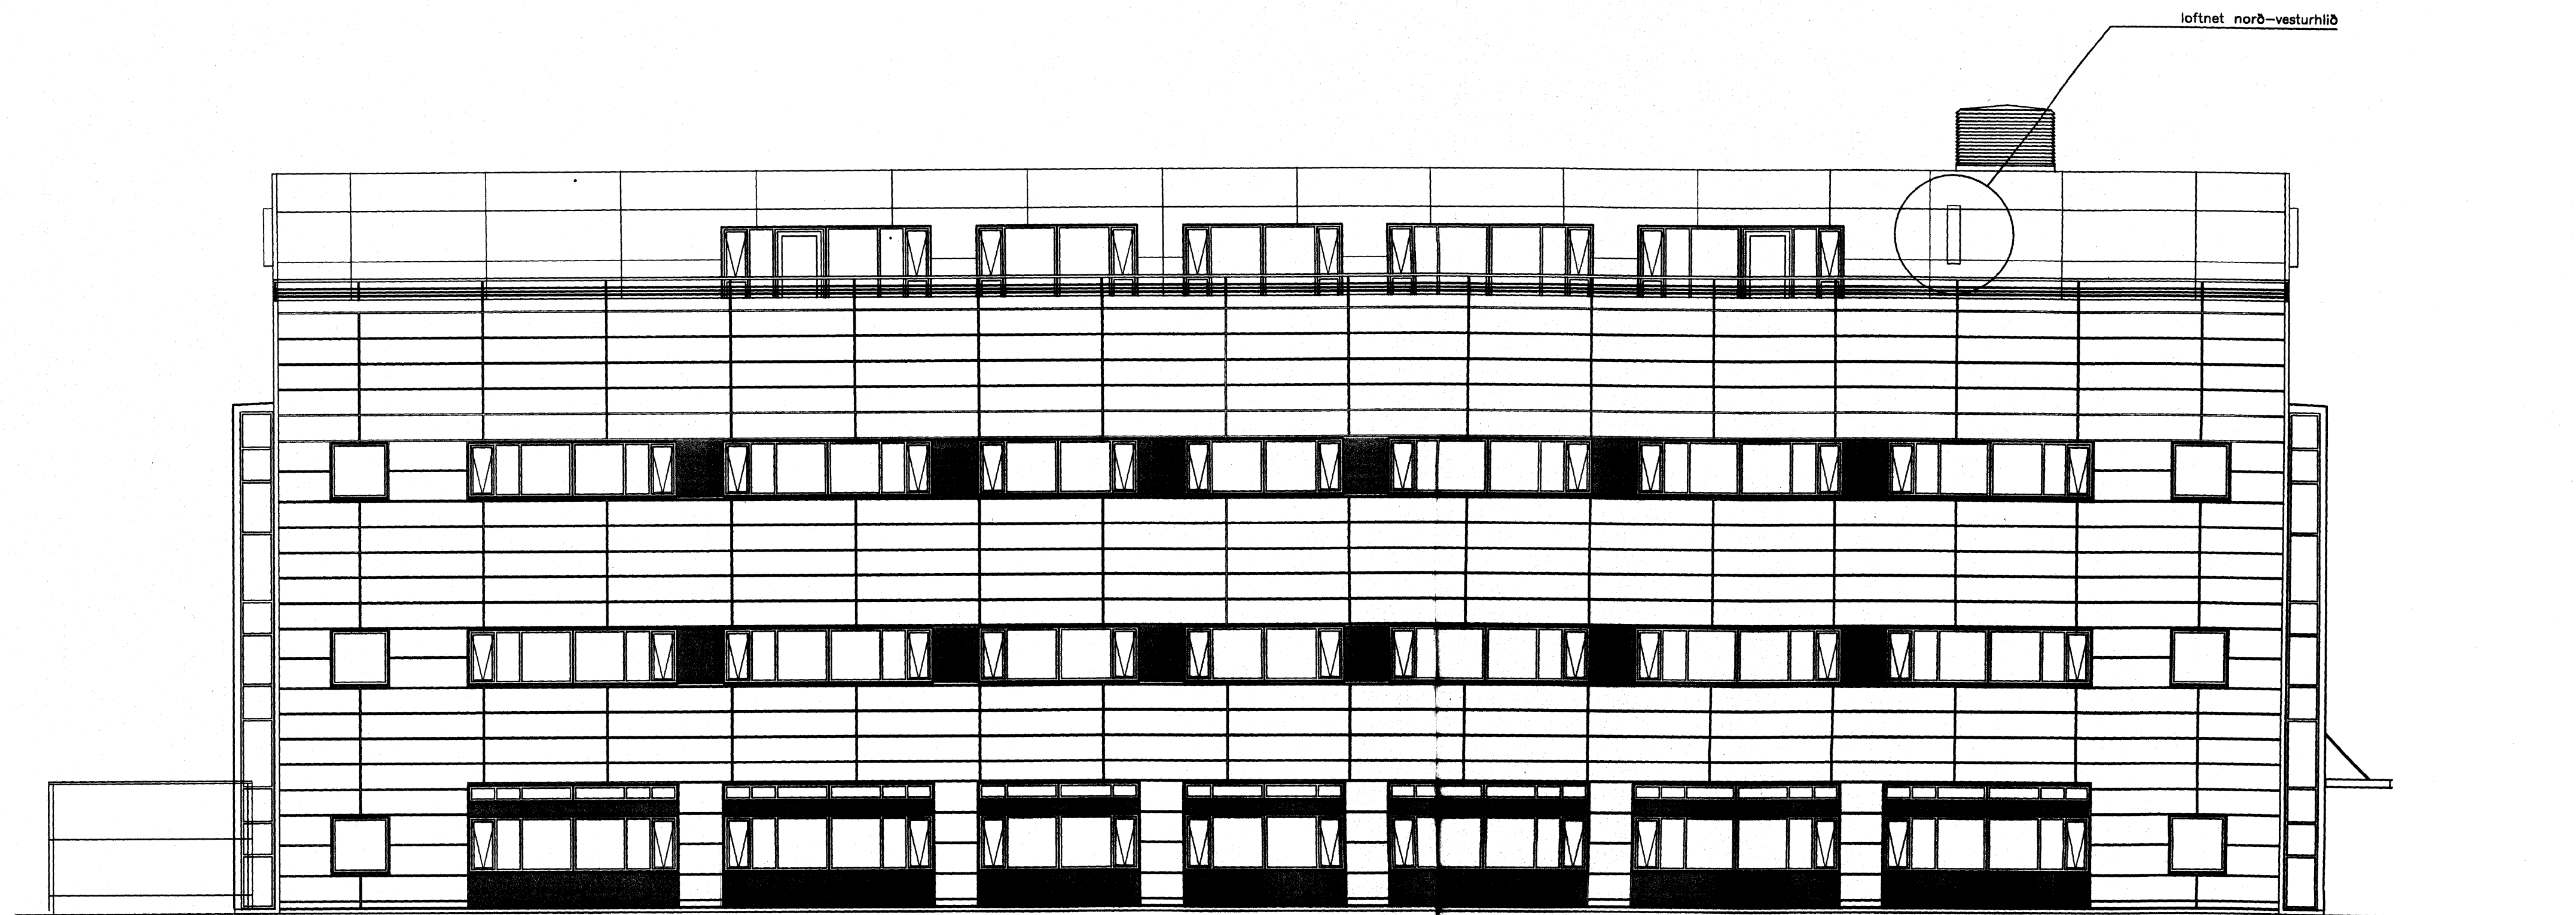


NORÐ-VESTURHLÍÐ

C: loftnet frá vodafone sett inn í 05.05.2006
 teikningu
 B: Klæðninga línur breytt 10.10.2005
 A: 4.hæð breytt 25.07.2005

BREYTINGAR: DAGS:

LYKILMYND:

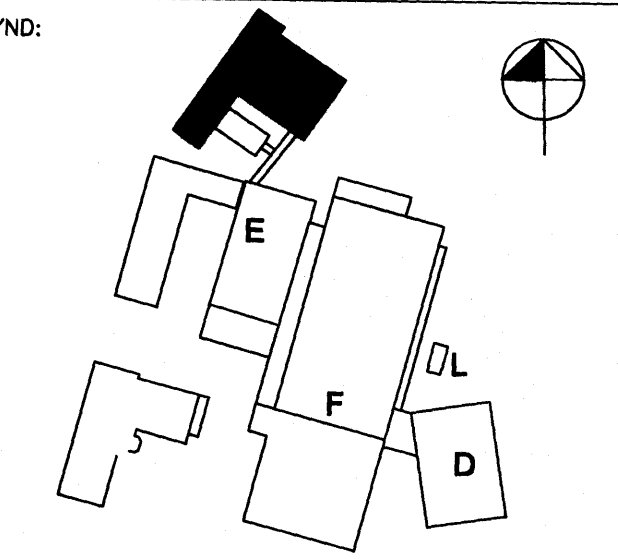

VERKKAUPI:



REYKJAVÍKURVEGUR 80.
 BYGGINGARHLUTI: R-RANNSÓKNARHGS

VERKTEIKNING
 ÚTLIT NORÐVESTUR

VERK: DAGS: 08.05.2006
 KVARDI: 1:100 TEIKNAD: JGM
 SKRÁ: .DWG

ÚTI INNI

ARKITEKTAR

ÞINGHOLTSSTRÉTI 27 101 REYKJAVÍK
 Símar 5527660 & 5627660 FAX 5527661
 netfang: u@ui.is
 veffang: http://www.ui.is
 BALDUR Ó. SVAVARSSON ARKITEKTAR FAI

JÓN ÞÓR ÞORVALDSSON ARKITEKTAR FAI
 021256-7579

TEIKNINGANR: **A-R-208** BREYTING: **C**