




Samþykkt þann  
 31 MAÍ 2006  
 Byggingefulltrúinn í Hafnarfirði  
 E.h. Kristján Þórarinnsson

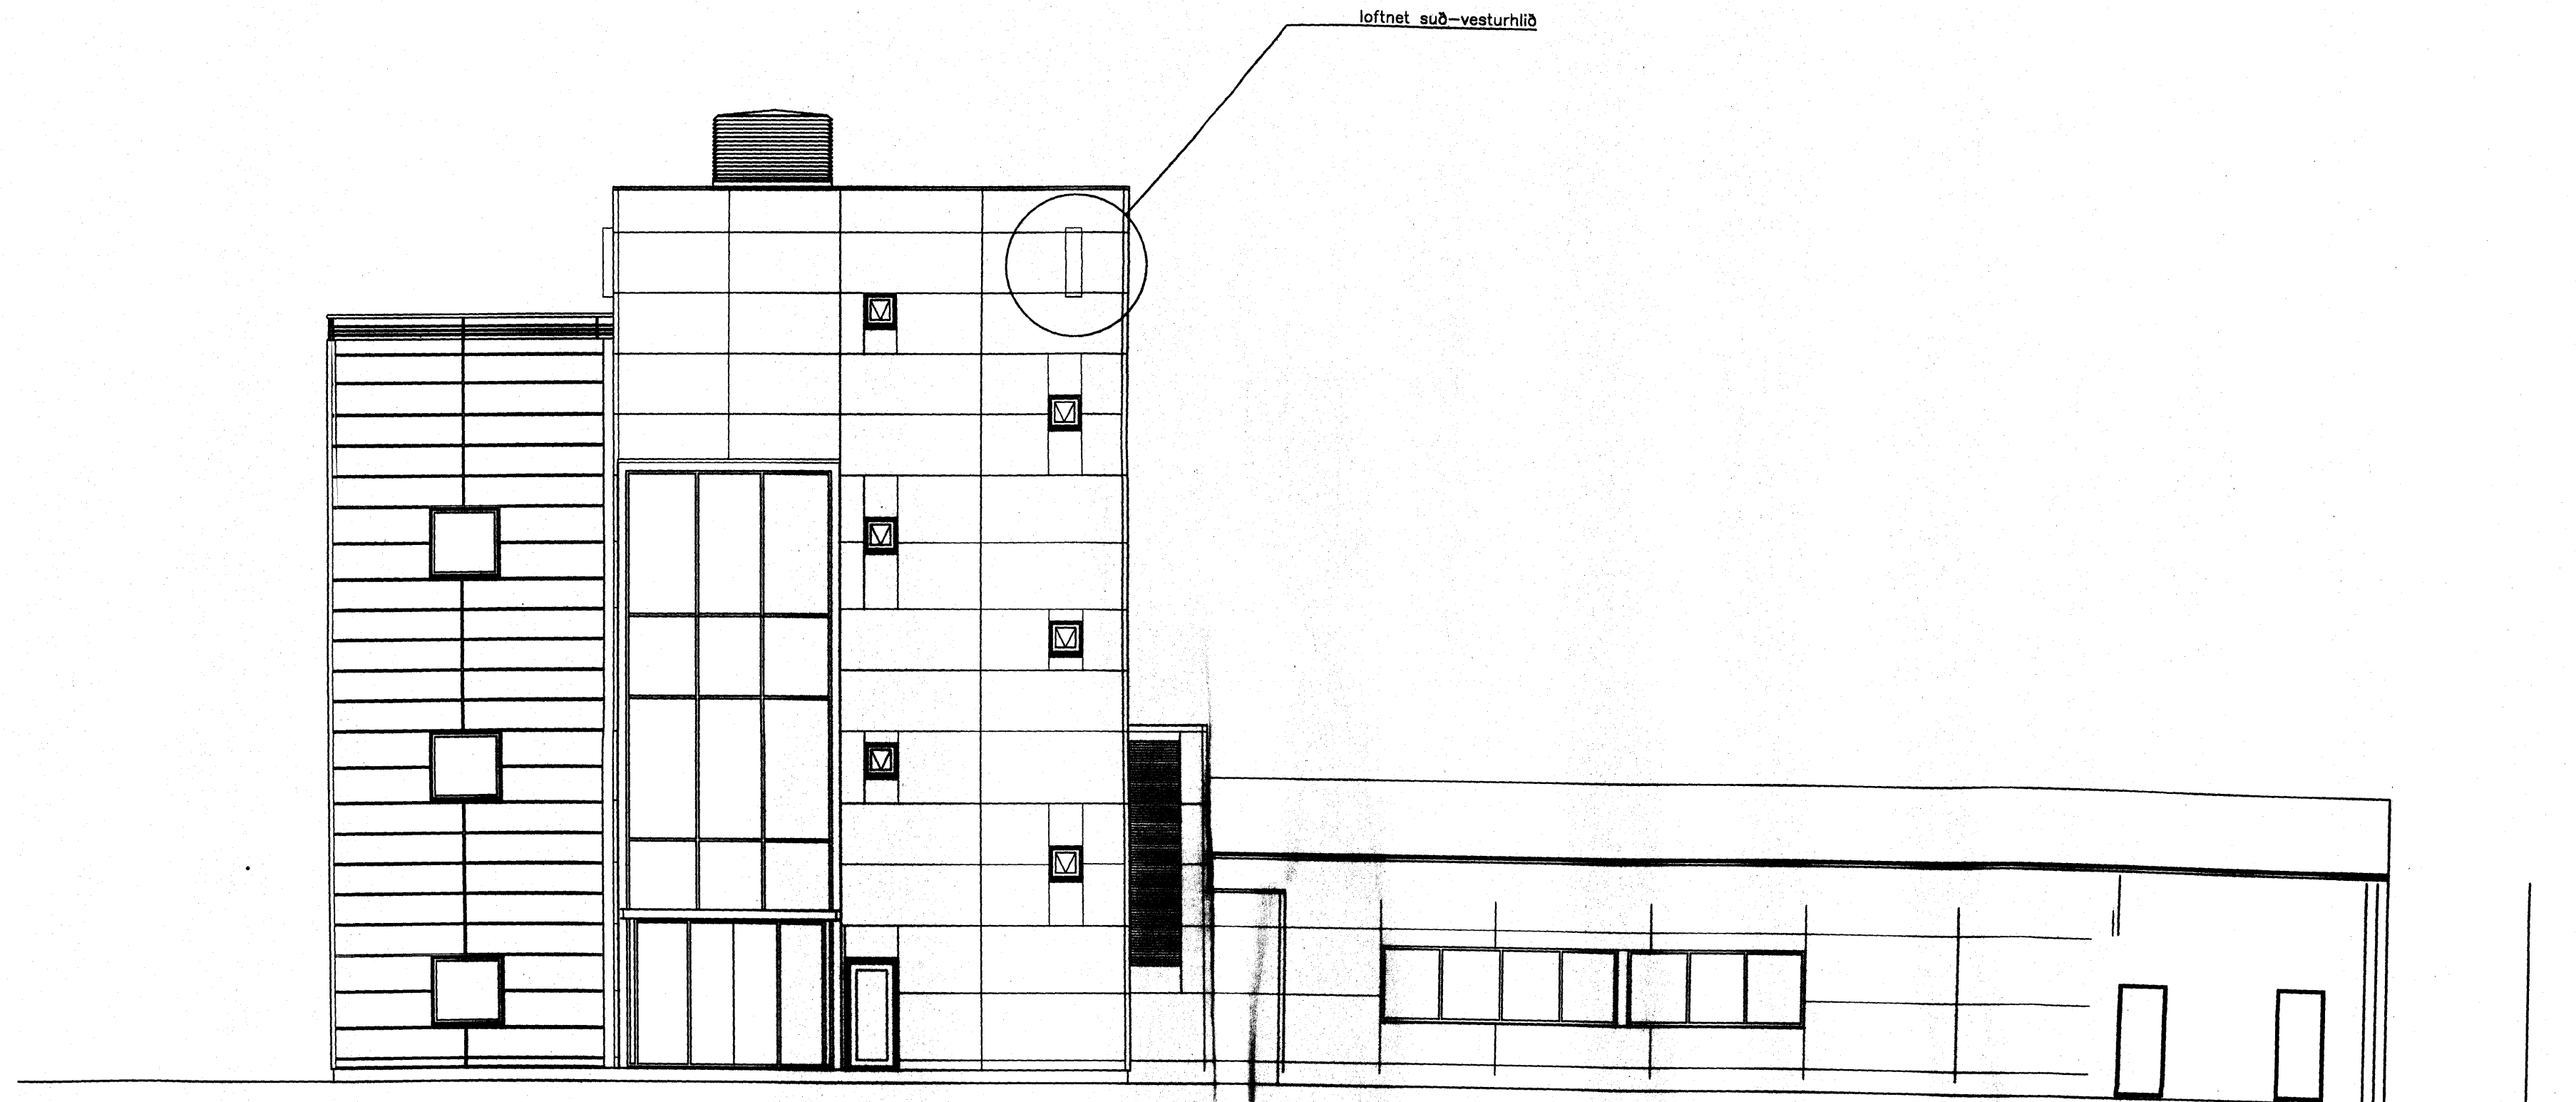

SUÐ-VESTURHLÍÐ

C: loftnet frá vodafone batt inn á 05.05.2006  
 Teikningu  
 B: Kleðninga línum breytt 10.10.2005  
 A: 4.hæð breytt 25.07.2005  
 BREYTINGAR: DAGS:

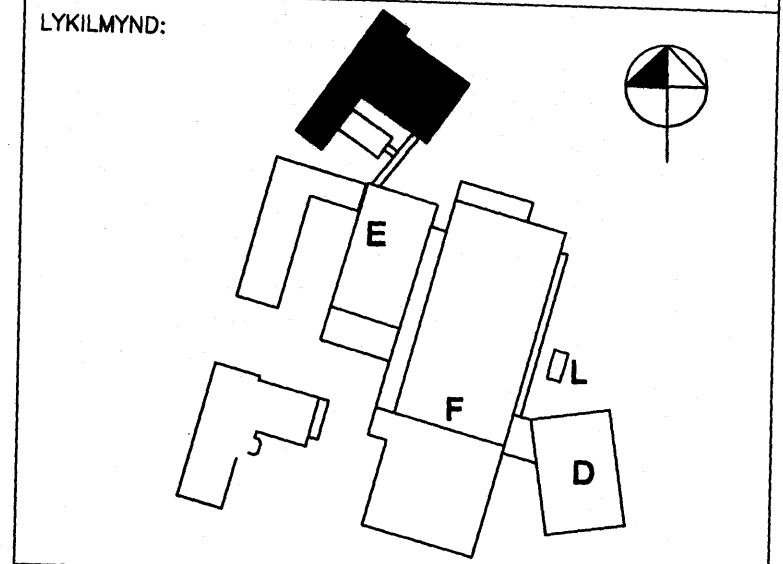

VERKKAUPI:  
  
 REYKJAVÍKURVEGUR 80.  
 BYGGINGARHLUTI: R-RANNSÖKNARHÓUS  
 VERKTEIKNING  
 ÚTLIT SUÐVESTUR

VERK: DAGS: 08.05.2006  
 KVARDI: 1:100 TEIKNAD: JGM  
 SKRÁ: .DWG

**ÚTI INNI**  
**ARKITEKTAR**  
 ÞINGHOLTSSTRÉTI 27 101 REYKJAVÍK  
 Símar 5527660 & 5627660 FAX 5527661  
 Netfang: ui@ui.is  
 Veffang: http://www.ui.is  
 BALDUR Ó. SVAVARSSON ARKITEKTAR FAJ  
 JÓN ÞÓR ÞORVALDSSON ARKITEKTAR FAJ  
 021256-7579  
 TEIKNINGANR: **A-R-209** BREYTING: C