




Byggingarfulltrúi
samþykkir erindið.
22 MAÍ 2006
Bent skal á að samþykkt þessi verður ekki virk,
því ein elvir þinglýsinga eignaakrýs lýsingar-
tímar og skráningu þannor hjá Formgæmali ríkisins.
Byggingafrulltrúi / Halbarfrífr
P.h. Krájarán Þórarínsson

ASKILID,
SJA BOKUN

Úr Gildi

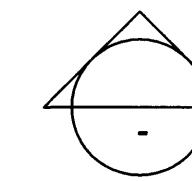

ÚTLIT 1:100
Norð-austur hlíð

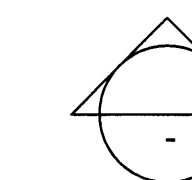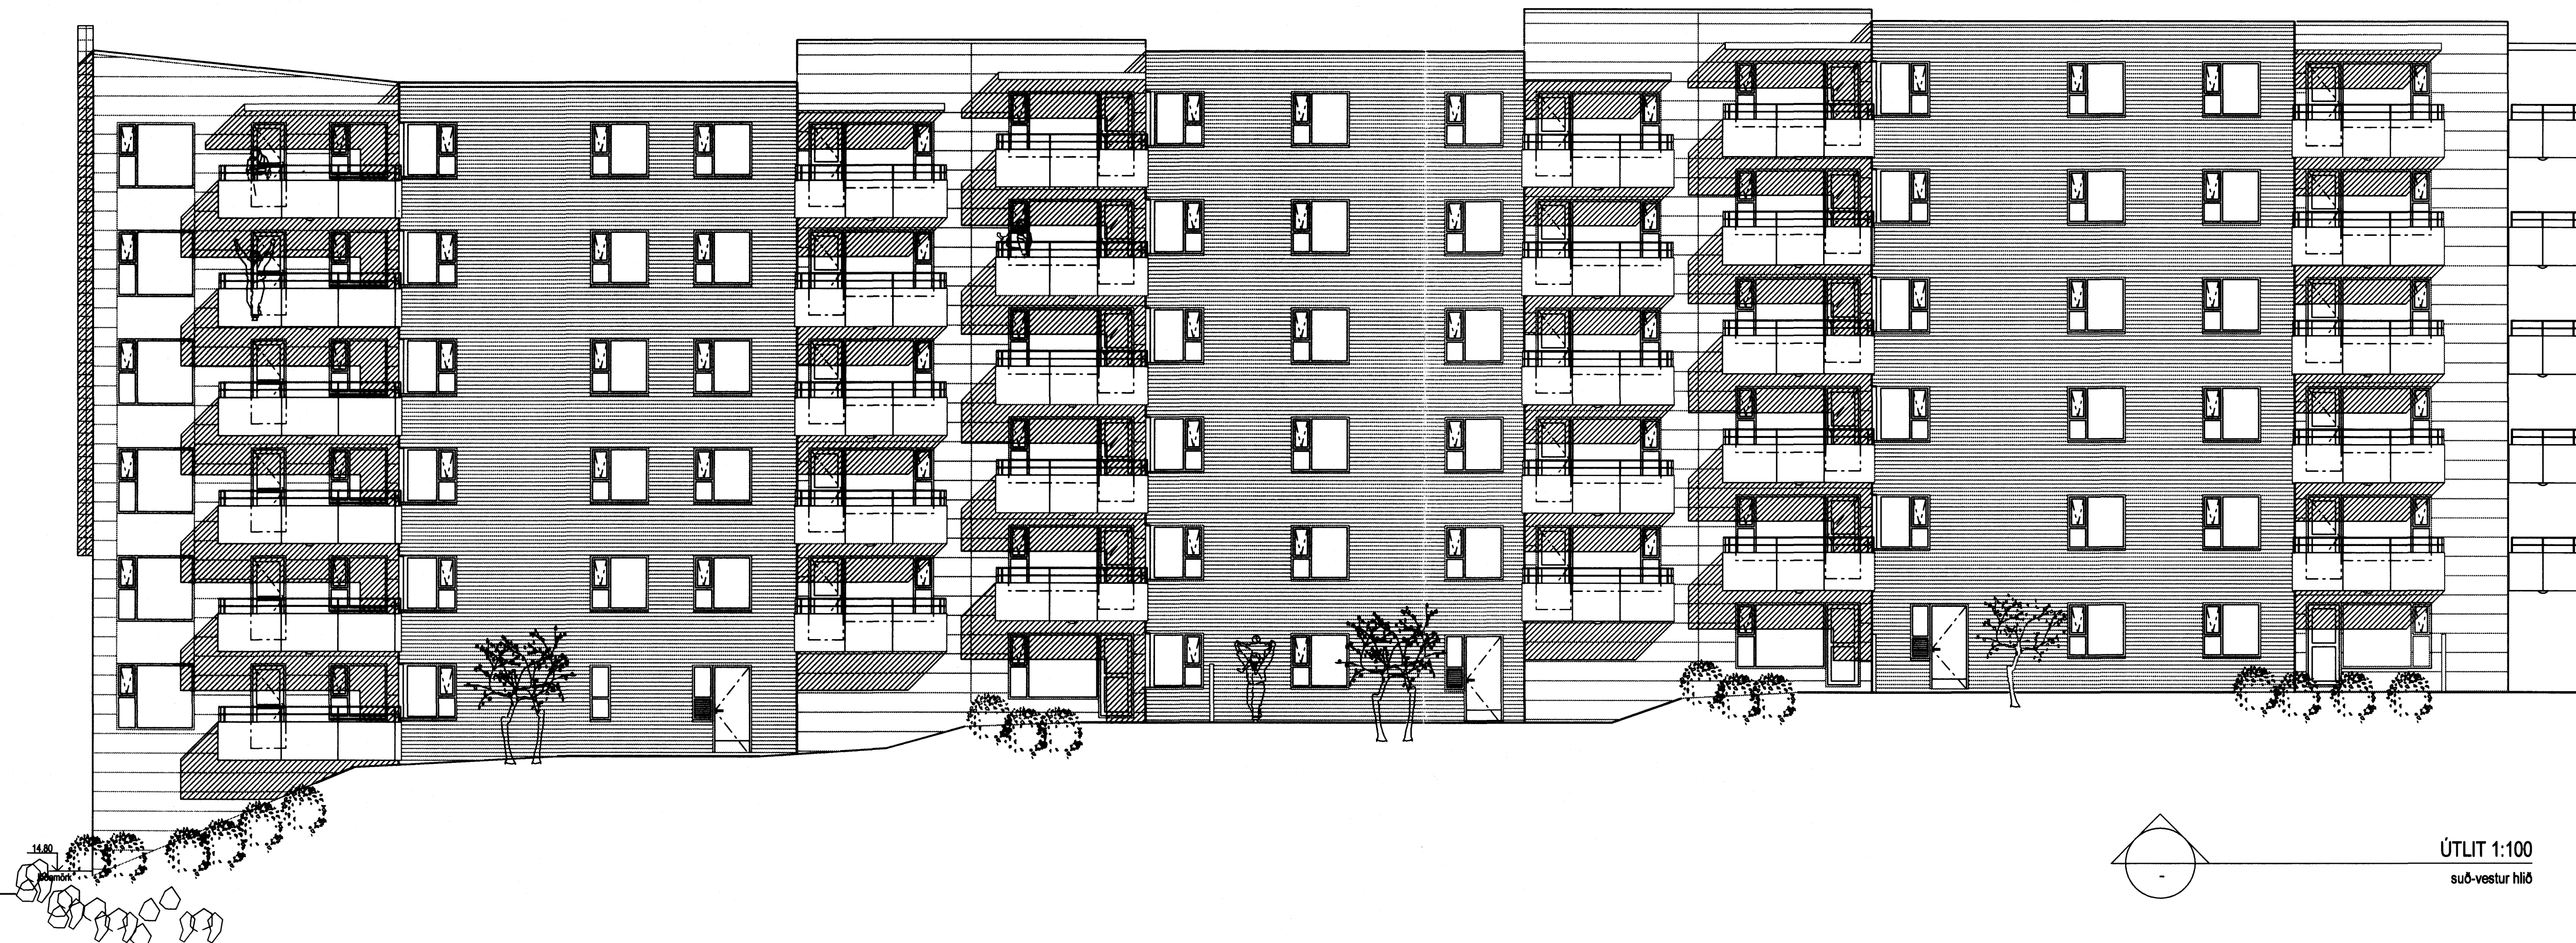

ÚTLIT 1:100
suð-vestur hlíð

ÚTGÁFA | TERNAD | SAMBYTT | DAGS
SNEYTINGAR

ASK Arkitektar
Geisglú 9
101 Reykjavík
Sími 515 0300
Fax 515 0319
www.ask.is

Artun aðalhöfundur:
Þórunn Gunnarsdóttir
Páll Gunnarsson arkitekt FA, Át. 210552-2198



SKIPALÓN 4 - 8

VERK NR.	NÖMUR TERNINGAR	ÚTGÁFA	MRV. I A1
0628	10-30 9 af 11	1:100	1:100
ÚTLIT		TEKINGD	Hp
		DAGS	09.03.2006