


AUSTLÆG HLIÐ

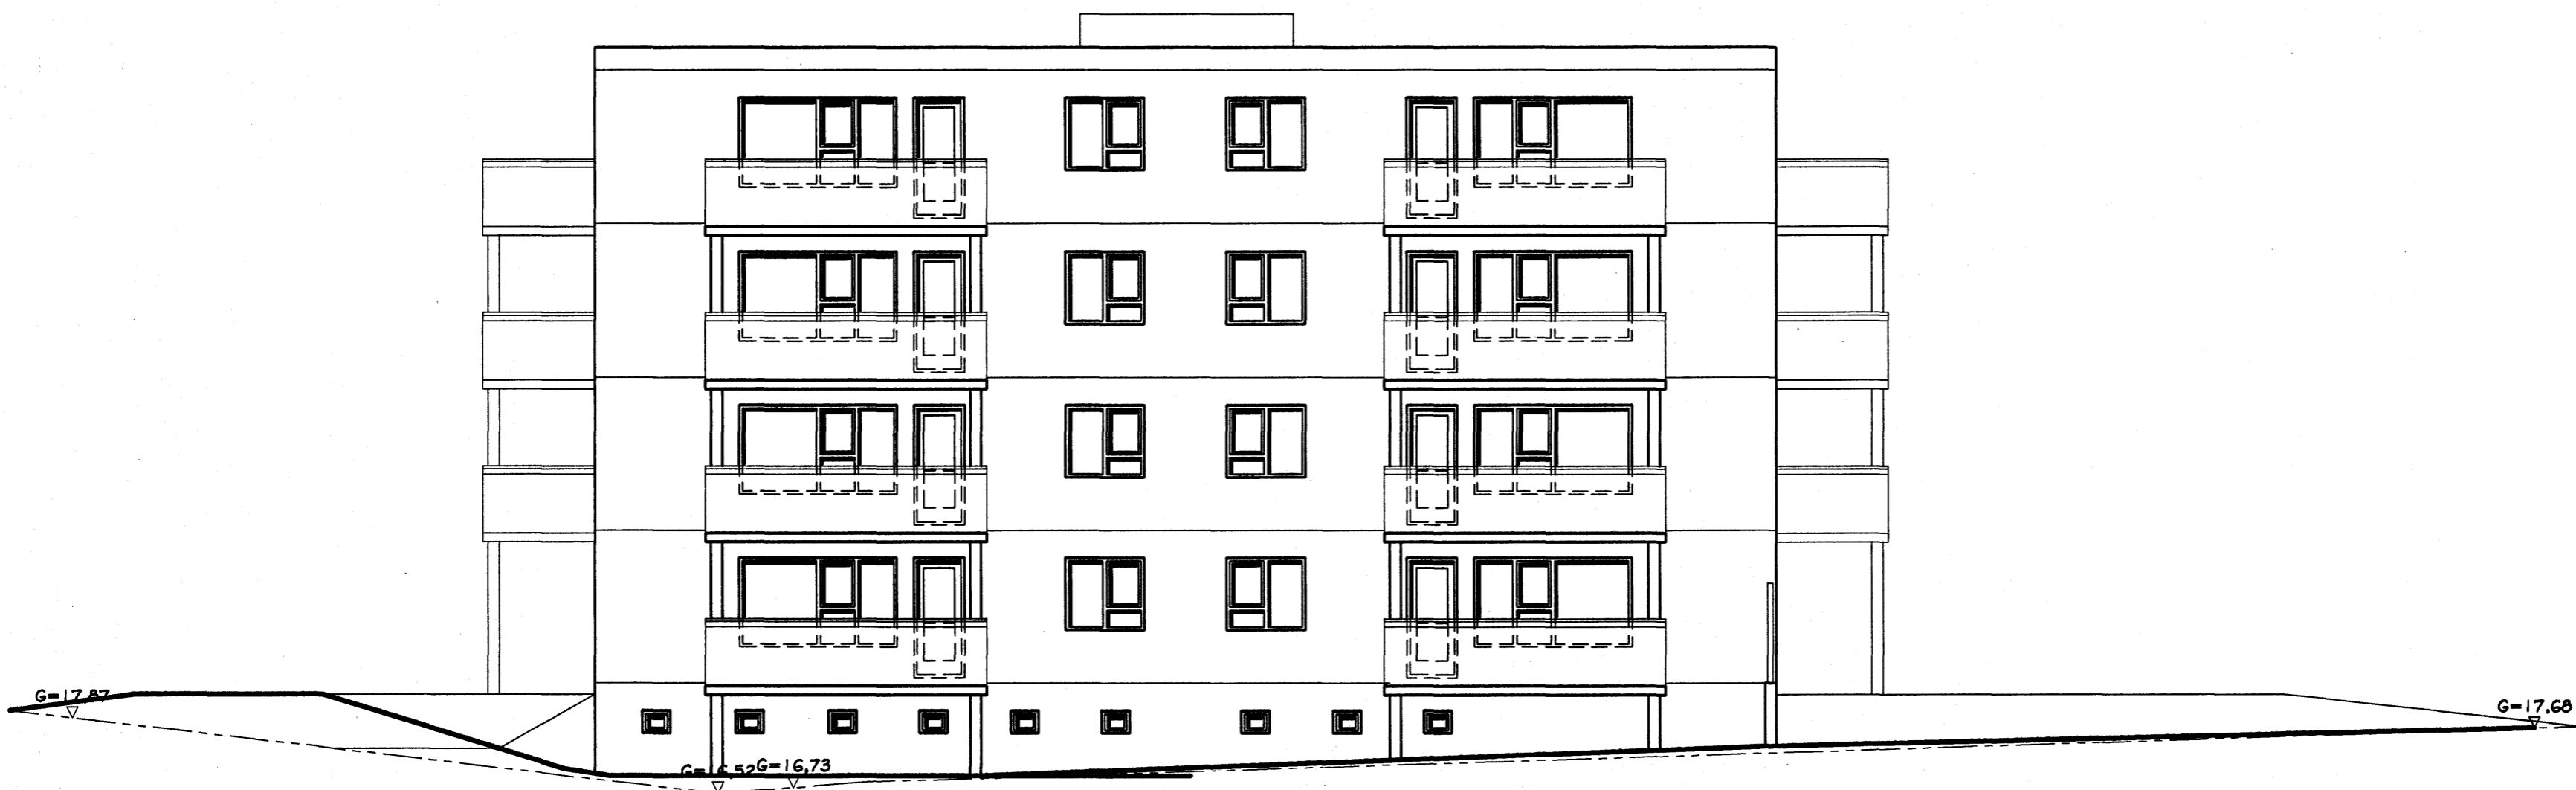

VESTLÆG HLIÐ

Byggingarfulltrúi
samþykkir erindið.
07 JUNI 2006
Bent skal á að samþykkt þessi verður ekki virk
fyrir en eftir þinglýsingu eignaskiptafyrirséðar.
Innar og skráningu hennar hjá Fasteignamatli ríkissins.
Byggingarfulltrúinn í Hafnarfjörð
Fh. Kristján Þórarinnsson

Br. nr.	Dags.	Af.	Breyting
(A)	15.05.05	þF	HÚS HÆKKAD UM EINA HÆÐ
(B)	23.05.06	þF	GLUGGUM Á STIGAHÚSI SPEGLAD
(C)			
(D)			

**TEIKNISTOFAN
TORGID**
RÁÐGJÖF - HÖNNUN - EFTIRLIT

ARMÓLI 36, 108 REYKJAVÍK, SIMI 568-8866, FAX 568-8878
Þorsteinn Friðbjósson, Magnúse Þ. Guðmundsson,
byggingotækni- og innviðarkitekt,
Kt. 211055-5299 Kt. 240654-5559

**AKURVELLIR 1
HAFNARFJÖRÐUR**

Teikningarheiti: ÚTLIT

Dags. 28.01.2005. Kvarði 1:100
Hannað þF Teiknað þF Samþ. *[Signature]*
Verknr. 05-805 Teikn.nr. 106 Breyt.nr. B