
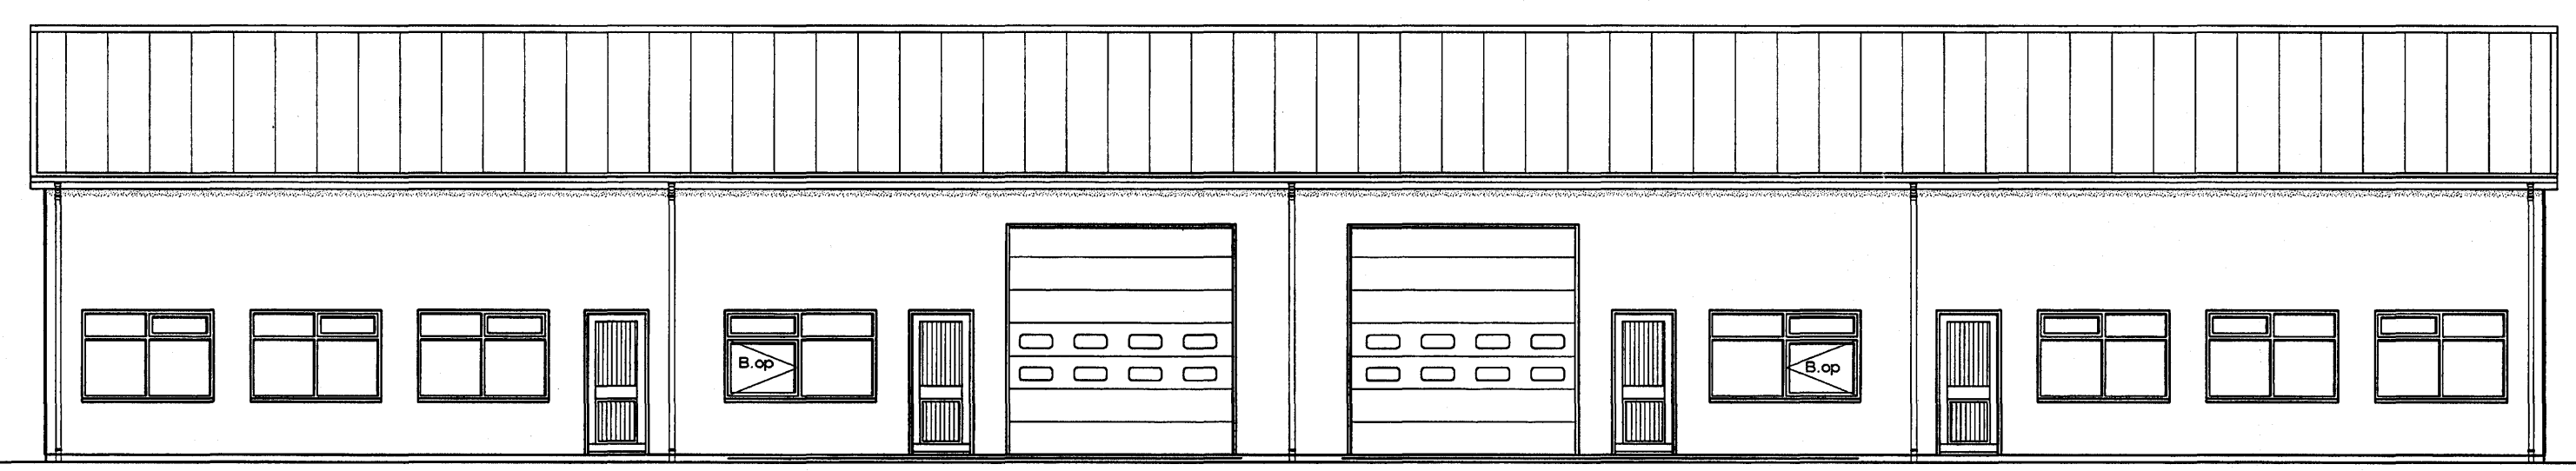



Byggingarfulltrúi
samþykkir erindið.
17 MAI 2006
Bent skal á að samþykki þessi verður ekki virk, fyrr en eftir þinglýsingu eignaskiptaýrðisráðgjafarinnar og skráningu hennar hjá Fastegnamati ríkisins.
Byggingarfulltrúinn í Hafnarfirði
Eh. Kristján Þórarinnsson

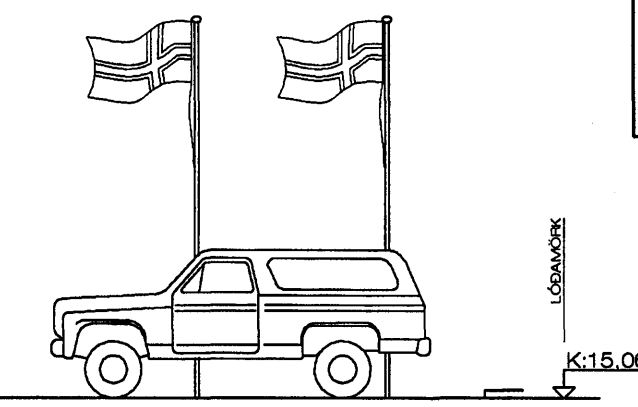

Norðurhlíð. 1:100



K:15,06

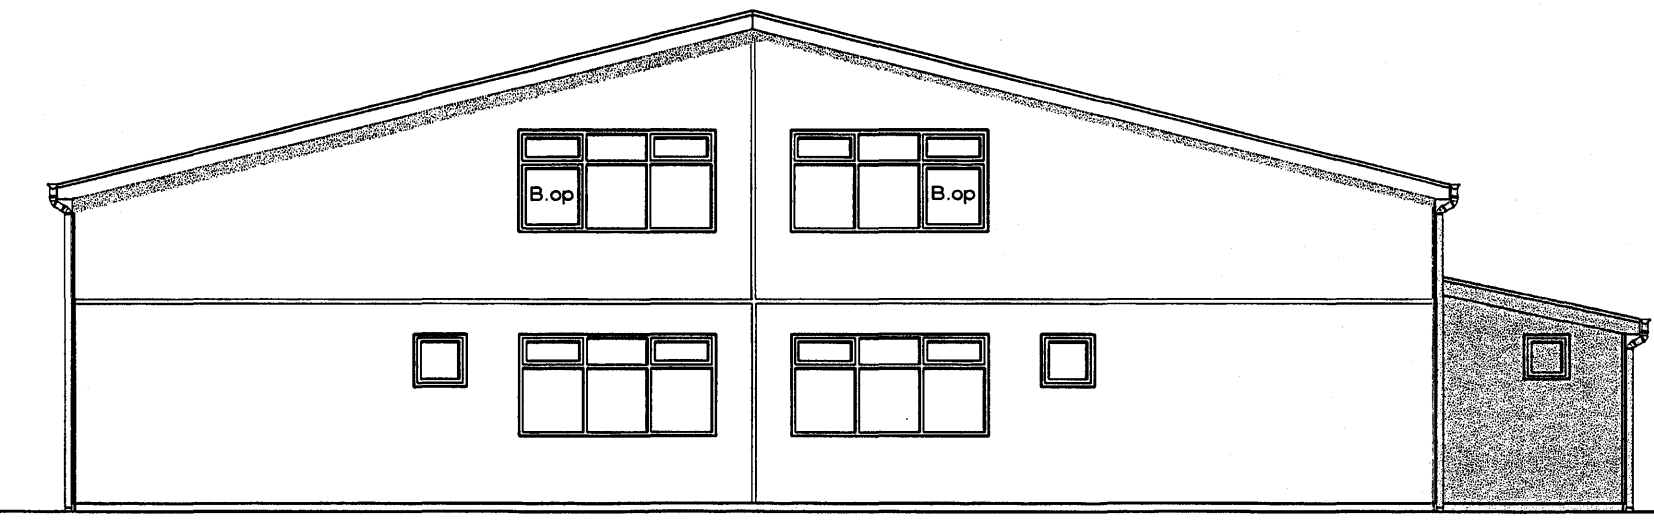

Vesturhlíð. 1:100



K:15,00

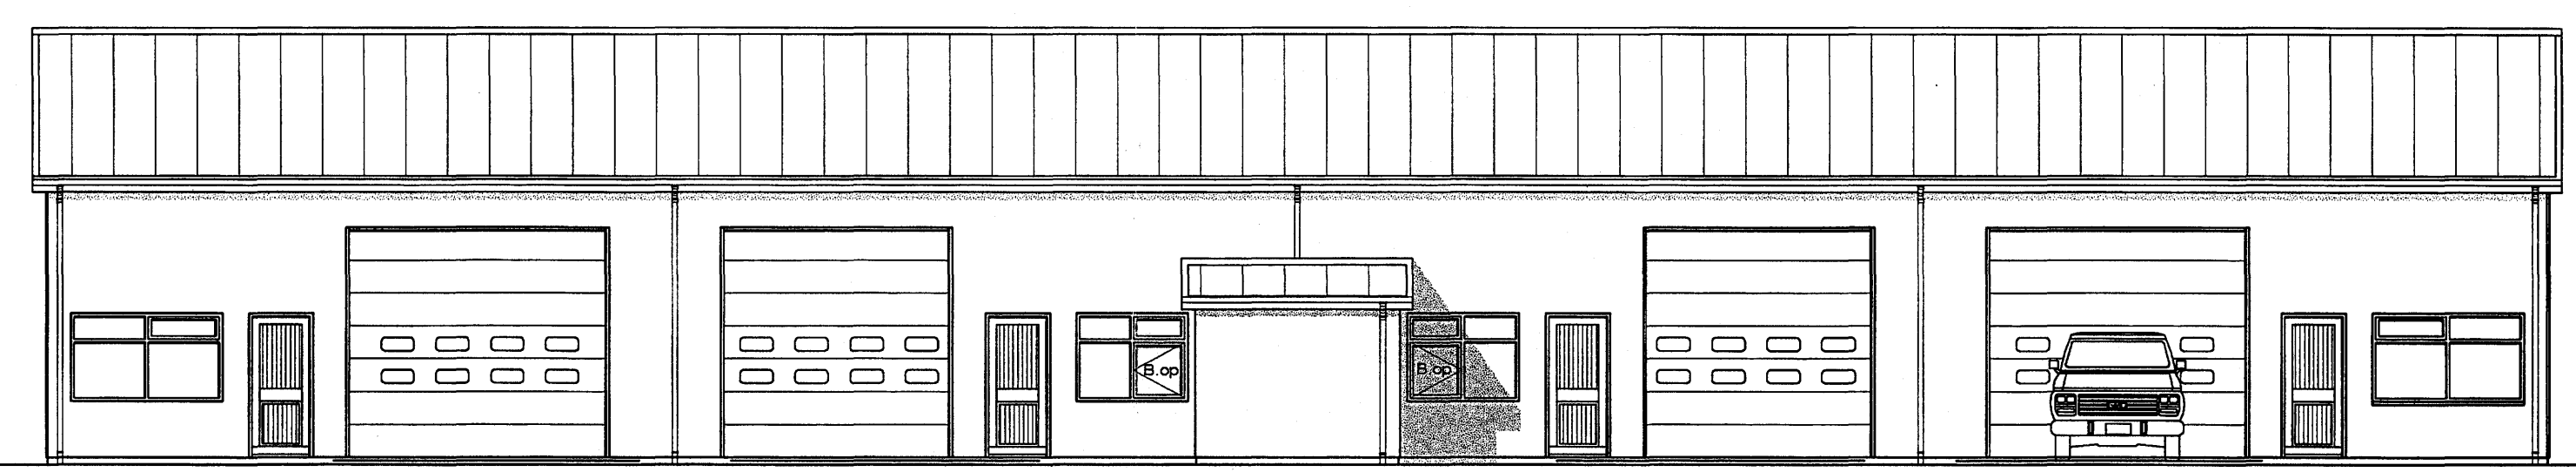

Suðurhlíð. 1:100


K:15,00

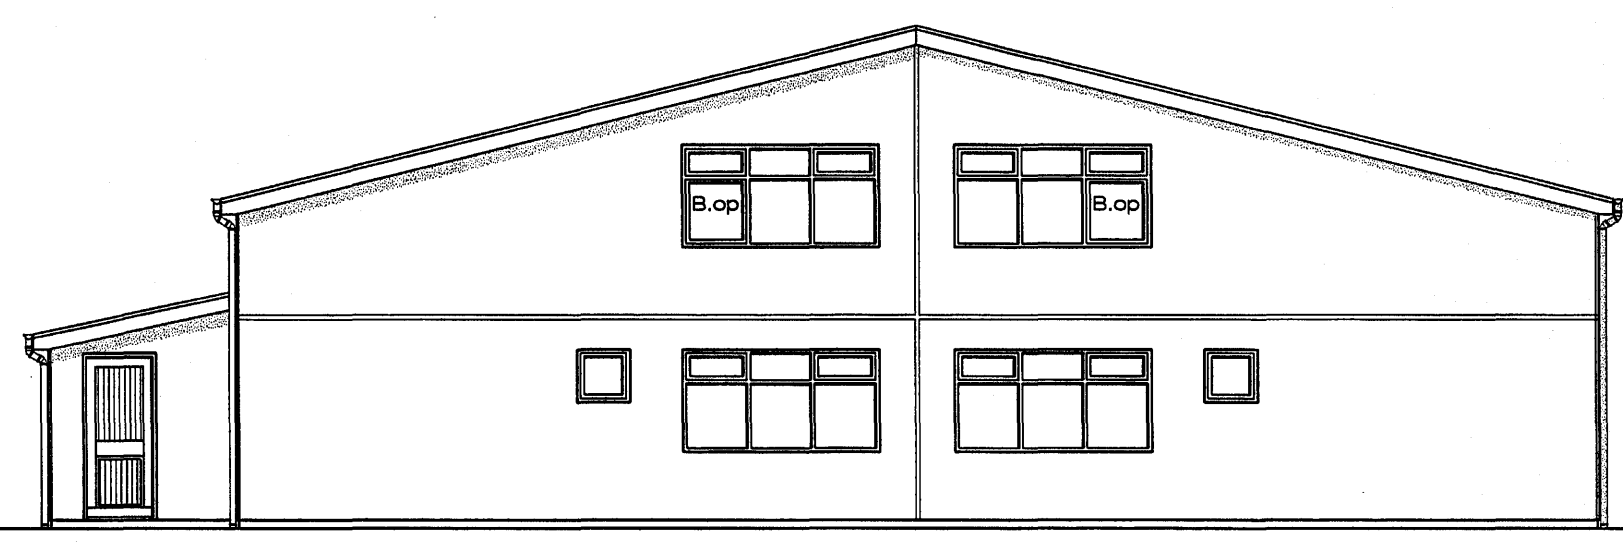

Austurhlíð. 1:100

LÖGMAÐUR
K:15,00

LÖGMAÐUR
K:15,54

LÖGMAÐUR
K:15,54

28/4/06
Stökkvillir, höfuðborgarsvæðisins í n. n.
Ólafur

Breytt. 25. - 4. - 2005
Bætt björgunarpopum á vesturhlíð.

Hringh.1904.dwg 27.4.2006 10:43 Jón Guðmundsson arkitekt. Suðurlandsbraut. 16