REYKJAVÍKURVEGUR 72, HAFNARFJÖRÐUR

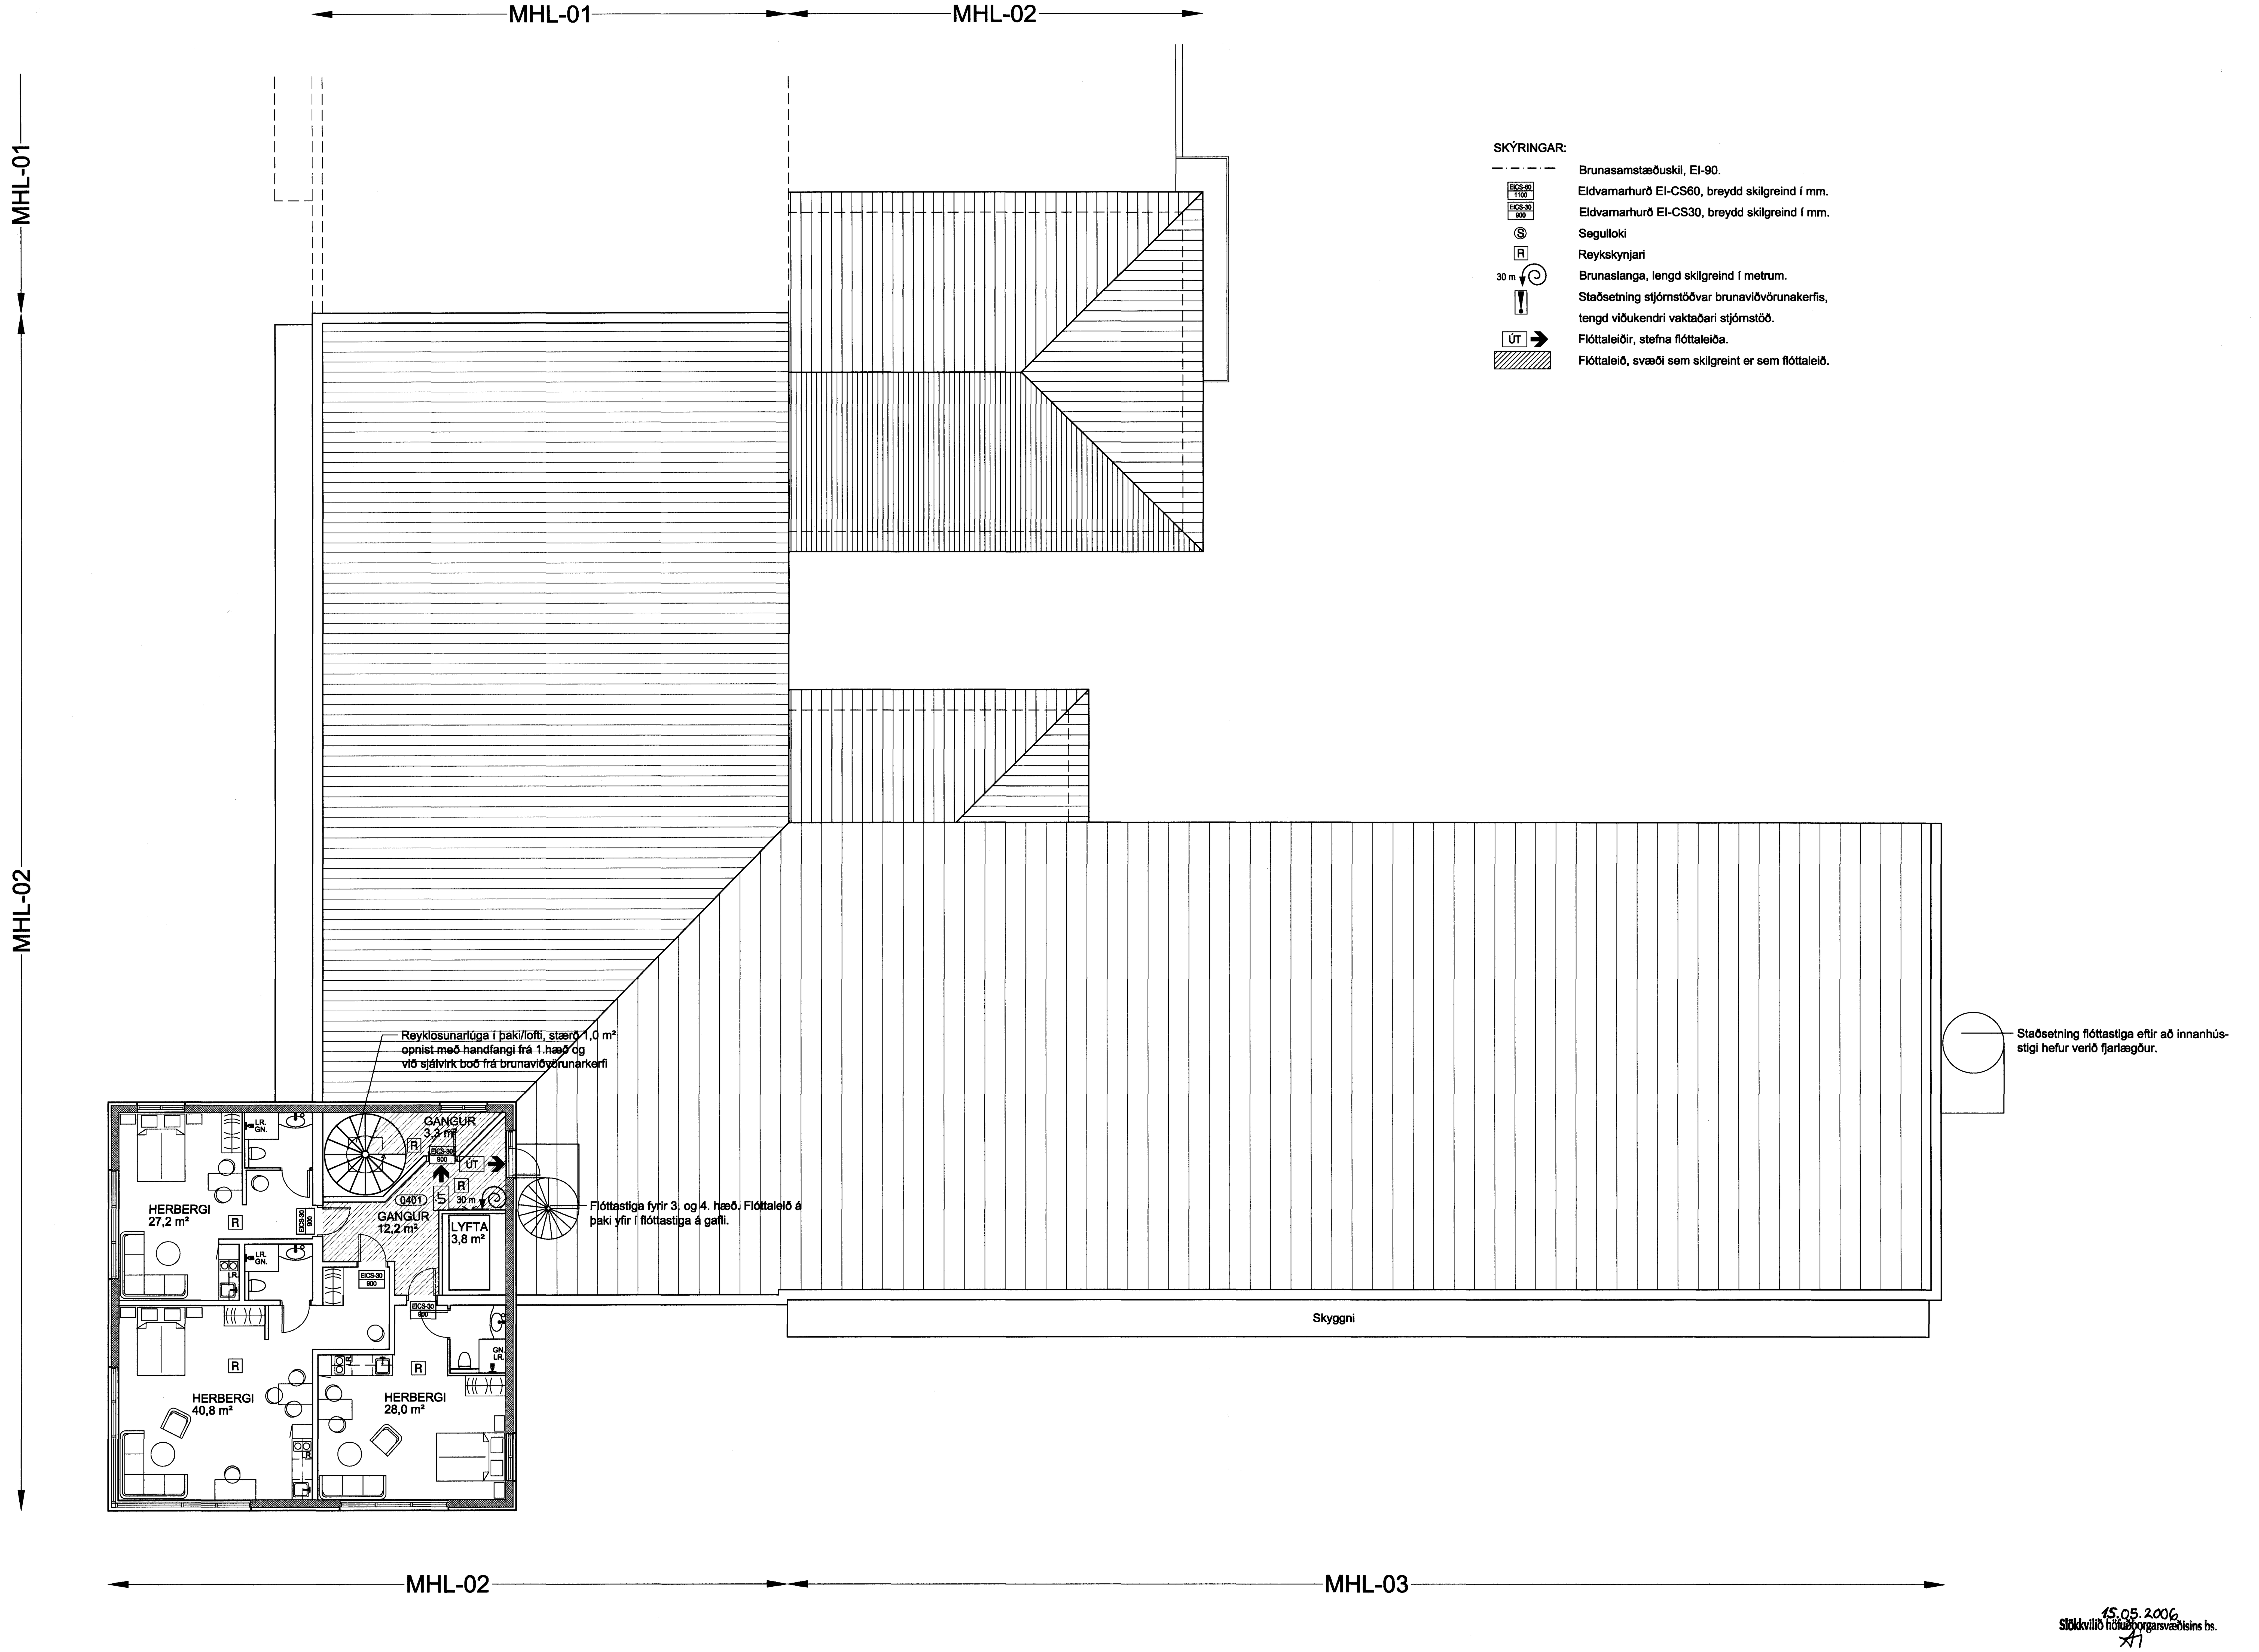

GRUNNMYND 4.HÆÐ

SKÝRINGAR:

— · — · —	Brunasamstæðuskil, EI-90.
EICS-60 / 1100	Eldvarnarhurð EI-CS60, breydd skilgreind í mm.
EICS-30 / 900	Eldvarnarhurð EI-CS30, breydd skilgreind í mm.
Ⓢ	Segulloki
R	Reykskynjari
30 m	Brunaslanga, lengd skilgreind í metrum.
!	Staðsetning stjórnstöðvar brunaviðvörunakerfis, tengd viðukendri vaktaðari stjórnstöð.
ÚT ➔	Flóttaleiðir, stefna flóttaleiða.
(hatched)	Flóttaleið, svæði sem skilgreint er sem flóttaleið.

Brunavarnir.

Geta má þess að allt burðarvirki hússins þ.e. veggir, loft og gólf er gert úr steinsteypu.

Brunasamstæður.
Á lóðinni eru 3 matshlutar og er fyrirhugað að hótelið verður innréttað í mhl. 02, 03 og 04 og er gert ráð fyrir að opið sé milli þessara matshluta á 1. og 2. hæð og jafnframt gert ráð fyrir hurðum á gangi milli matshlutanna sem uppfylli
EI-CS60 á segulloka sem tengdur verði brunaviðvörunarkerfi hússins.
Þannig að gistiheimilið er í 3 brunasamstæðum.

Brunahólfum.
Hverri brunasamstæðu er skipt upp í mörg brunahólf og er hvert íbúðarherbergi eitt brunahólf skilið af frá öðrum herbergjum eða gangi með EI-60 veggjum og EI-CS30 hurðum.
Sama á við um önnur rými hvað varðar brunahólfun.
Þá eru gangar aðskildir frá anddyri í mhl. 02 með EI-CS30 hurð á segulloka sem tengd verður brunaviðvörunarkerfi hússins og frá rýmingarleiðum í mhl. 01og 03 með EI-CS60 hurð.

Rýmingarleiðir.
Rýmingarleiðir af 1. hæð eru þrjár ein um anddyri á 1. hæð í mhl. 02, ein um setustofu í matshluta 03 er snýr að Stakkahrauni og ein um útihurð í mhl 04.
Rýmingarleiðir af 2. hæð eru þrjár ein um anddyri á 1. hæð í mhl. 02, ein um setustofu í matshluta 03 er snýr að Stakkahrauni og ein um anddyri í matshluta 01 er snýr að Reykjavíkurvegi.
Við þessar rýmingarleiðir bætast við rýmingarleiðir samkv. breytingu 28. mars 2006 ein rýmingarleið á 1. og annarri hæð um aðal anddyri.
Rýmingarleiðir af 3. og 4 hæð verða um stiga í aðal anddyri ásamt rýmingarleið af 4. hæð útá slétt þak og niður stiga á gafli í mhl. 03.
Þannig verða amk. Tvær rýmingarleiðir úr hverju hólfi.

Brunaviðvörunarkerfi.
Í hótelinu verður sett upp viðurkennt brunaviðvörunarkerfi tengt viðurkenndir stjórnstöð.

Út - og neyðarlýsing.
Í hótelinu verður hönnuð og sett upp út- og neyðarlýsing viðurkennd af eldvarnareftirliti sjá staðsetningar á brunavarnaruppdrætti.

Klæðningar.
Allar klæðningar í lofti og veggjum verða í flokki 1.

Slöngukefli og slökkvitæki.
Slöngukefli eru sýnd á grunnmyndum og slökkvitæki verða sett upp í samráði við eldvarnareftirlit.

Aðkoma slökkviliðs.
Hótelið er á 1. og 2. hæð að Reykjavíkurvegi og Stakkahrauni og 1. 2. og 3. hæða á baklóð og öll aðkoma góð þá er aðkoma og aðstaða slökkviliðs öll hin besta. Þá er staðsetning slökkviliðs þannig að viðbragðstími þess að húsinu er ekki nema 3- 5 mínútur.

15.05.2006
Slökkvilið höfuðborgarsvæðisins bs.

A / 26.04.2006 / HÖG / STIGI Í TURNI SETTUR Í SÉR HÓLFI, NÝR FLÓTTASTIGI FRÁ TURNI Á ÞAK
BREYTING NR. / DAGS. / TEIKN. / BREYTING FRÁ FYRRI TEIKNINGU

REYKJAVÍKURVEGUR 72, HAFNARFJ.		TEIKN.NR. 506
EFNI:	BRUNAUPPDRÁTTUR	DAGS.: 28.03.2006
	GRUNNMYND 4. HÆÐAR	MKV.: 1:100
		ÚTGÁFA: A
HÖNNUÐIR:	Erlendur Árni Hjálmarsson, Byggingafræðingur, Kt.: 10.03.'55-5239	
	Hjálmar Örn Guðmarsson, Byggingafræðingur, Kt.: 20.06.'72-3809	