REYKJAVÍKURVEGUR 72, HAFNARFJÖRÐUR

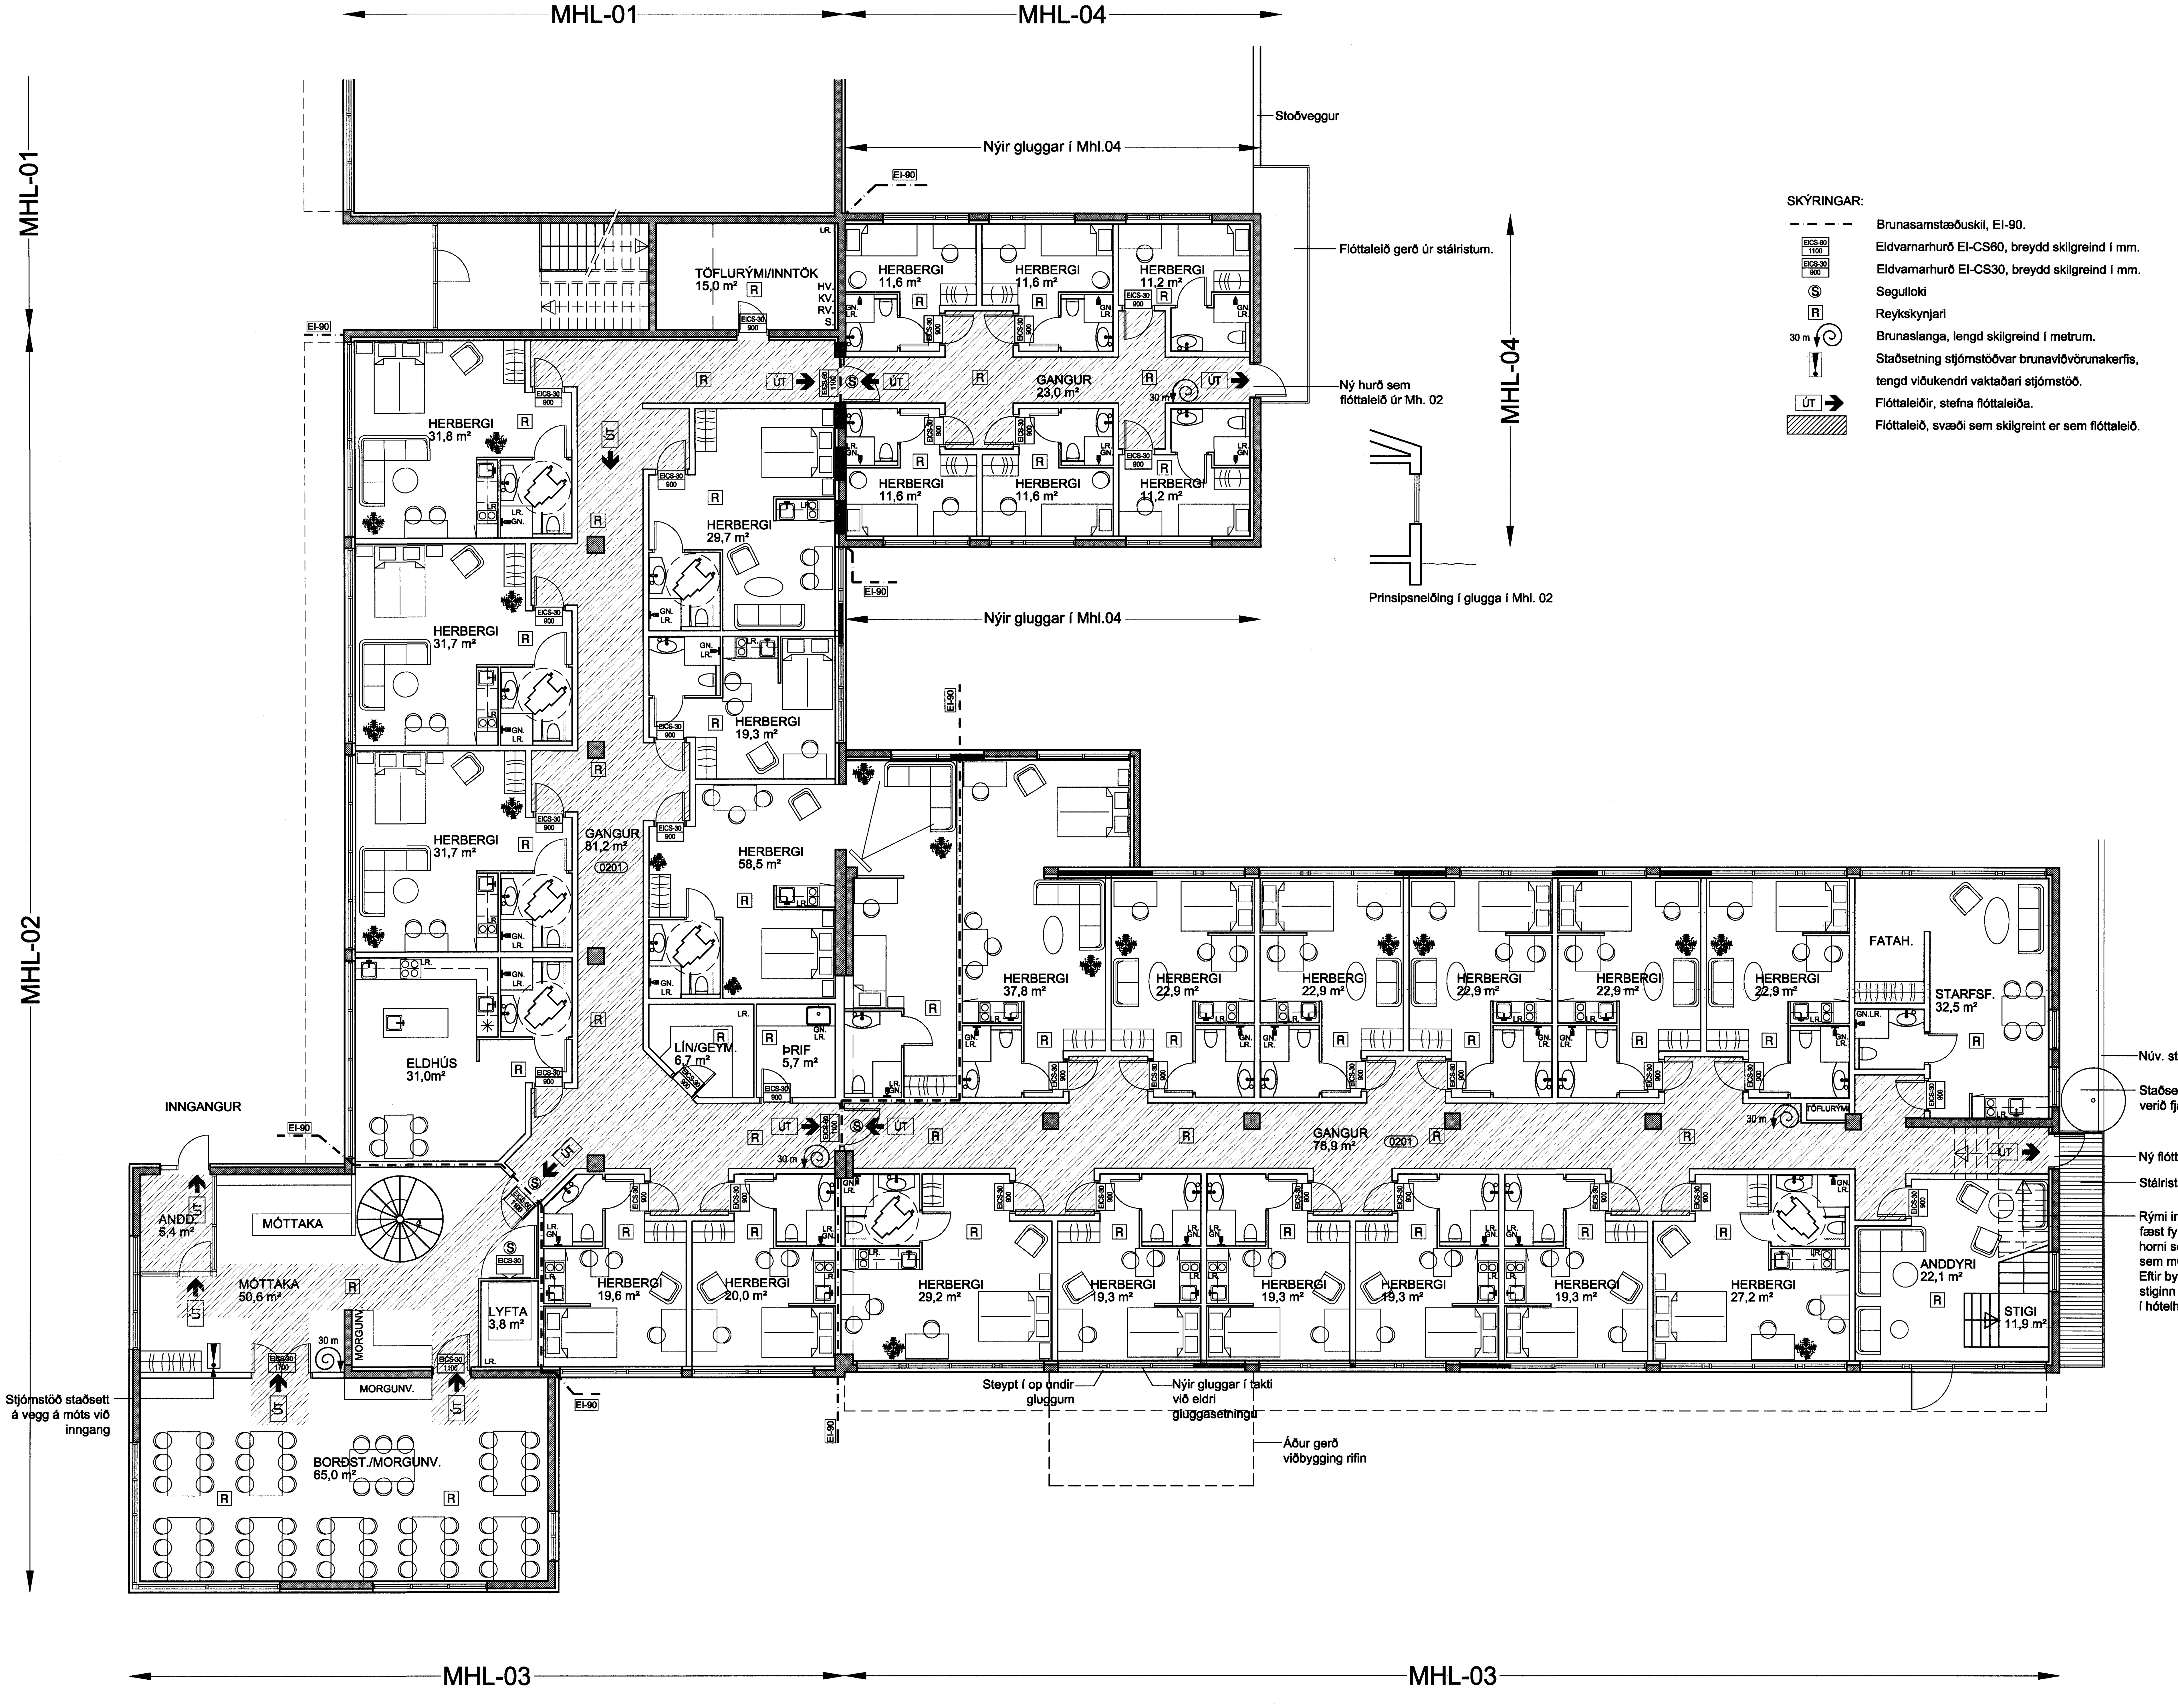

SKÝRINGAR:

- Brunasamstæðuskil, EI-90.
- EICS-60 / 1100 — Eldvarnarhurð EI-CS60, breydd skilgreind í mm.
- EICS-30 / 900 — Eldvarnarhurð EI-CS30, breydd skilgreind í mm.
- S — Segulloki
- R — Reykskynjari
- 30 m — Brunaslanga, lengd skilgreind í metrum.
- Staðsetning stjórnstöðvar brunaviðvörunakerfis, tengd viðukendri vaktaðari stjórnstöð.
- ÚT — Flóttaleiðir, stefna flóttaleiða.
- Flóttaleið, svæði sem skilgreint er sem flóttaleið.

Brunavarnir.

Geta má þess að allt burðarvirki hússins þ.e. veggir, loft og gólf er gert úr steinsteypu.

Brunasamstæður.
Á lóðinni eru 3 matshlutar og er fyrirhugað að hótelið verður innréttað í mhl. 02, 03 og 04 og er gert ráð fyrir að opið sé milli þessara matshluta á 1. og 2. hæð og jafnframt gert ráð fyrir hurðum á gangi milli matshlutanna sem uppfylli
EI-CS60 á segulloka sem tengdur verði brunaviðvörunarkerfi hússins.
Þannig að hótelið er í 3 brunasamstæðum.

Brunahólfum.
Hverri brunasamstæðu er skipt upp í mörg brunahólf og er hvert íbúðarherbergi eitt brunahólf skilið af frá öðrum herbergjum eða gangi með EI-60 veggjum og EI-CS30 hurðum.
Sama á við um önnur rými hvað varðar brunahólfun.
Þá eru gangar aðskildir frá anddyri í mhl. 02 með EI-CS30 hurð á segulloka sem tengd verður brunaviðvörunarkerfi hússins og frá rýmingarleiðum í mhl. 01 og 03 með EI-CS60 hurð.

Rýmingarleiðir.
Rýmingarleiðir af 1. hæð eru þrjár ein um anddyri á 1. hæð í mhl. 02, ein um setustofu í matshluta 03 er snýr að Stakkahrauni og ein um útihurð í mhl 04.
Rýmingarleiðir af 2. hæð eru þrjár ein um anddyri á 1. hæð í mhl. 02, ein um setustofu í matshluta 03 er snýr að Stakkahrauni og ein um anddyri í matshluta 01 er snýr að Reykjavíkurvegi.
Við þessar rýmingarleiðir bætast við rýmingarleiðir samkv. breytingu 28. mars 2006 ein rýmingarleið á 1. og annarri hæð um aðal anddyri.
Rýmingarleiðir af 3. og 4 hæð verða um stiga í aðal anddyri ásamt rýmingarleið af 3. og 4. hæð út á slétt þak og niður stiga á gafli í mhl. 03.
Þannig verða amk. Tvær rýmingarleiðir úr hverju hólfi.

Brunaviðvörunarkerfi.
Í hótelinu verður sett upp viðurkennt brunaviðvörunarkerfi tengt viðurkenndir stjórnstöð.

Út - og neyðarlýsing.
Í hótelinu verður hönnuð og sett upp út- og neyðarlýsing viðurkennd af eldvarnareftirliti sjá staðsetningar á brunavarnaruppdrætti.

Klæðningar.
Allar klæðningar í lofti og veggjum verða í flokki 1.

Gólfefni.
Allt gólfefni, á öllum hæðum, verður í flokki G.

Slöngukefli og slökkvitæki.
Slöngukefli eru sýnd á grunnmyndum og slökkvitæki verða sett upp í samráði við eldvarnareftirlit.

Aðkoma slökkviliðs.
Hótelið er á 1., 2., 3. og 4. hæð að Reykjavíkurvegi og Stakkahrauni og 1. 2. og 3. hæða á baklóð og öll aðkoma góð þá er aðkoma og aðstaða slökkviliðs öll hin besta. Þá er staðsetning slökkviliðs þannig að viðbragðstími þess að húsinu er ekki nema 3-5 mínútur.

GRUNNMYND 1.HÆÐ

15.05.2006
Slökkvilið höfuðborgarsvæðisins bs.

B / 26.04.2006 / HÖG / OPNANIR Í BORÐSTOFU BREYTT, SÉR HÓLFUN
A. / 28.03.2006 / HÖG / VIÐBYGGING VIÐ MHL.02 TURN UPP Á 4 HÆÐIR LYFTA SETT Í HÚSIÐ
BREYTING NR. / DAGS. / TEIKN. / BREYTING FRÁ FYRRI TEIKNINGU

REYKJAVÍKURVEGUR 72, HAFNARFJ.	TEIKN.NR. 503
EFNI: BRUNAUPPDRÁTTUR	DAGS.: 04.01.2006
GRUNNMYND 1. HÆÐAR	MKV.: 1:100
	ÚTGÁFA: B

HÖNNUÐIR: Erlendur Árni Hjálmarsson, Byggingafræðingur, Kt.: 10.03.'55-5239
Hjálmar Örn Guðmarsson, Byggingafræðingur, Kt.: 20.06.'72-3809