



Ofanljós er úr aadbrennanlegu plasti
Þar sem skrifstofu og lagerhluti
hússins mætast skal
frágangur uppfylla E160.

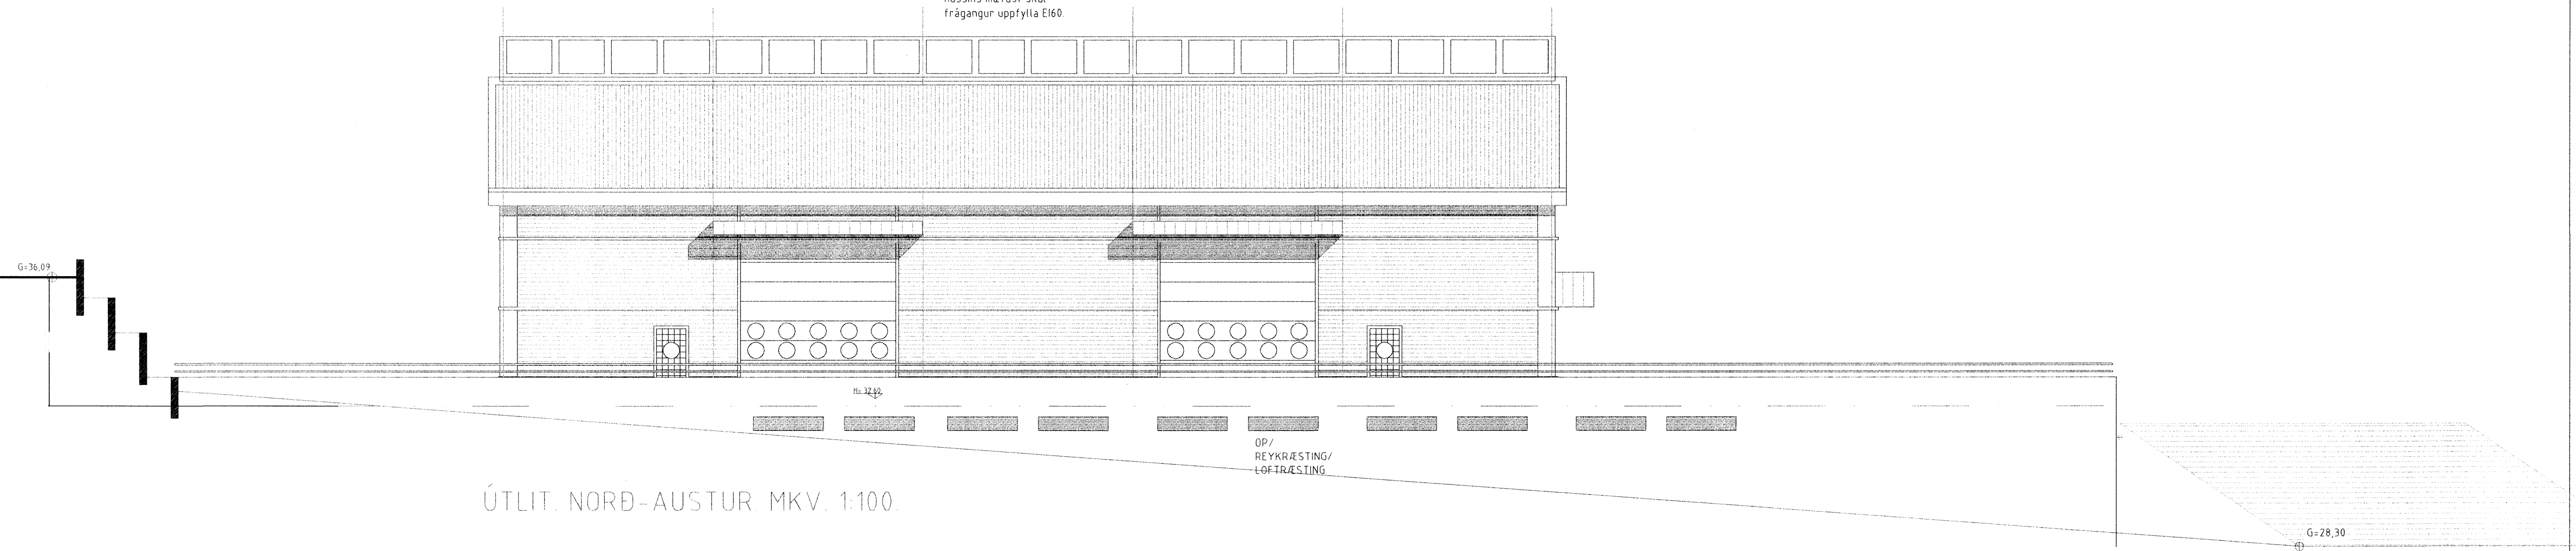

ÚTLIT. NORD-AUSTUR. MKV. 1:100.

Ofanljós er úr aadbrennanlegu plasti
Þar sem skrifstofu og lagerhluti
hússins mætast skal
frágangur uppfylla E160.

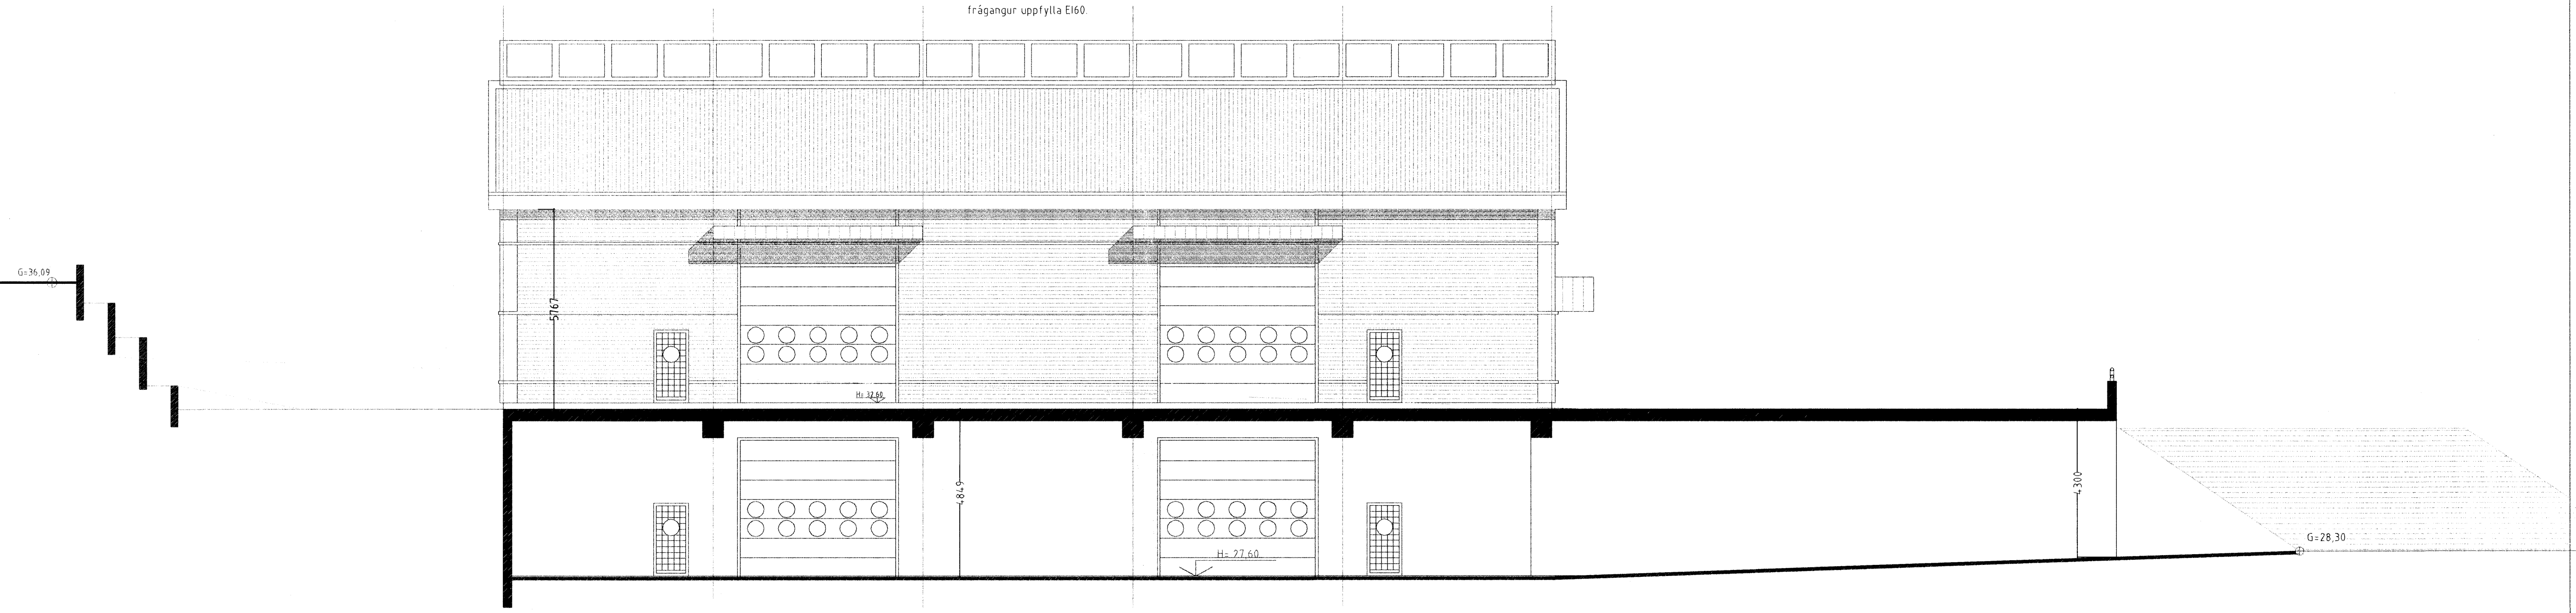

SNID B-B. ÚTLIT. NORD-AUSTUR. MKV. 1:100.

3/5.06
Stökkvilið hefur byggisvæðinguna tekið
Ólafur

MELABRAUT 27 HAFNARFIRÐI.

Sigurður Þorvarðarson byggingafræðingur bfi
Teiknistofan Strandgötu 11 220 Hafnarfirði
STH Teiknistofan ehf. kt. 510298-2769. Kf. aðalhonuðar: 141250-4189
Sími: 5651510. Netfang: teiknistofan@simnet.is

Skýringar:	Aðaluppdráttur.
Teikning:	ÚTLIT/ SNID NORD-AUSTUR
Mælikvarði:	1:100
Undirskrift:	215.06 <i>Ólafur</i>
Blað nr.:	3 af 5
Dagsetning:	12. okt. 2005
Breytt:	