


Úr Gildi

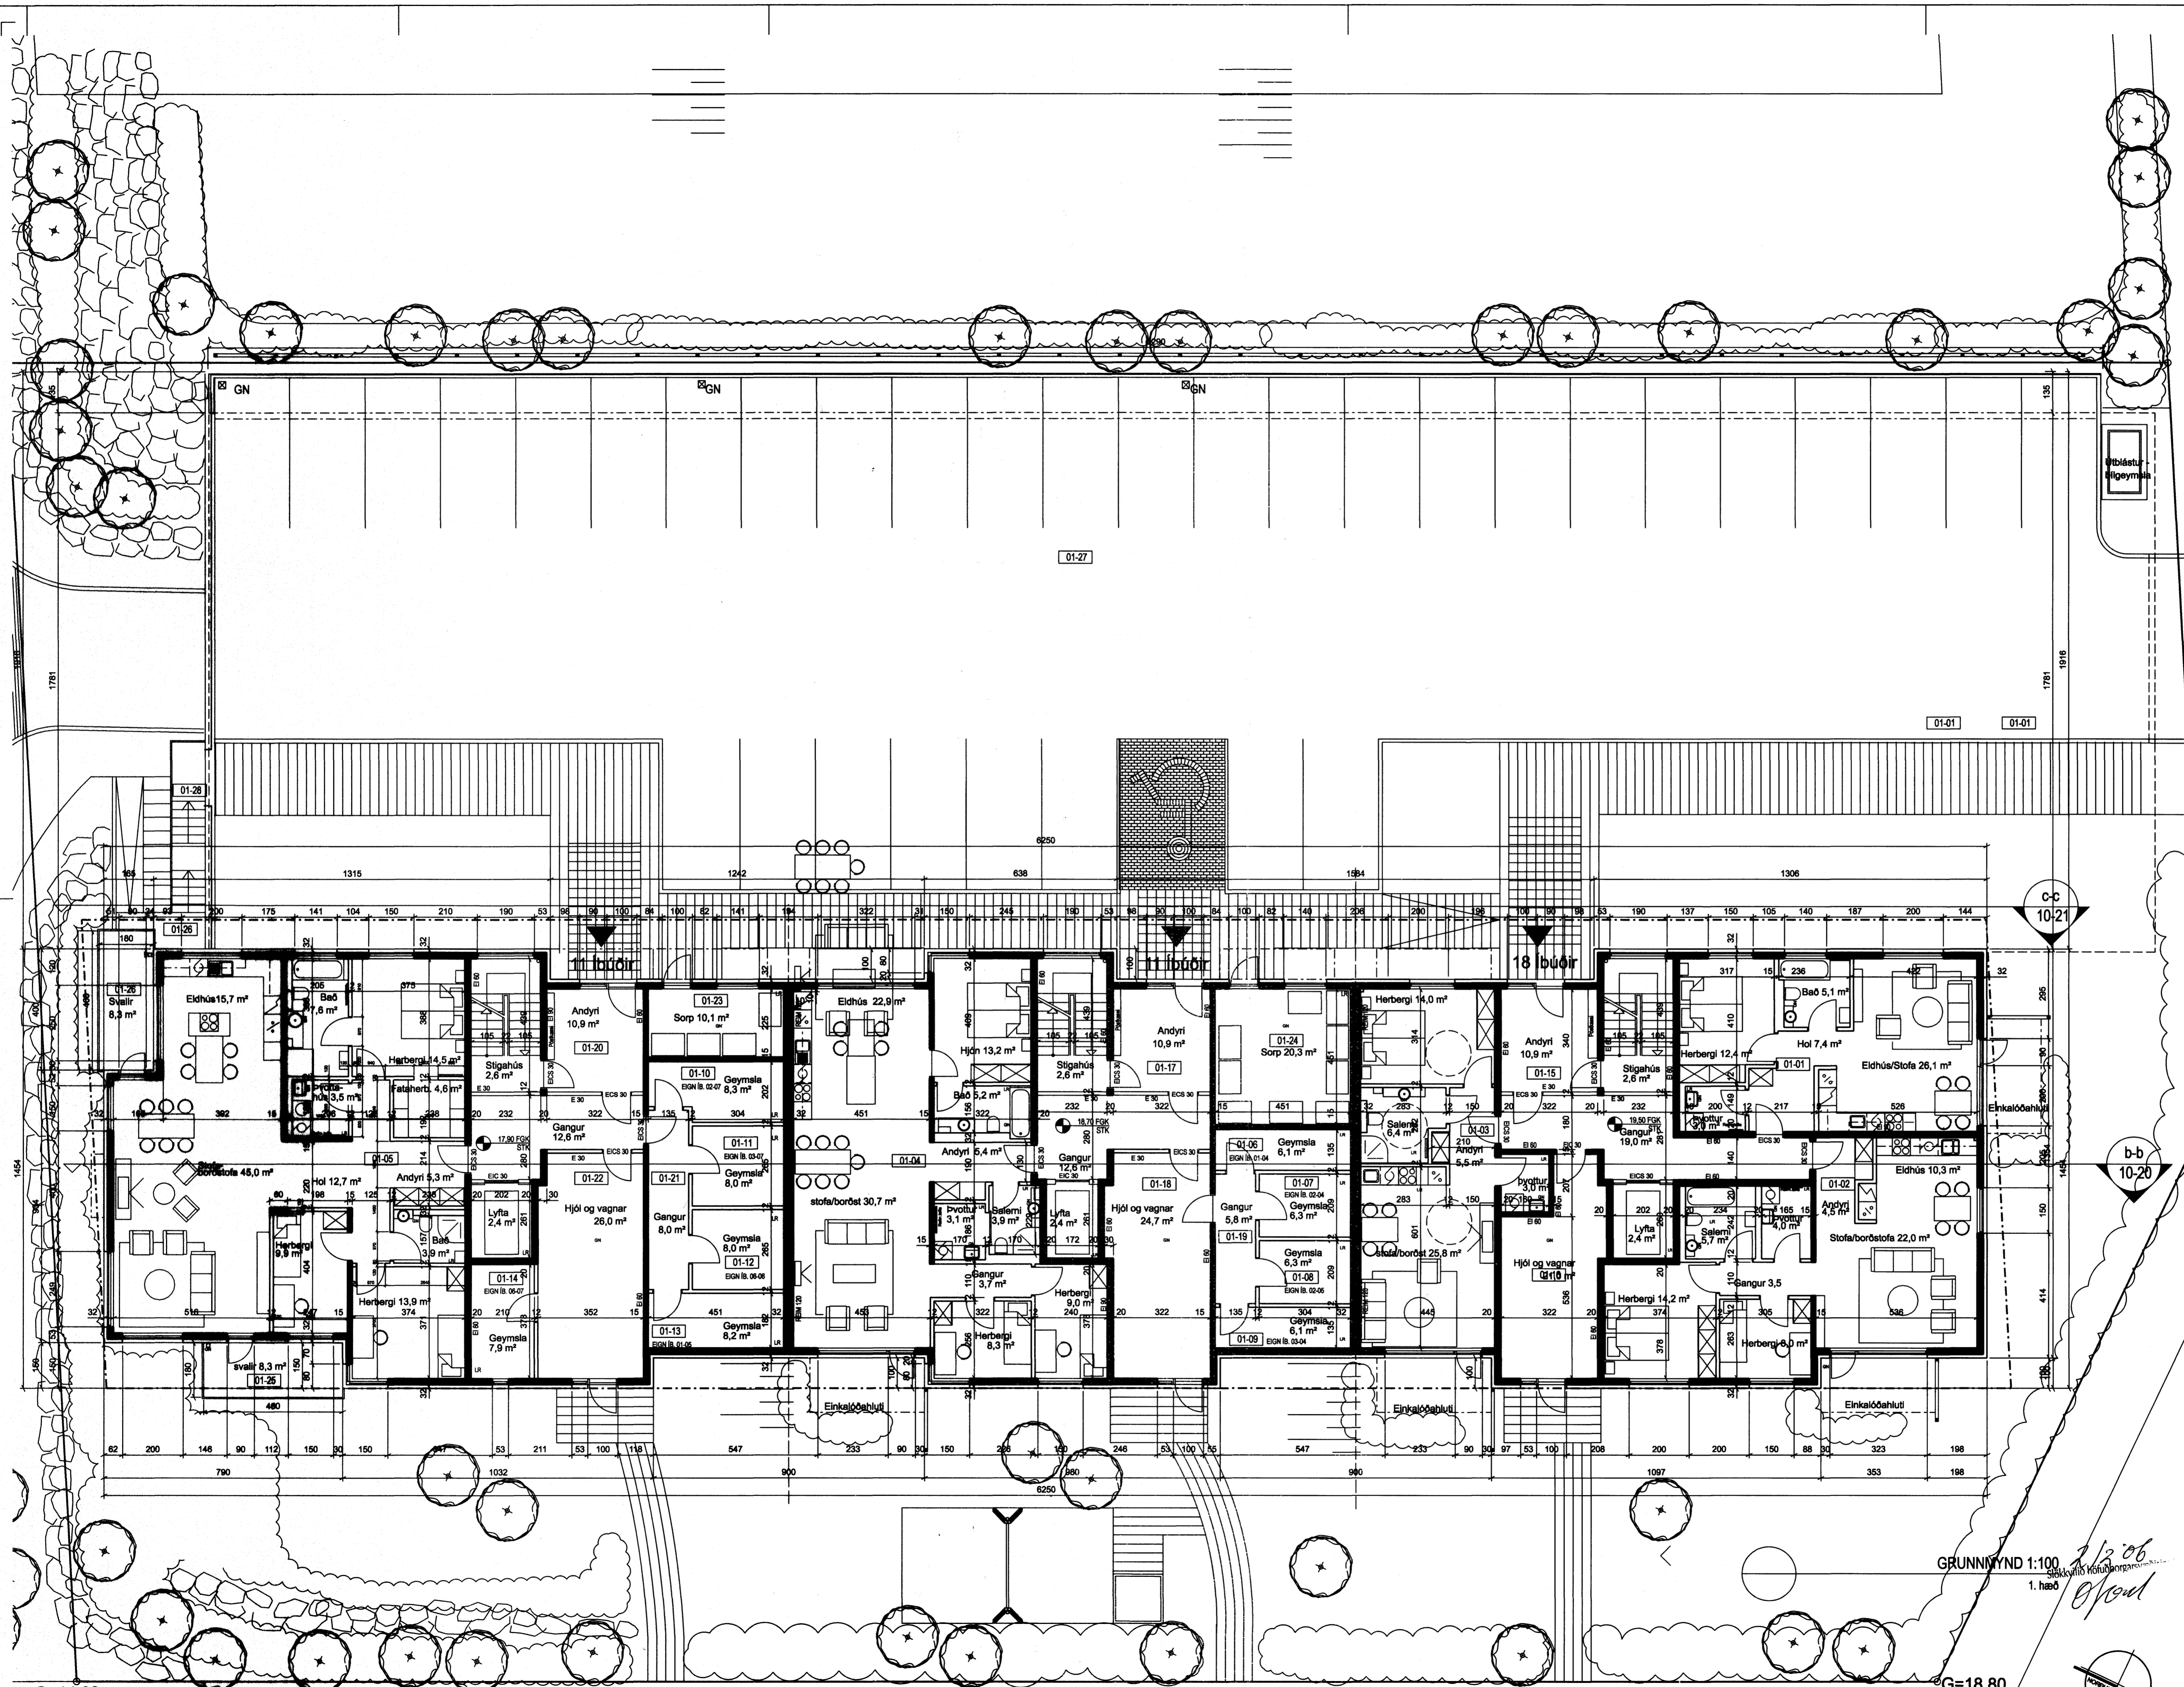

G=14,80  
leiðrétt og endurskoðuð hæð

GRUNNMYND 1:100  
1. hæð

2/2 06  
E. Þorvaldsson

ASK Arkitektar  
Geirgötu 9  
101 Reykjavík  
Sími 515 0300  
Fax 515 0319  
www.ask.is

ASK  
ARKITEKTAR

ASKun skaltíðnúmer:  
223 2232

SKIPALÓN 22-26  
ADALTEKNING

VERÐI  
HÍTTI TEIÐINGAR

Grunnmynd 1. hæð

0457 10-03 3 af 11

MÖV 1 A1  
1:100  
TEIÐINGAR  
DAGUR  
01.02.2006  
OTGAPA