


GRUNNMYND KJALLRA

BREYTINGAR

nr.	daga	lýsing
A.	25.04.05	Brunnastúkur milli atfganga og geymslurjma. Reykvesing úr kjallara. Neyðarútgangur frá bilageymslu.
B.	12.04.06	Neyðarútgangur frá bilageymslu, einni geymslu bætt við og nr. breytt.
C.	02.06.06	Rýmismúmer í kjallara færð til samræmis við skráningstoflu.

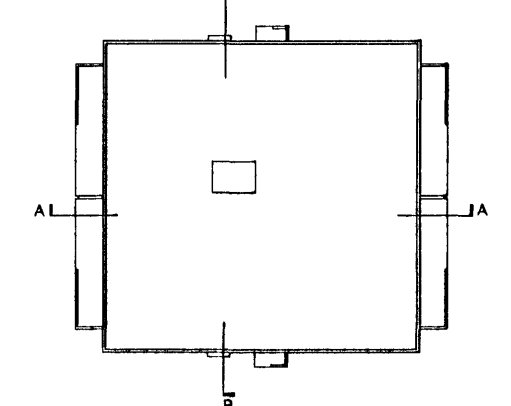

BERJAVELLIR 1 HAFNARFIRÐI

ADALUPPDRAËTTUR	VERK:
	O4-020
	KVAÐI: 1:100
	DAGSI: 08.04.05
	TEIKN: ÓSIQ

GRUNNMYND
KJALLARA OG BILAGEYMSLU

TEIKN NR.:	108
------------	-----