




suður útlit

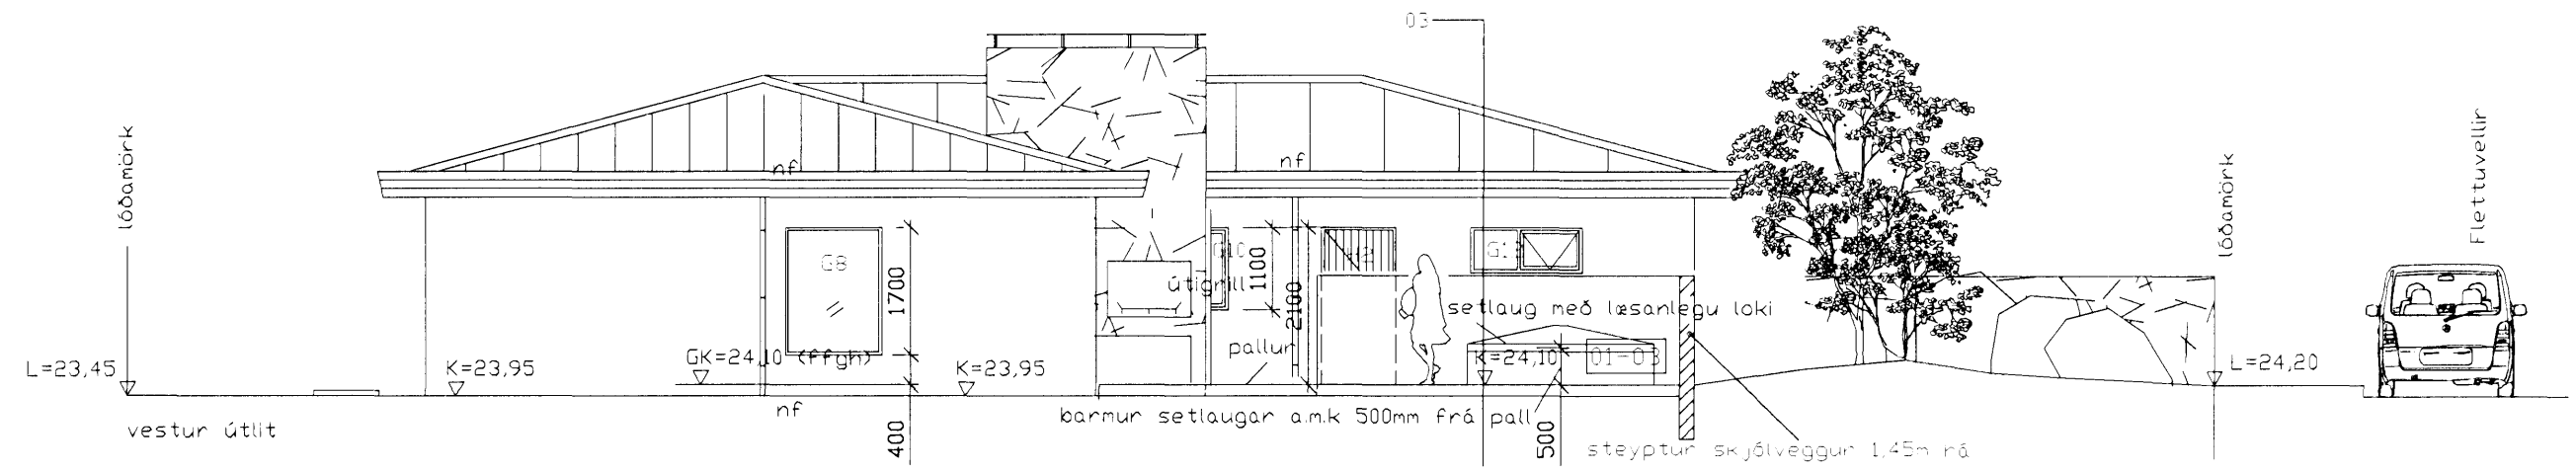

vestur útlit

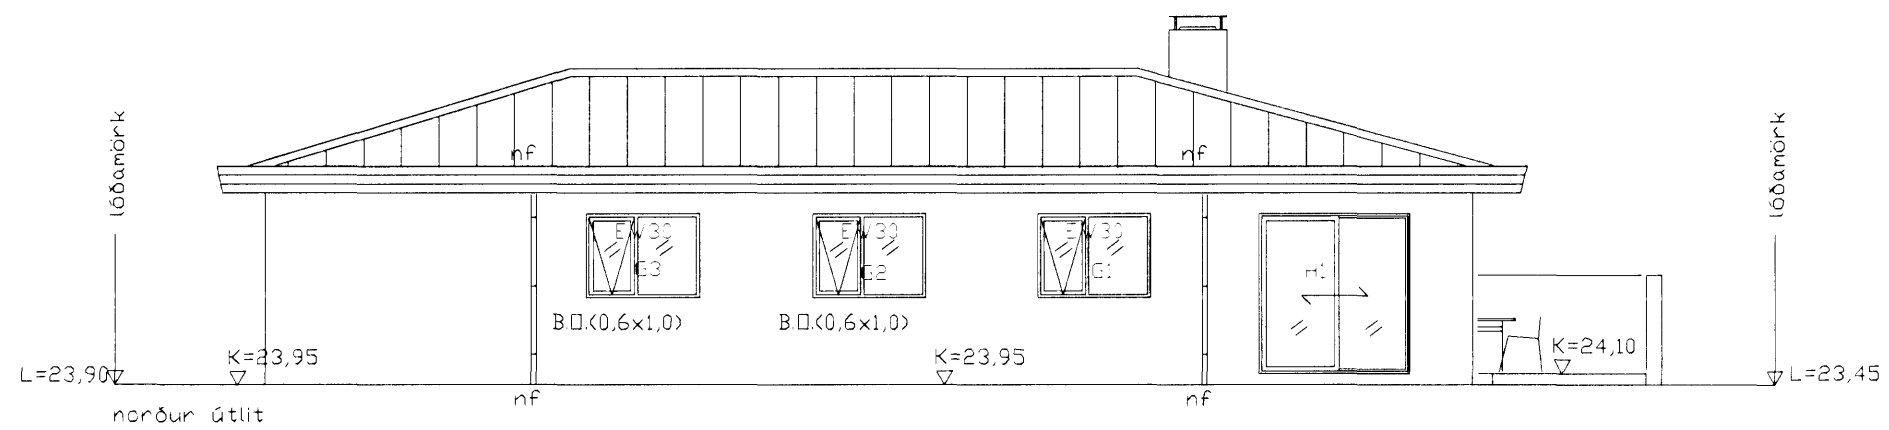

norður útlit

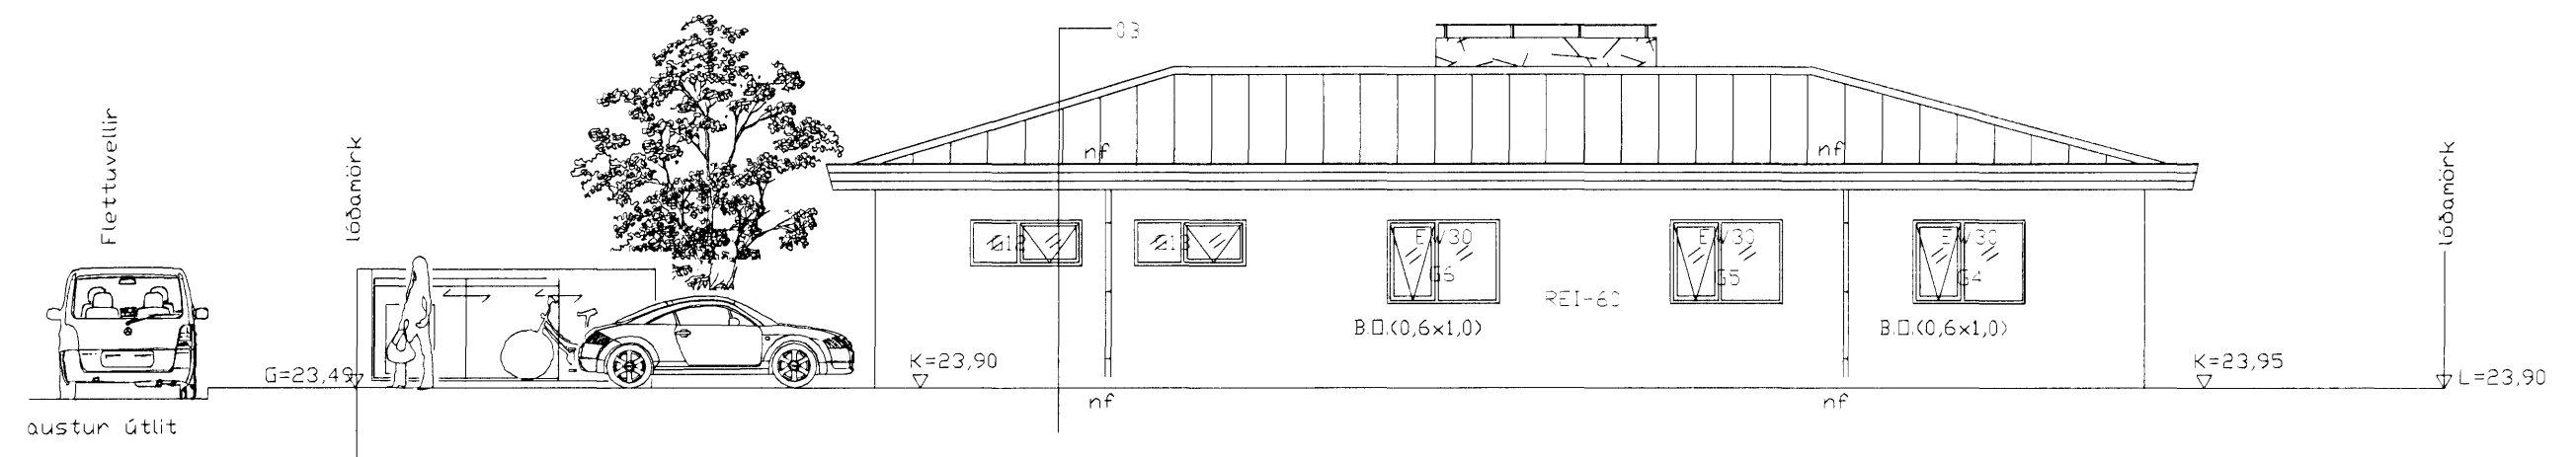

austur útlit

BREYTINGAR:

A. Dags.08.11.2005
Staðsetning og stærð glugga og gönguhurð bílskúrs breytt.
Staðsetning þakniðurfalla breytt

B. Dags.20.02.2006
Bílskúr-hæðakota hækkuð 100mm
GK=23,95 breytt í GK=24,05
Öll mál inn og úti óbreytt.
FMR skráning óbreytt.
Afstöðumynd óbreytt.
Byggingarlýsing óbreytt.

C.Dags.08.03.2006
Staðsetning eldtrausts veggjar milli bílskúrs og íbuðar breytt.
Enginn önnur breyting.
Meðfylgjandi umsokn er ný skráningartafla FMR.

D. Dags.08.06.2006
Frágangur á þakskeggi er breytt.
Enginn önnur breyting

○ ságeimur arkitektar hafnarfjörður

húsameistari:
Marteinn Húntingdon-Williams, RIBA; FAI
Brattholti 01-01 220 Hafnarfjörður
kt:130755-8019
gsm: 869 7354
©ságeimur arkitektar 2005

**Fléttuvellir 38
Hafnarfjörður**

Einbýlishús fyrir Sædis Hlökkversdóttir og Eggert Karvelsson

ADALTEIKNINGAR

Dags. 08.03.2006
Verknr. 152.0
Teiknnr. 01-03/C
Efni. útlit norður, austur, suður -og vestur
Mkv. 1:100