


FLÉTTUVELLIR

GRUNNMYND 1:100

Samþykkt þann
28 JUN 2006
 Byggingafulltrúinn í Hafnarfirði
 F.h. Jón Sigurðsson

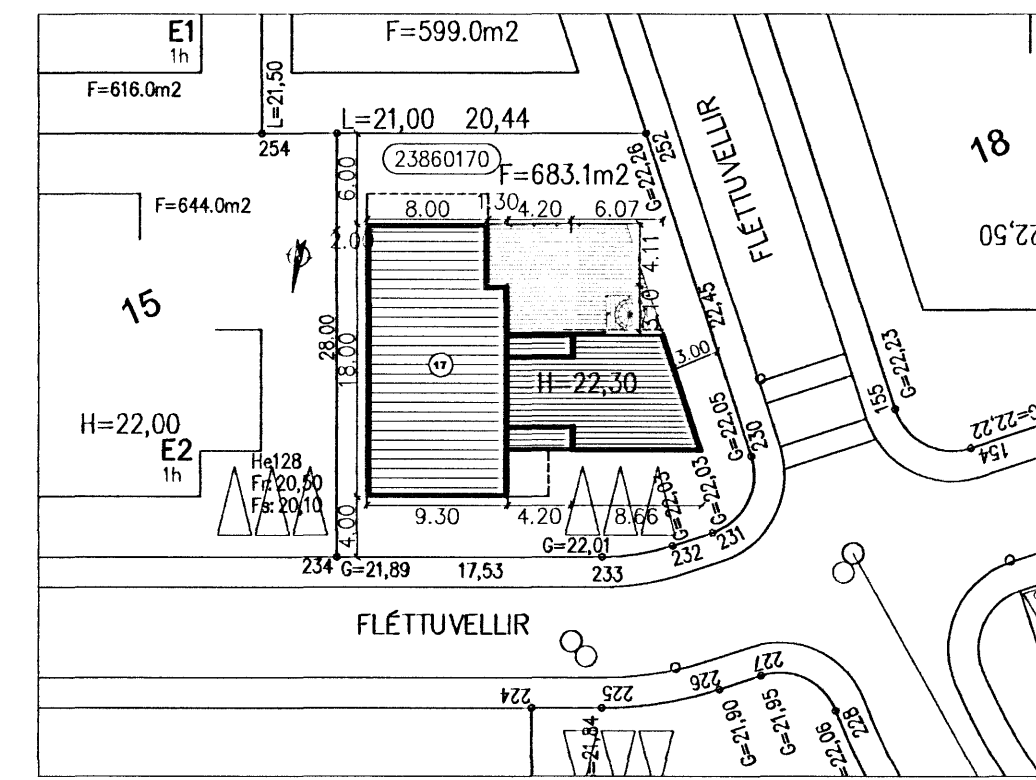

AFSTÖÐUMYND 1:500

Dags.	Breytingar	Nr.	Nafn
15.10.2005	Cert er ræð fyrir arinn 1 stofu.	1.	FÓ
15.10.2005	Gluggi(600X2200) & suðurhlíð fer út. Gluggi(750X1900) kemur í staðinn & austurhlíð	2.	FÓ

Teiknistofan TDK
 Aðalhönnuður:
 Friðrik Friðriksson arkitekt Fa., Kt: 211256-4519
 Langholtiðveg 111, 104 Reykjavík

Netfang: ffork@islandia.is
 Sími: 551 10 60
 Fax: 551 10 66

L.H. Jónsson

meter Verkfræðistofa ehf
 Síðumúli 1
 108 Reykjavík

Sími: 5678922
 Gsm: 8940059
 meter@meter.is
 www.meter.is

FLÉTTUVELLIR 17, 221 HAFNARFJÖRÐUR				
GRUNNMYND OG AFSTÖÐUMYND				
TÖLVUSKRÁ	HANNAÐ	TEIKNAD	YFIRFARID	ÓTGÁFA
180-221-FLÉTTUVELLIR 17	FO	FO	FO	01
SAMÞYKKT	TEIKNING NR.	MKV.	BLAD NR.	
Friðrik Friðriksson 2112564519	180-A1	1:100/1:500	A-01	
Friðrik Ólafsson 2303592459	DAGS.	VERK NR.		
	26.07.2005	180		