


Byggingarfulltrúi
samþykkir erindið.
22 MARS 2006

Byggingarfulltrúi / Hafnarfjörður
P.H. Kristinn Ragnarsson

ASKILID,
SJA BOKUN

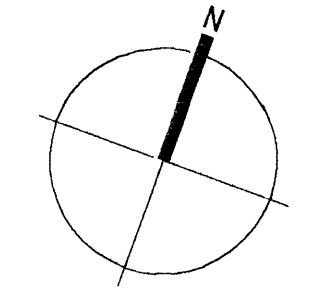

- TAKN**
- GN = Gólfurfall
 - DN = Þakurfall
 - LR = Loftrásing
 - VLR = Vekur loftrásing
 - PK = Þökassur
 - NL = Neyðarís
 - BO = Þögnunarp
 - R = Reykjavagn
 - HSL = Handskóttakki
 - ÚT = Merkur útgangur
 - iso = Feltstigi við þögnunarp
 - Brú = Brúslanga
 - Stig = Stigstæði
 - Intak = Inntak
 - Brústak = Brústak fyrir fastala
 - E60 = Veggr og hæðarál
 - E90 =
 - A-E160 =
 - A-E1120 =
 - RE160 =
 - RE1120 =
 - A-REIM120 =
 - E-CS30 = Hurð
 - EI-CS30 =
 - EI-CS60 =
 - E30 = Gluggur

BREYTING

Breyting	Dagsetning	Talnað	Yfirfarir
1	06.03.06	YAI	YAI



7/3.06
Stökkvillir/teikningarvæðing
Ólafur

KRark Kristinn Ragnarsson arkitekt ehf.
Suðurlandsbrú 4a-3 hæð 108 Reykjavík Ísland
S. 584 2255 Fax 544 4225
Kt. 581298 3688 www.krark.is krark@krark.is

Verkefni: **Rauðhella 5**
Staður: **Hafnarfjörður**
Verkhúdi: **Grunnmynd 1.hæð**

Verknúmer: 05071AI Verkefnastjórn: KR
Hönnun: KR Teiknað: YAI
Yfirfarir: KR Samþykkt: Kristinn Ragnarsson
Mælikvarði: 1:100 Dagsetning: 14.02.2006
Skrá: 05071AI-A101.dwg Blað: A101

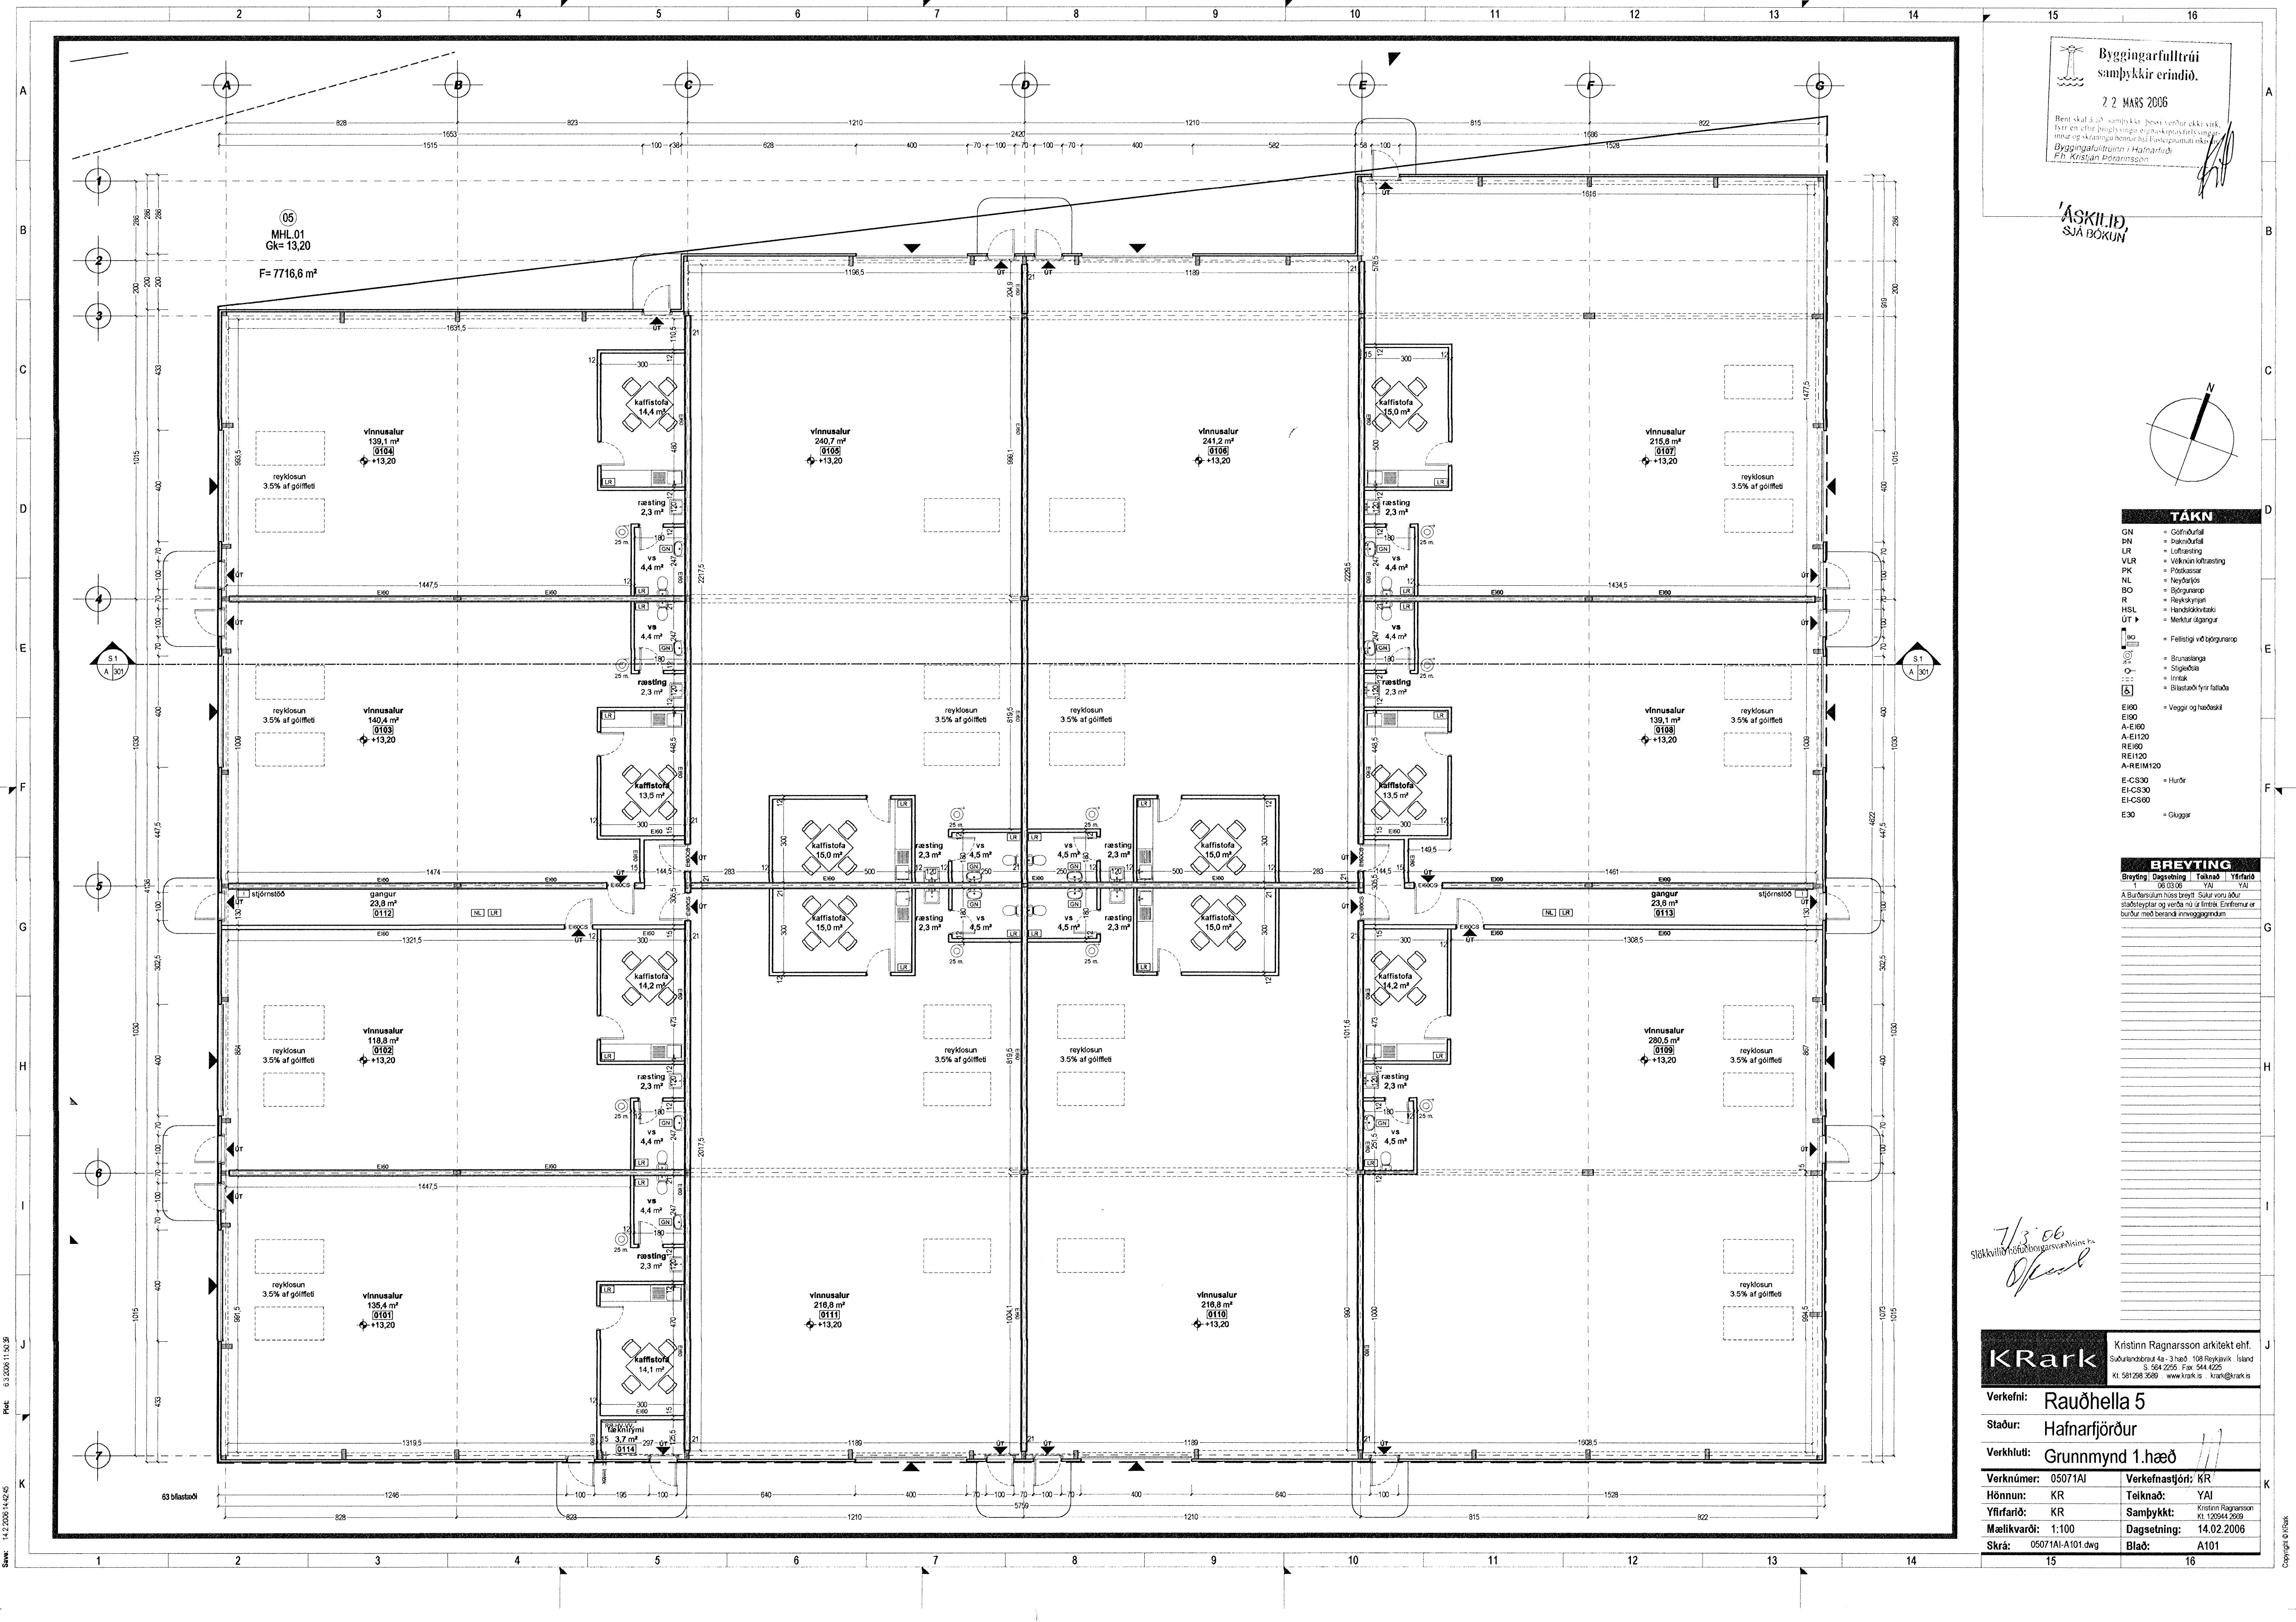

Pec. 14.2.2006 14:26:39

Copyright © KRark