



Samþykkt þann
 14.07.06
 27. MAY 2006
 Byggingaáskilfrúinn í Hafnarfirði
 F.h. Jón Sigurðsson

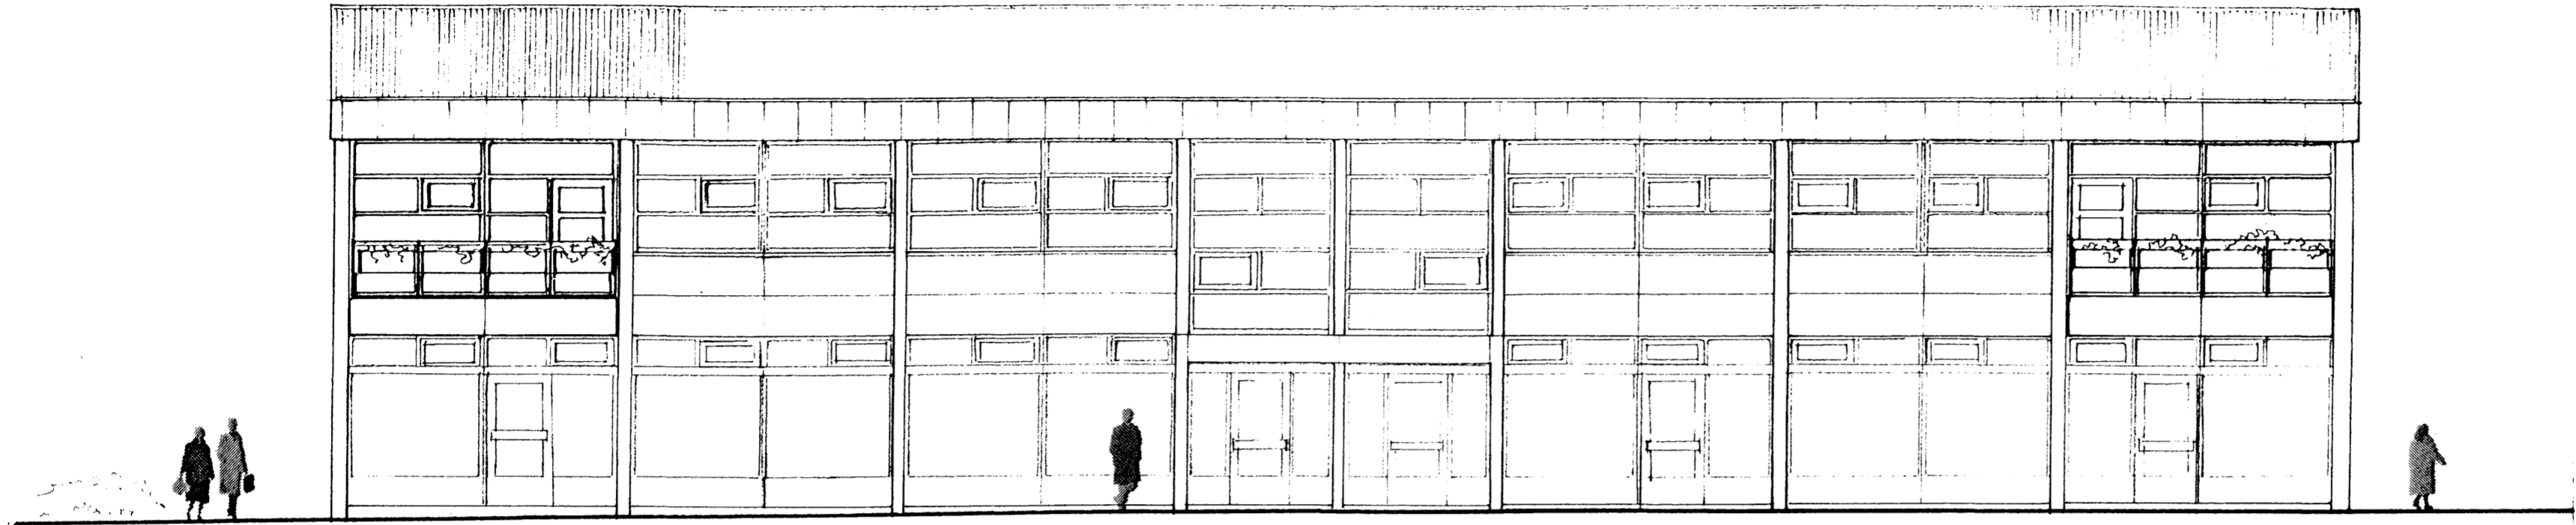

SUÐURHLIÐ
 M 1:100

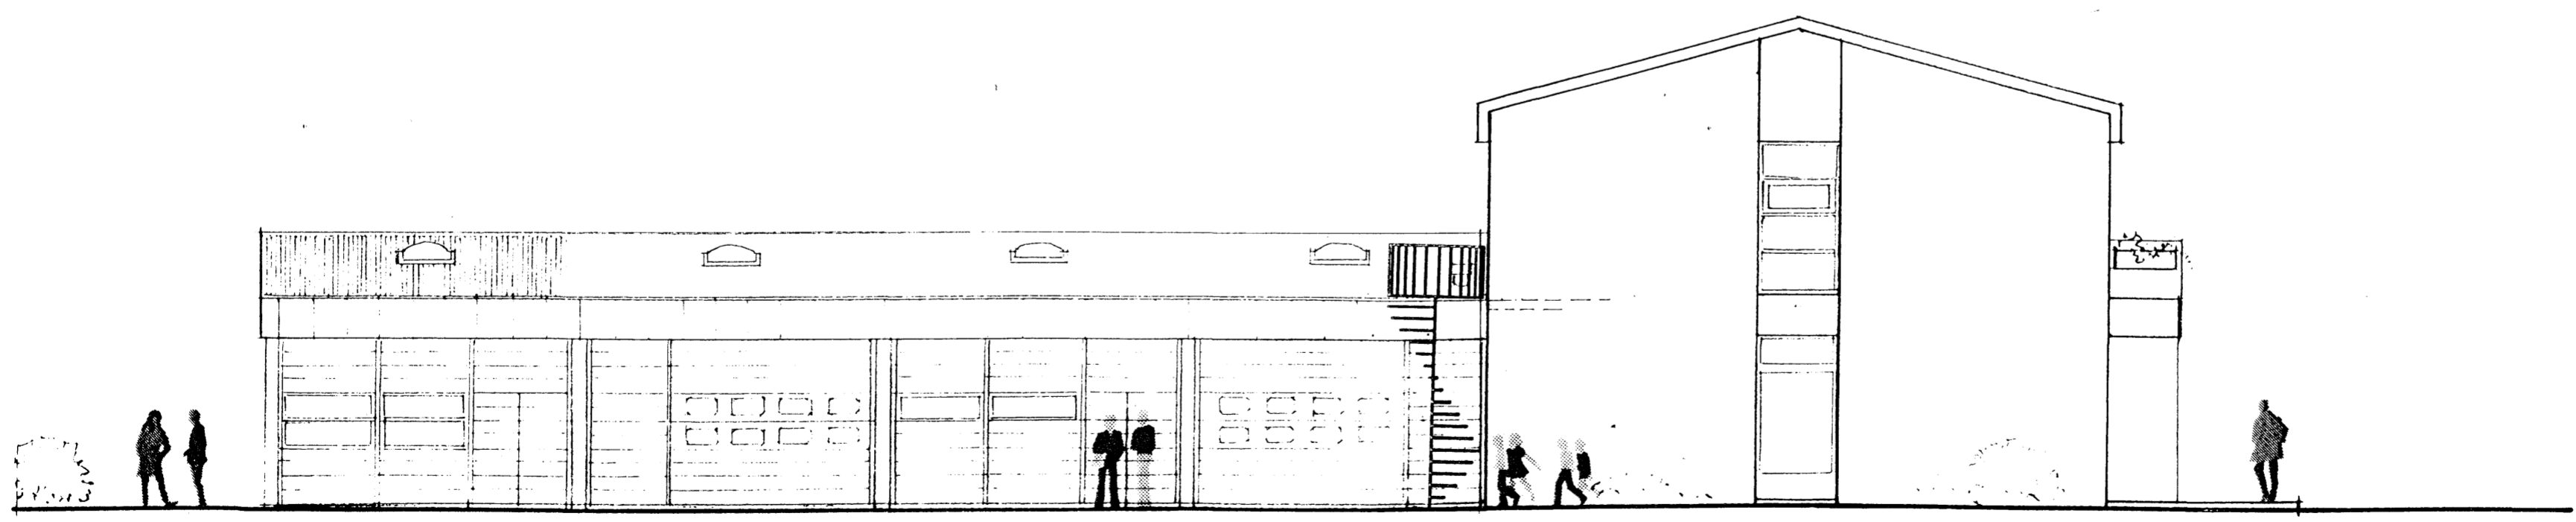



VESTURHLIÐ
 M 1:100

08.06.06
 Stökkvilið bófu borgarsvæðisins bs.

Upprunateikning gerð í jan. 1988
 af Guðm. Kr. Kristinssyni ark. FAÍ,
 og Ferdinand Alfresóssyni ark. FAÍ.

Reyndarteikning vegna skráningar-
 töflu.
 Sótt er um leyfi fyrir hringstiga frá
 samkomussal þrasta á annari hæð
 flóttaleið.

jún 2006

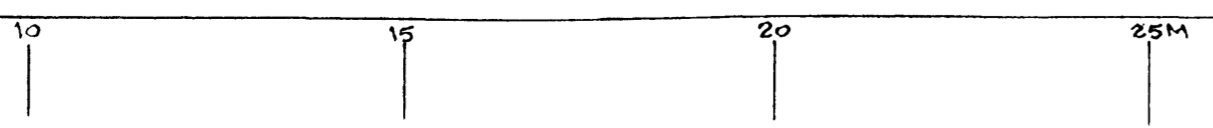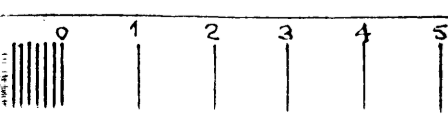

M 1:100

FLATAHRAUN 21 OG 23, 2. ÁFANGI
 ÚTLIT M 1:100

Svanlaugur Sveinsson, Breiðvang 59, Hafnarfirði, s. 5554032

Svanlaugur Sveinsson