



Samþykkt þann  
 14.07.06  
~~24 MAY 2006~~ 8. s.  
 Byggingaálittrúnn í Hafnarfirði  
 F.h. Jón Sigurðsson

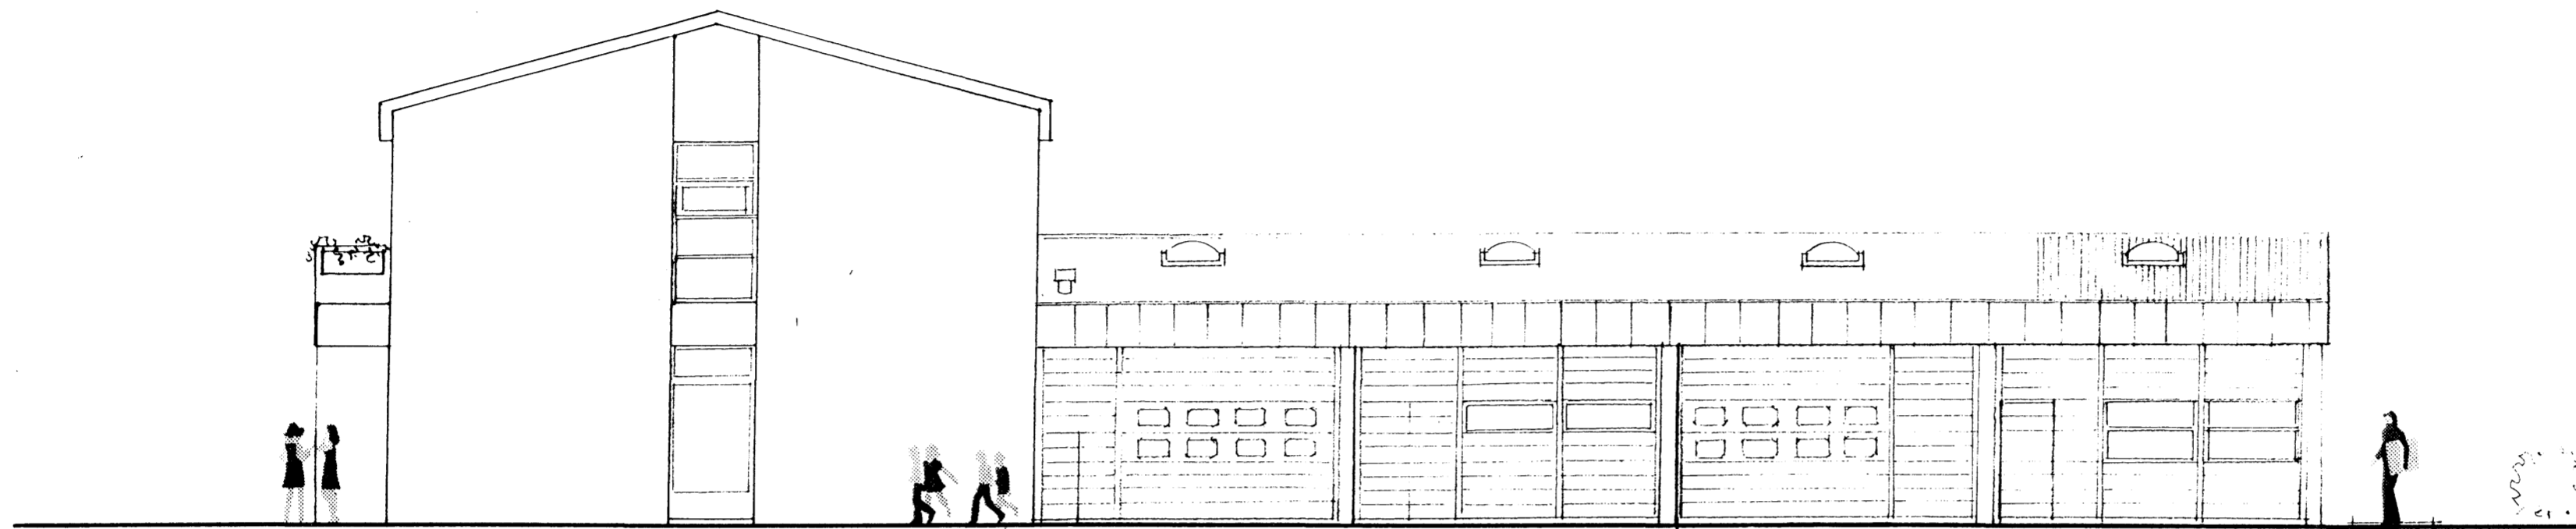

AUSTURHLIÐ  
 M 1:100

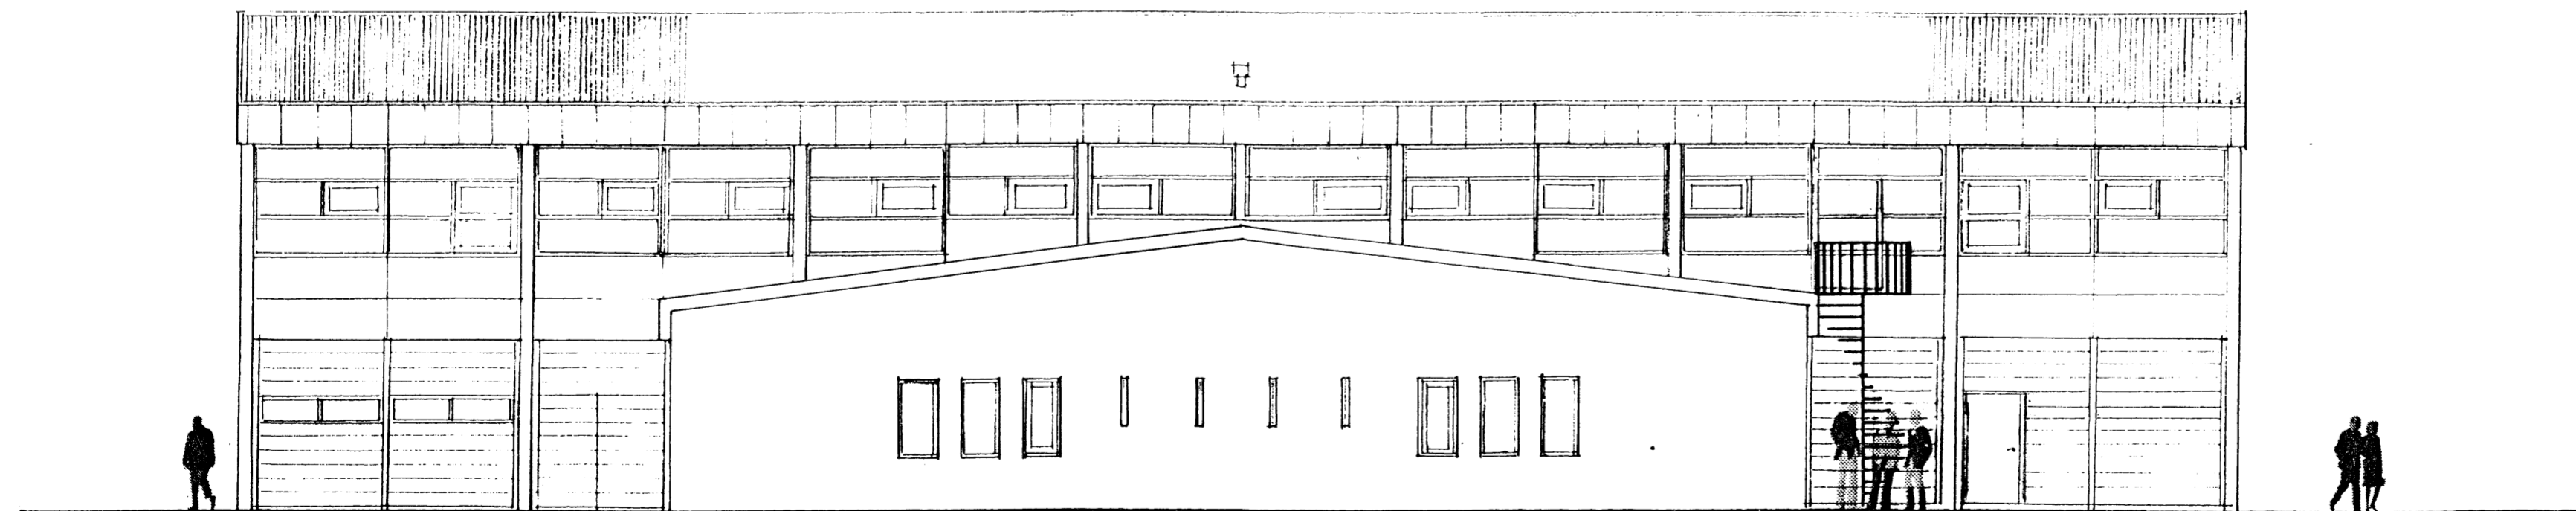


NORÐURHLIÐ  
 M 1:100

08.06.06  
 Stökkvilið höfuðborgarsvæðisins bs.

Upprunateikning gerð í jan. 1988  
 af Guðm. Kr. Kristinssyni ark. FAÍ.,  
 og Ferdinand Alfresóssyni ark. FAÍ.

Reyndarteikning vegna skráningar-  
 töflu.  
 Sótt er um leyfi fyrir hringstiga frá  
 samkomussal þrasta á annari hæð  
 flóttaleið.

jún 2008

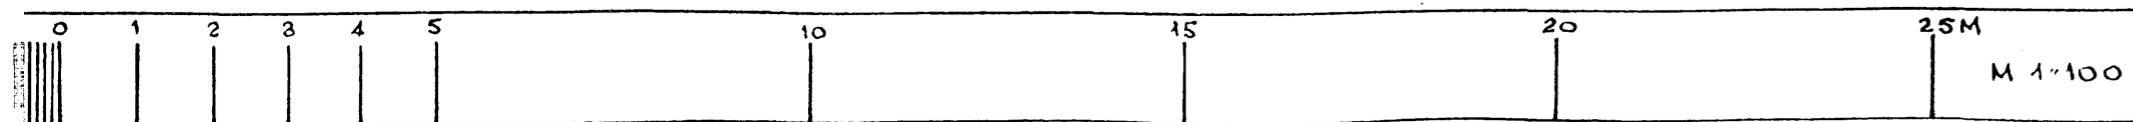

FLATAHRAUN 21 OG 23, 2. ÁFANGI  
 ÚTLIT M 1:100

Svanlaugur Sveinsson, Breiðvang 59, Hafnarfirði, s. 5554032

Bjarni Sveinsson