


Samþykkt þann  
 14.07.06  
 24 MAY 2006  
 Byggingafrúnni í Hafnarfirði  
 F.h. Jón Sigurðsson

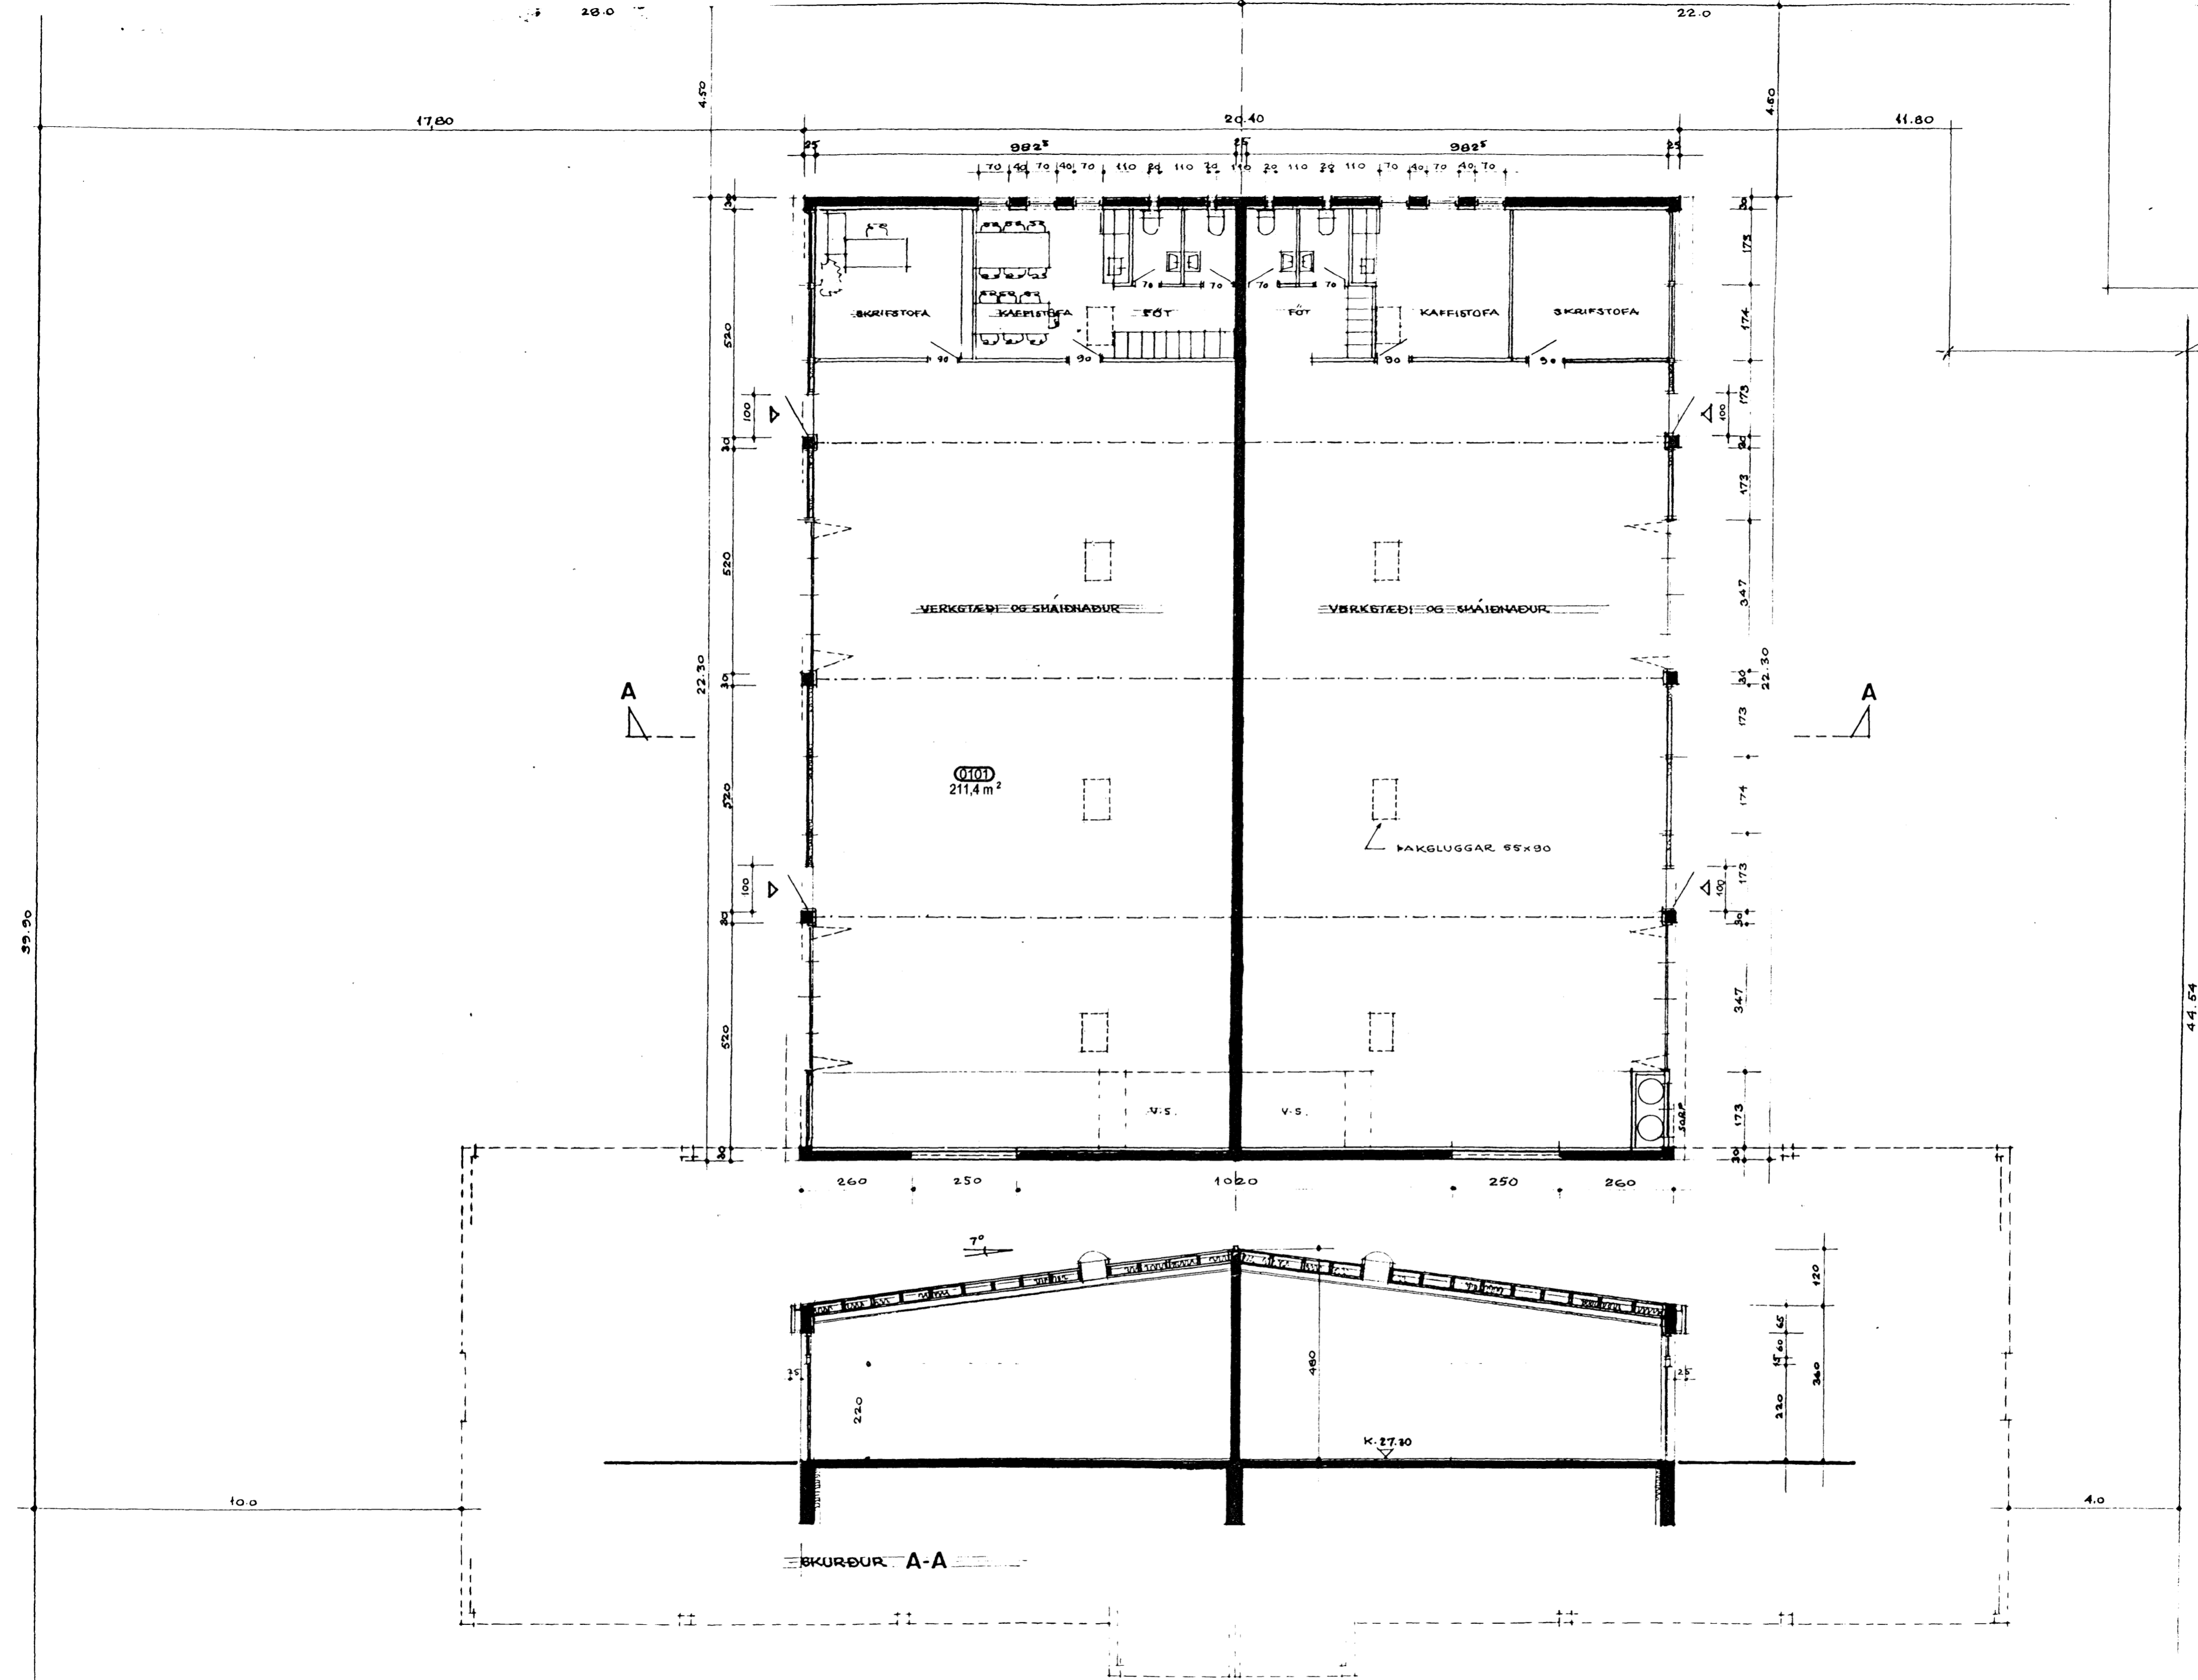

0101  
 211,4 m<sup>2</sup>

ÞAKGLUGGAR 65x90


SKURÐUR A-A

08.06.06  
 Slökkvilið höfuðborgarsvæðisins bs.

Upprunateikning gerð í jan. 1988  
 af Guðm. Kr. Kristinssyni ark. FAÍ,  
 og Ferdinand Alfresdóssyni ark. FAÍ.

Reyndarteikning vegna skráningar-  
 töflu.  
 Sótt er um leyfi fyrir hringstiga frá  
 samkomussal þrasta á annari hæð  
 flóttateið.

14.07.06

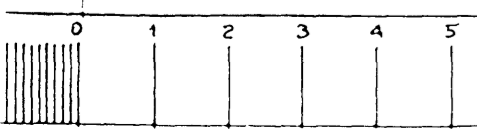

M 1:100

FLATAHRAUN 21 OG 23, 1. ÁFANGI  
 GRUNNMYND OG SKURÐUR M 1:100

Svanlaugur Sveinsson, Breiðvang 59, Hafnarfirði, s. 5554032

Svanlaugur Sveinsson