

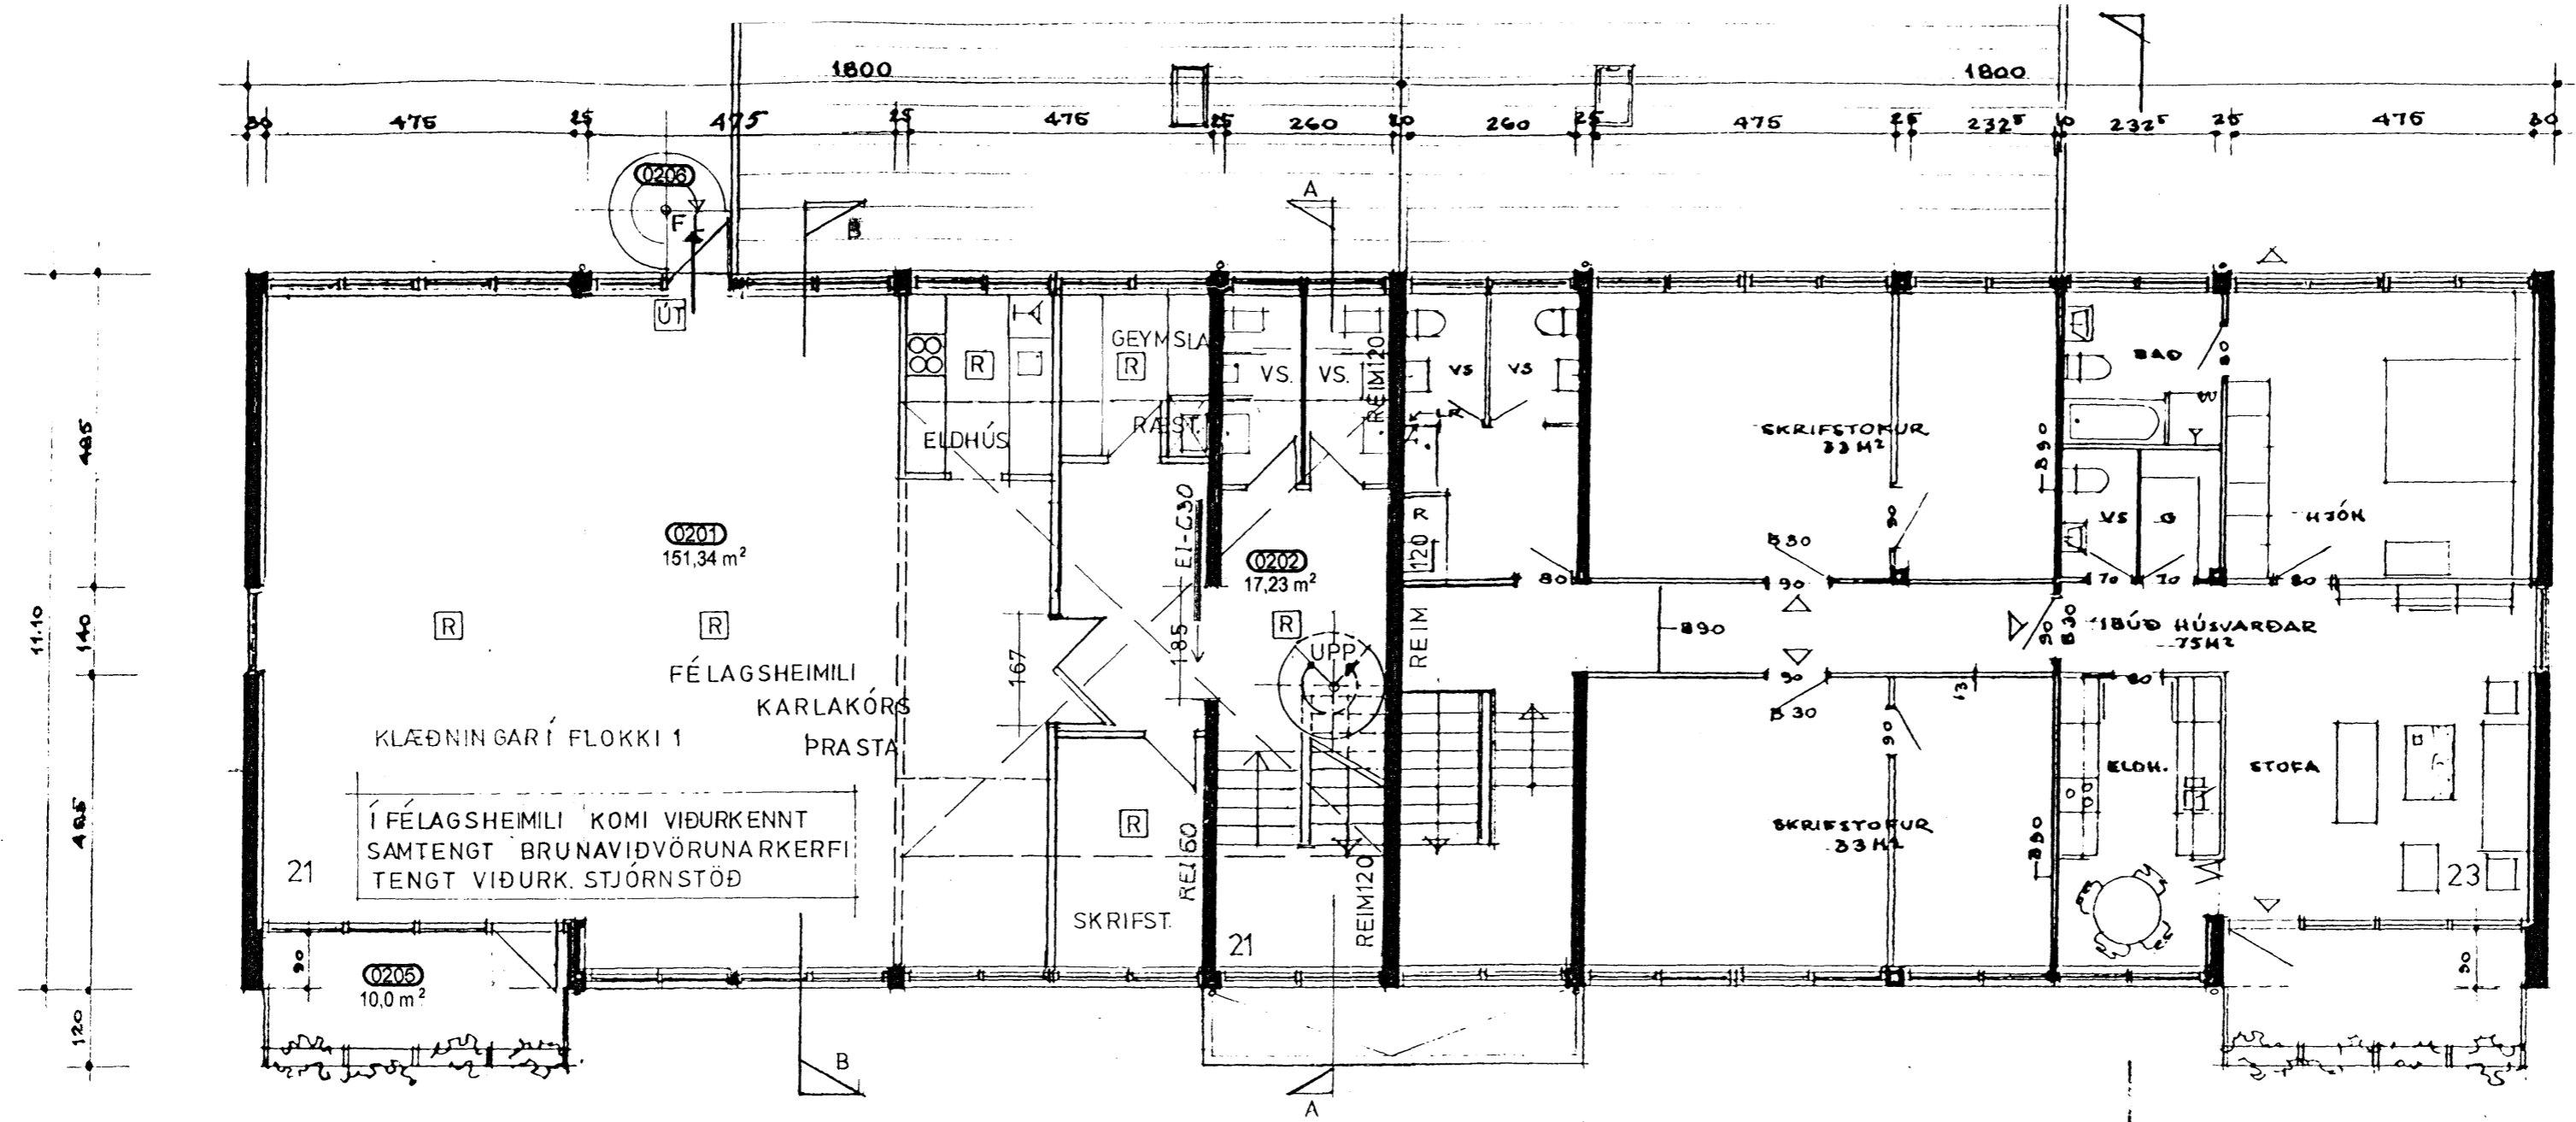
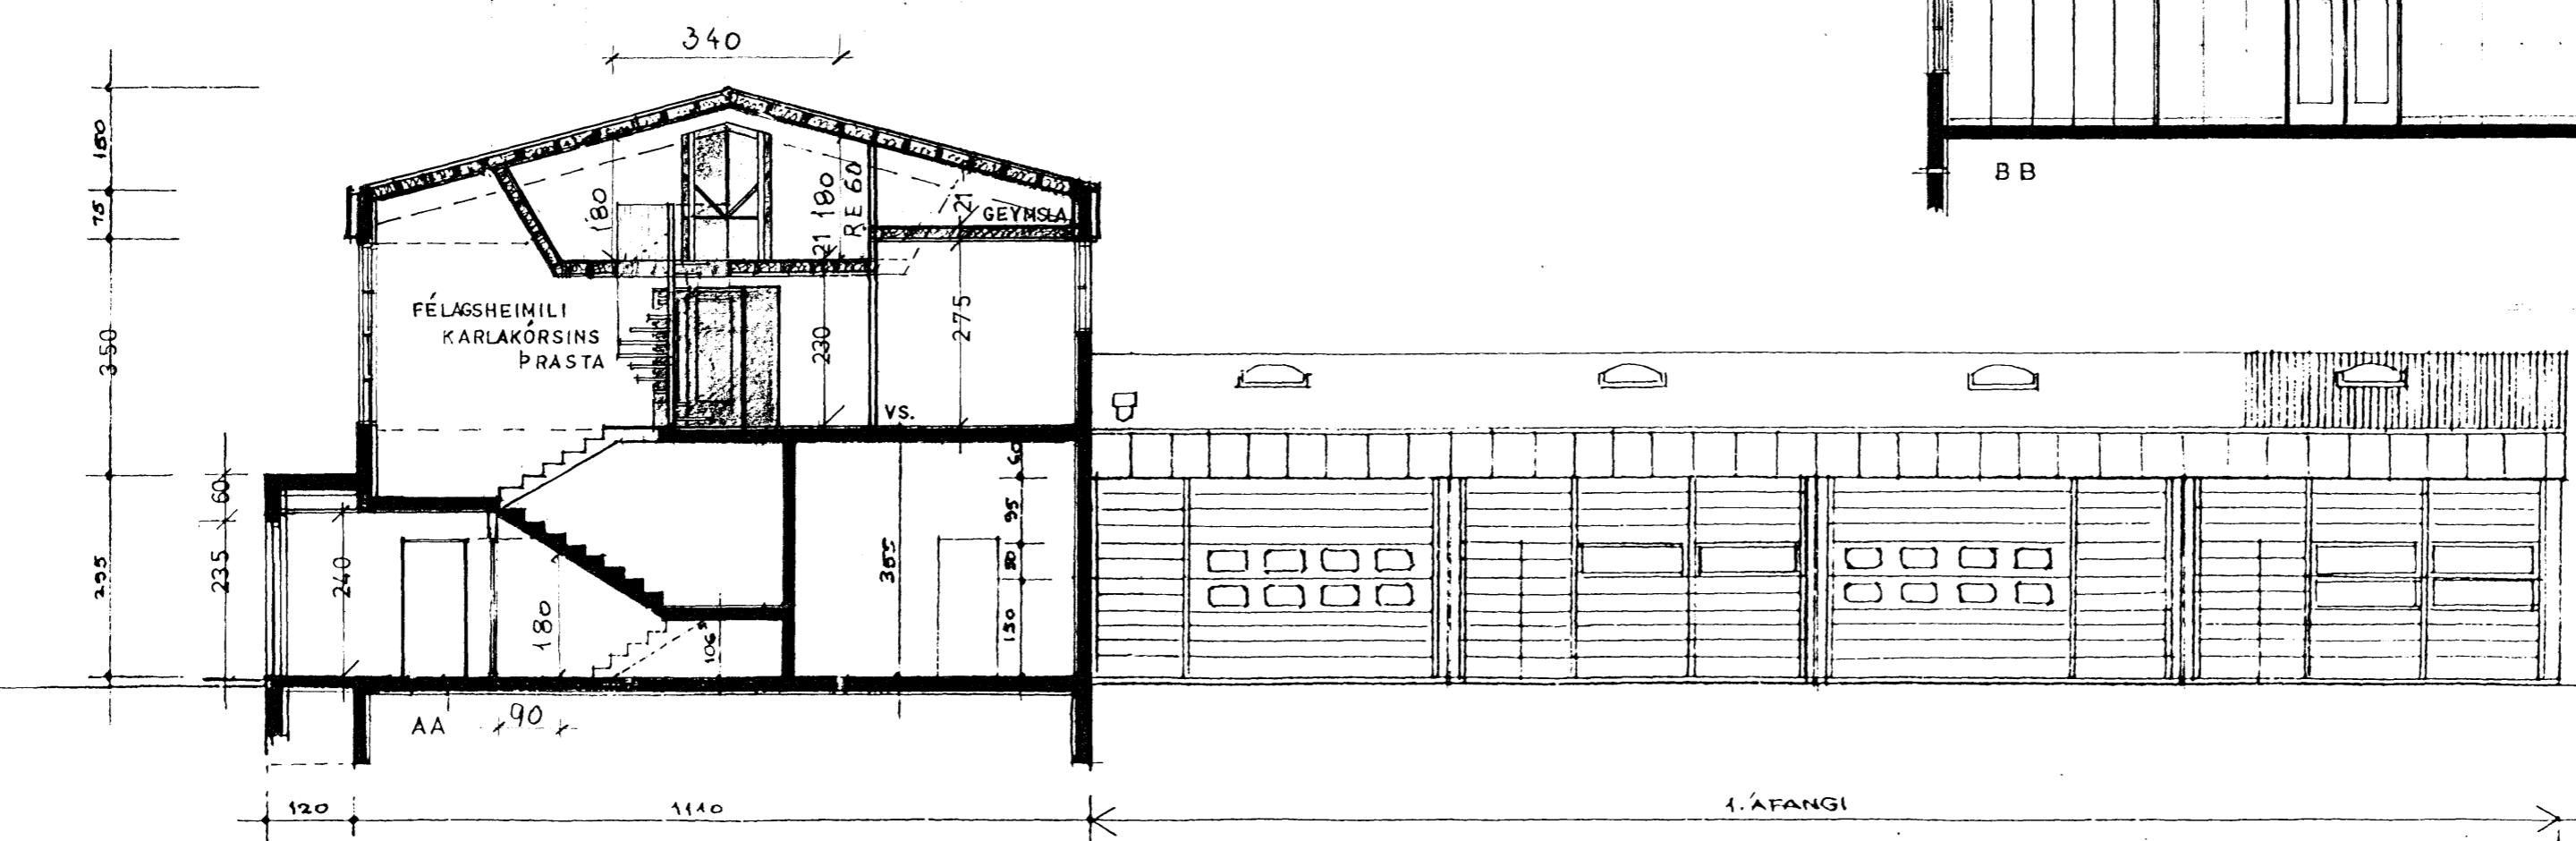


Samþykkt þann
 14.07.06
 24. MAY 2006 F.C.
 Byggingafráttirinn í Hafnarfirði
 Fh. Jón Sigurðsson

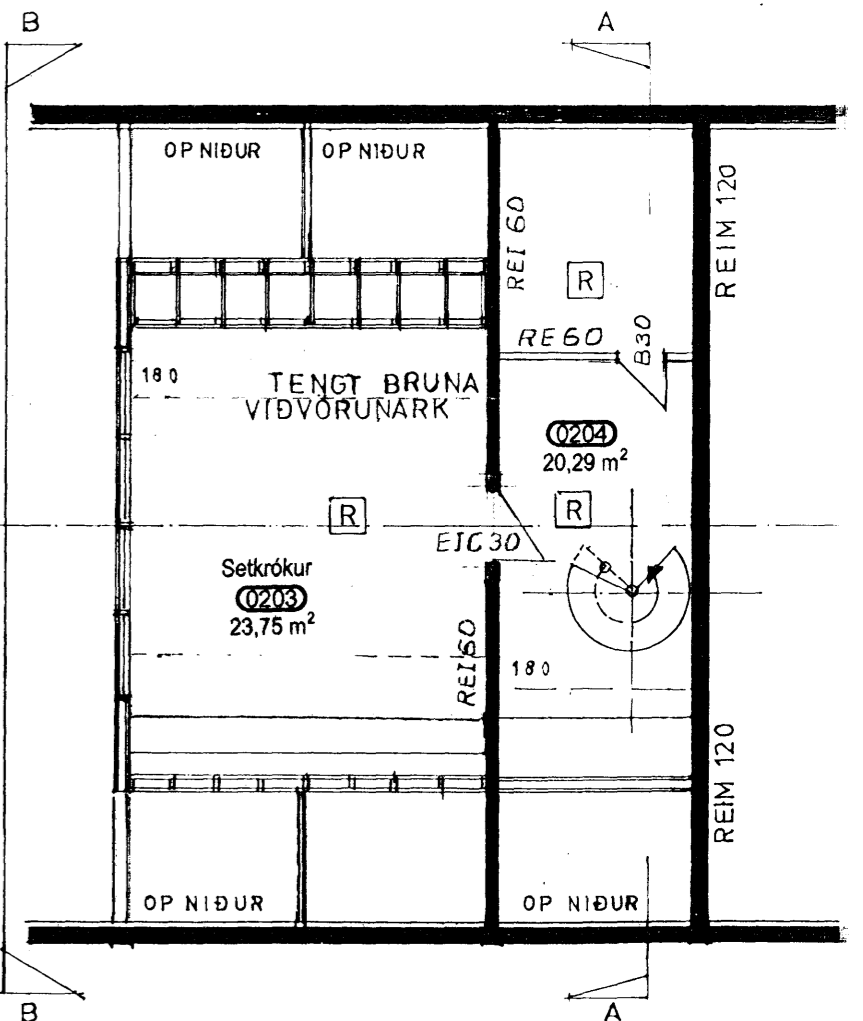

GRUNNMYND 2. HÆÐAR
 M 1:100

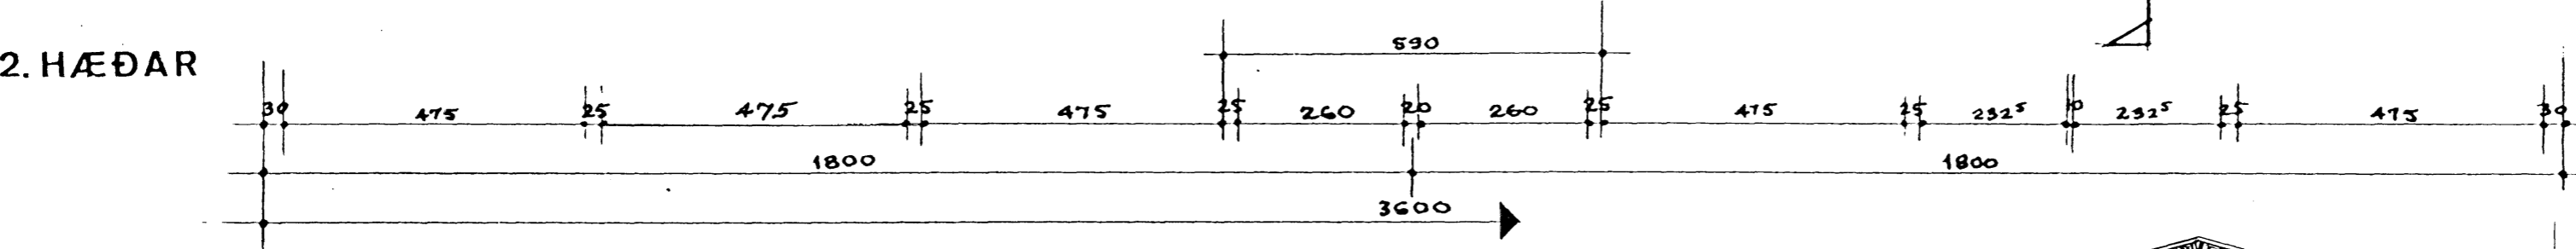

09.06.06
 Slökkvilið höfudborgarsvæðisins bs.

Upprunateikning gerð í jan. 1988 af Guðm. Kr. Kristinssyni ark. FAÍ. og Ferdinand Alfresdóssyni ark. FAÍ.

Reyndarteikning vegna skráningar-töflu.
 Sótt er um leyfi fyrir hringstiga frá samkomussal þrasta á annari hæð-flóttaleið.
 Jún 2006