


Samþykkt þann
 14.07.06 2 f.s.
 24 MAY 2006
 Byggingafróðleikni
 E. Þ. Jón Sigurðsson

*my teikning samþ
 of personi kael*

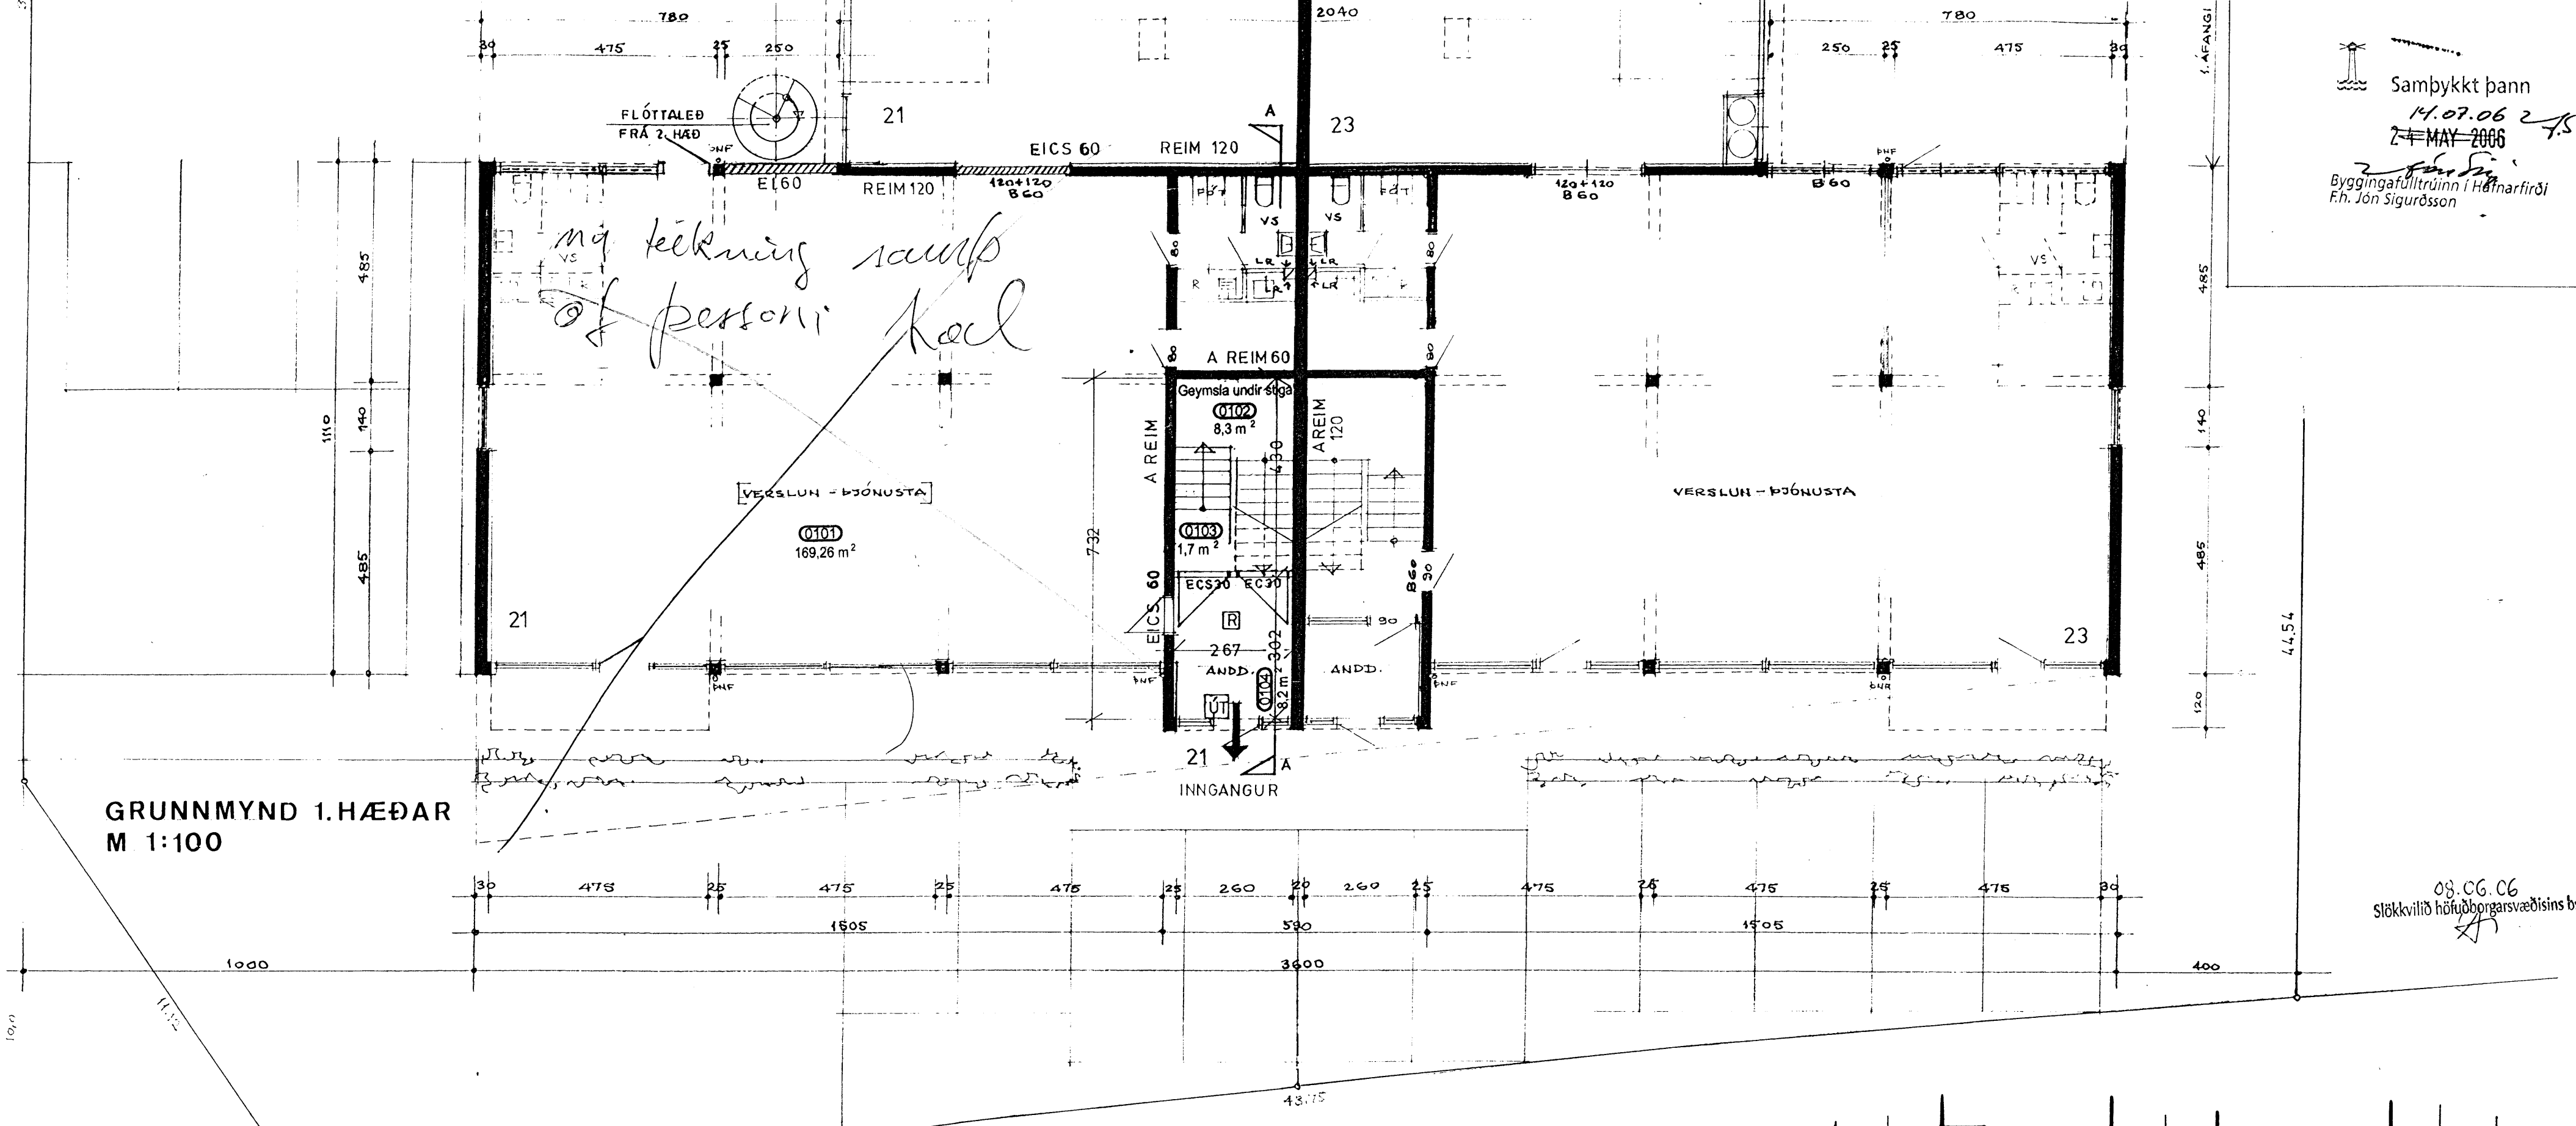

GRUNNMYND 1. HÆÐAR
 M 1:100


08.06.06
 Stökkvilið höfuðborgarsvæðisins bs.

*Samþykkt útgáfa 207-4784
 1/10.06.06
 1/Flötta, keldur á 2. hæð.
 Önnur Örnudóttir
 Fk. ÞSB. f.s. ÞB ÞB*


AFSTÖÐUMYND M 1:500

STÆRÐIR:
 LÓÐ 2018,8 M²

FLATAHRAUN	21 OG 23	23
1. HÆÐ, 2. ÁFANGI	2033 M ²	2033 M ²
2. HÆÐ	199,7 M ²	195,5 M ²
RÚMMÁL	1592 M ³	1582 M ³

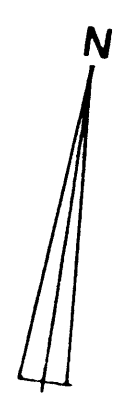

SKÚTAHRAUN

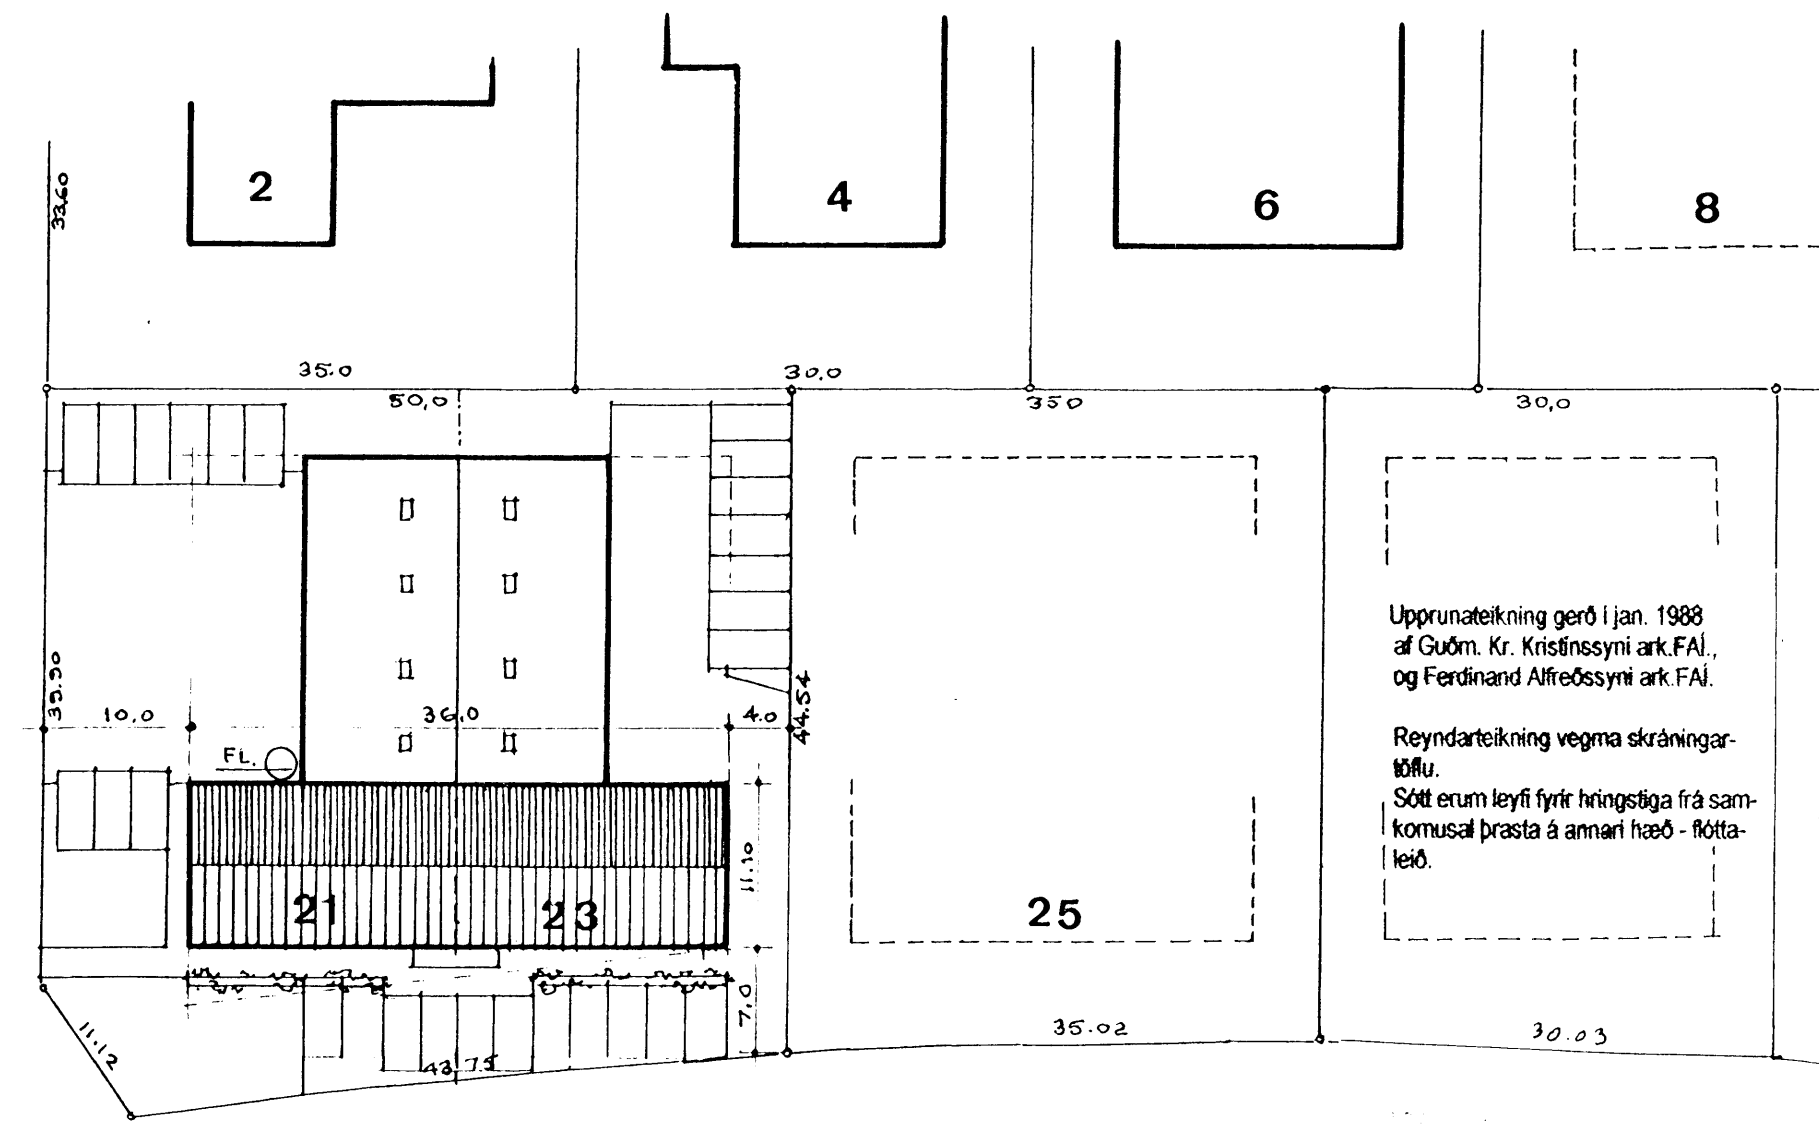

FLATAHRAUN

Upprunateikning gerð í jan. 1988 af Guðm. Kr. Kristinnssyni ark.FAÍ, og Ferdinand Alfreðssyni ark.FAÍ.
 Reyndarteikning vegna skráningar-töflu.
 Sótt erum leyfi fyrir hringstíga frá samkomusál þrasta á annari hæð - flötta-leið.

jún 2006

FLATAHRAUN 21 OG 23, 2. ÁFANGI
 GRUNNMYND 1. HÆÐAR M 1:100, AFSTÖÐUMYND M 1:500

Svanlaugur Sveinsson, Breiðvang 59, Hafnarfirði, s. 5554032

Önnur Örnudóttir

