


NORÐUR



VESTUR

Samþykkt þann  
 9. JUNÍ 2006  
 Byggingafulltrúi í Hafnarfirði  
 F.h. Kristján Þórarinnsson

Skráningartafa: Glitvellir 20 Hafnarfirður				Skrásetjari: Vígfus Halldórsson													
Landnúmer: 204299				Kennitala: 100760-5849													
Matshlutanúmer: 01				Útgáfa: 4.01b													
				Dags.: 29-05 2008													
Uppskipting og lýsing				Stærðir													
D0	D1	D2	D3	D4	D5	DSM	D6	D7	D8	D9	D10a	D10b	D11	D12	D16	D17	
Lokun	Rými hæð-roð	Notkun texti	Höfuð-roflokun	Eignar-hald	Botnfotur m²	Misifotur m²	Stígar m²	Op m²	Brúðofotur m²	Brúðofotur að < 1,8	Salarhæð min	Salarhæð max	Brúð rúmmál m³	Næðofotur m²	Birt flatarmál m²	Reiknitala skiptarúmmála	Skipta-rúmmál m³
		Matshluti			199,8	0,0	0,0	0,0	199,8	0,0			738,9	173,9	199,8		609,042
		Botn											40,0				
	01	1. hæð			199,8	0,0	0,0	0,0	199,8	0,0			698,9	173,9	199,8		
A	0101	Íbúð	N	0101	154,8				154,8		2,92	4,16	549,5	137,8	154,8	3,55	489,190
A	0102	Bílskúr og geymsla	B	0102	45,0				45,0		2,97	3,87	149,3	36,1	45,0	3,32	119,852
C	0103	Pallur	U	0101	83,1				83,1								
Athugasemdir																	
Sameignir summa																	
Eignarhald																	
	Eignar-hald	Notkun texti	Birt flatarmál m²	Skiptarúmmál Söreign m³	Söreign og sameign m³												
	0101	Íbúð	154,8	489,190	489,190												
	0102	Bílskúr og geymsla	45,0	119,852	119,852												
		Alls	199,8	609,042	609,042												

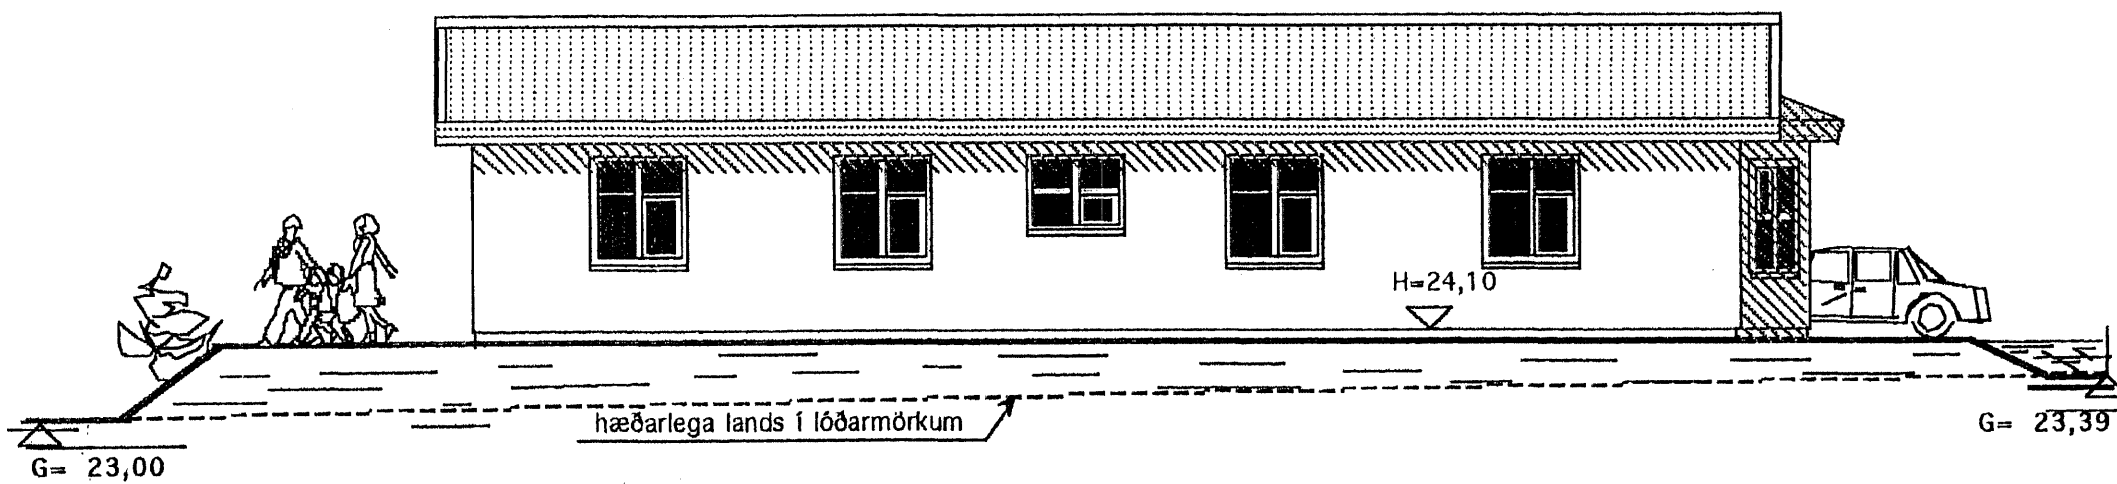

SÖTT ER UM LEYFI TIL HÆKKA GÖLFKÓT UM 10 CM

	Verkefni	GLITVELLIR 20 HAFNARFIRÐI
	Heiti	ÚTLITSMYNDIR SKRÁNINGARTAFLA

kvarði 1:100	verk.nr
dags. 28. MAÍ 2006	dags br.
hönnun G. G.	teikn nr
teikn G.G.	<b>A-2</b>

Hringbraut 17 220 Hafnarfirði  
 s. 555-2020 fax 555-2021  
 Gísli G. Gunnarsson BFI kt. 020649-2409  
 www.kvardi.is - www.kvardi.vortex.is