


VESTURHLID

JARDHED RISHED

FLATARM FLATARM FLATARM RUMMAL
BRUTTO BRUTTO SAMTALS SAMTALS

1	39.3	27.0	66.3	223.5	VERBODIN ER STEINSTEYPT.
2	26.0	22.2	48.2	144.5	ÞAK ER LÖTBYGGT, BINANGRAD MED STEINULL
3	52.0	44.4	96.4	289.0	OG KLÆTT ÞAKSTALL.
4	52.0	44.2	96.4	289.0	ÚTVEGGIR ERU BINANGRADIR INNAN FRA OG
5	52.0	44.4	96.4	289.0	MURHÖDADIR.
6	39.3	27.0	66.3	223.5	YTRI VEGGLETIR ERU HOLUFYLLTIR OG MALADIR
7	26.0	22.2	48.2	144.5	MILLIGOLF ERU STEINSTEYPT.
	286.6	231.4	518.0	1603.0	OPANLEG FUG A ANNARI HED ERU JAFNFRAMT
					BJURGUNAROP.
					ÖRYGGISHANDRID ERU KRINGUM OP.

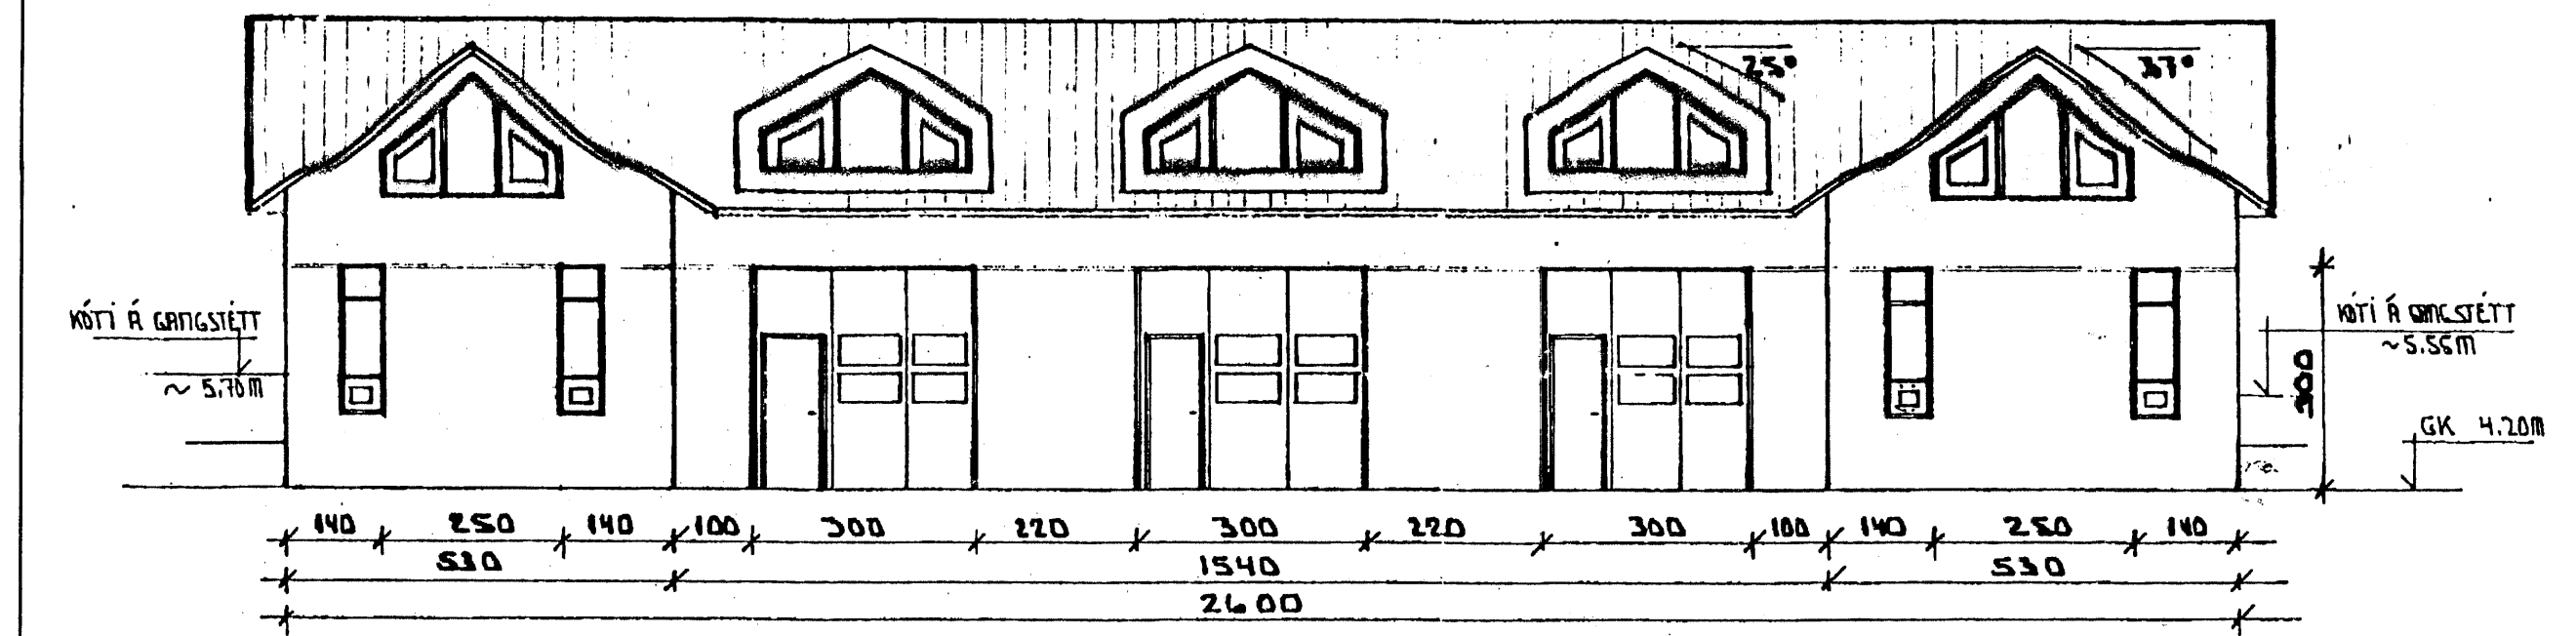


AUSTURHLID

NETTO STÆRDIR FLATARMAL


JARDHED	RISHED	SAMTALS
1	33.8	28.5
2	22.1	16.7
3	47.0	44.8
4	47.0	44.8
5	47.0	44.8
6	33.8	28.5
7	22.1	16.7
	252.8	224.8
		477.6

KÖLNUNARTYÐLUR W/Em°C


ÞAK 0.2
ÚTVEGGIR 0.4
GLUGGAR, KARNAR, GLER VEGID MEDALTAL 2.5
GRUNNPLAUT HUSS ER 286.6 fm
STÆRÐ LÖÐAR ER U.Þ.B. 1.093 fm
NÝTINGARHLUTFALL ER U.Þ.B. 0.47

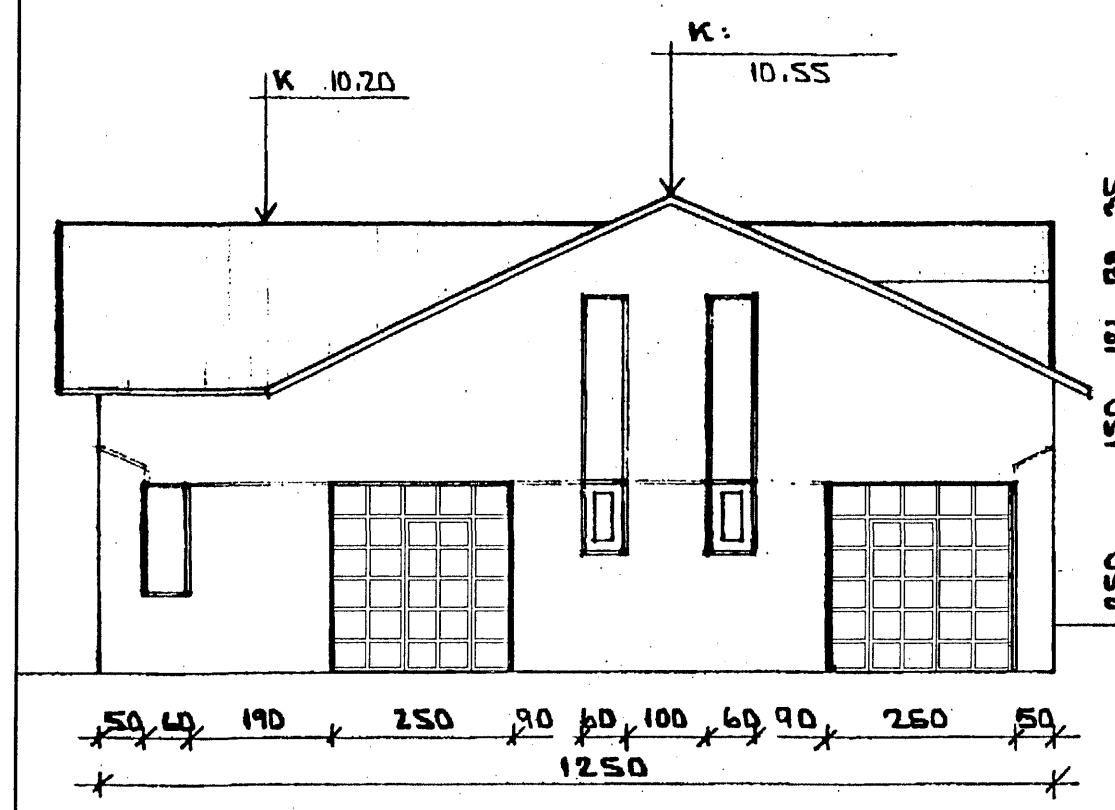


NORÐURHLID

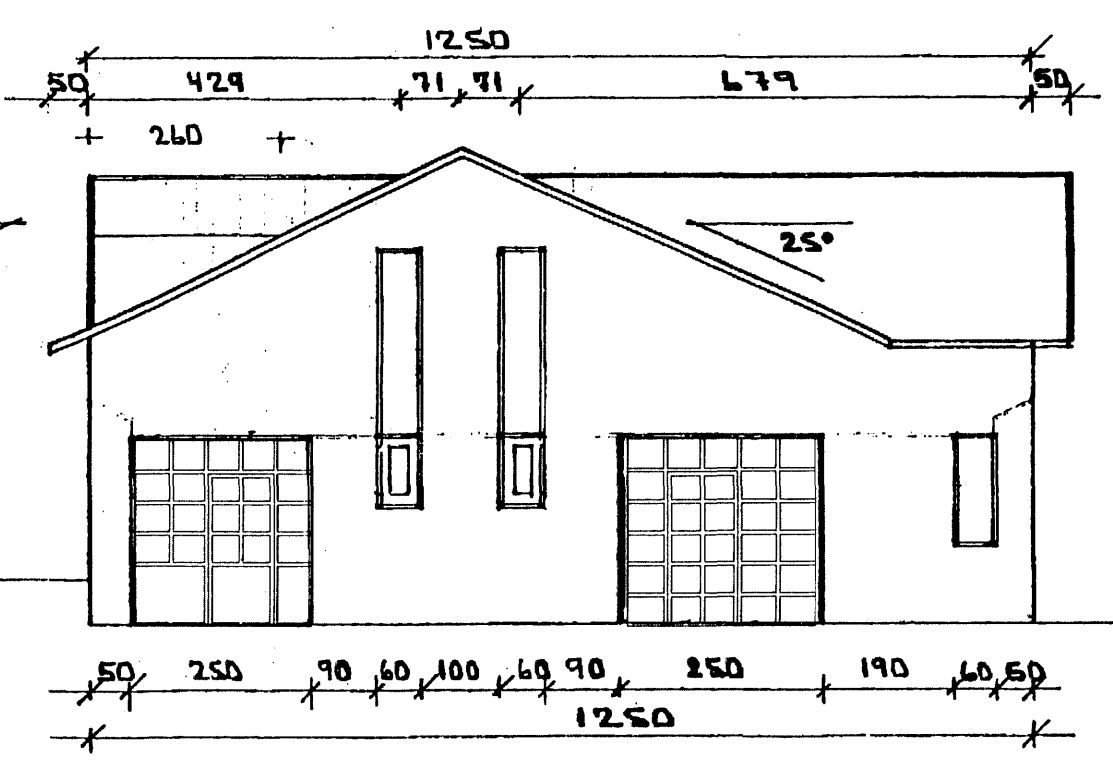


SÚÐURHLID

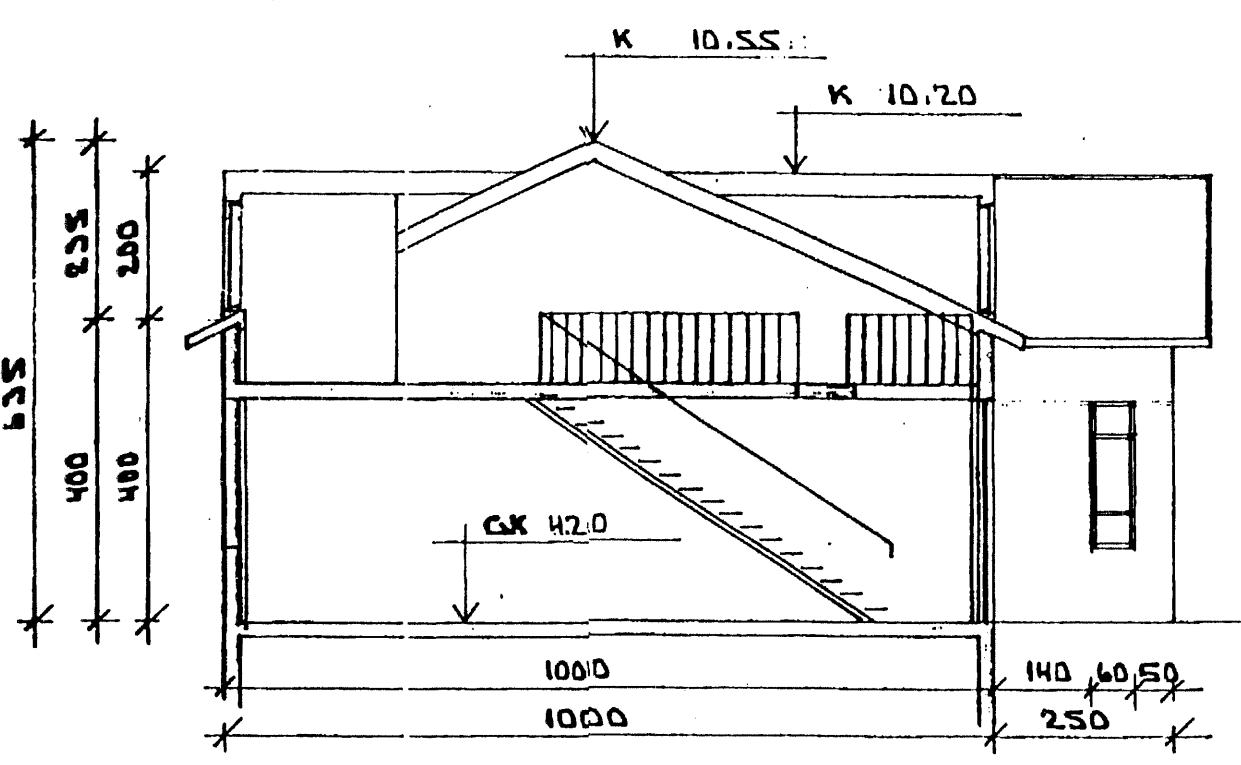


SNIÐMYND N-S

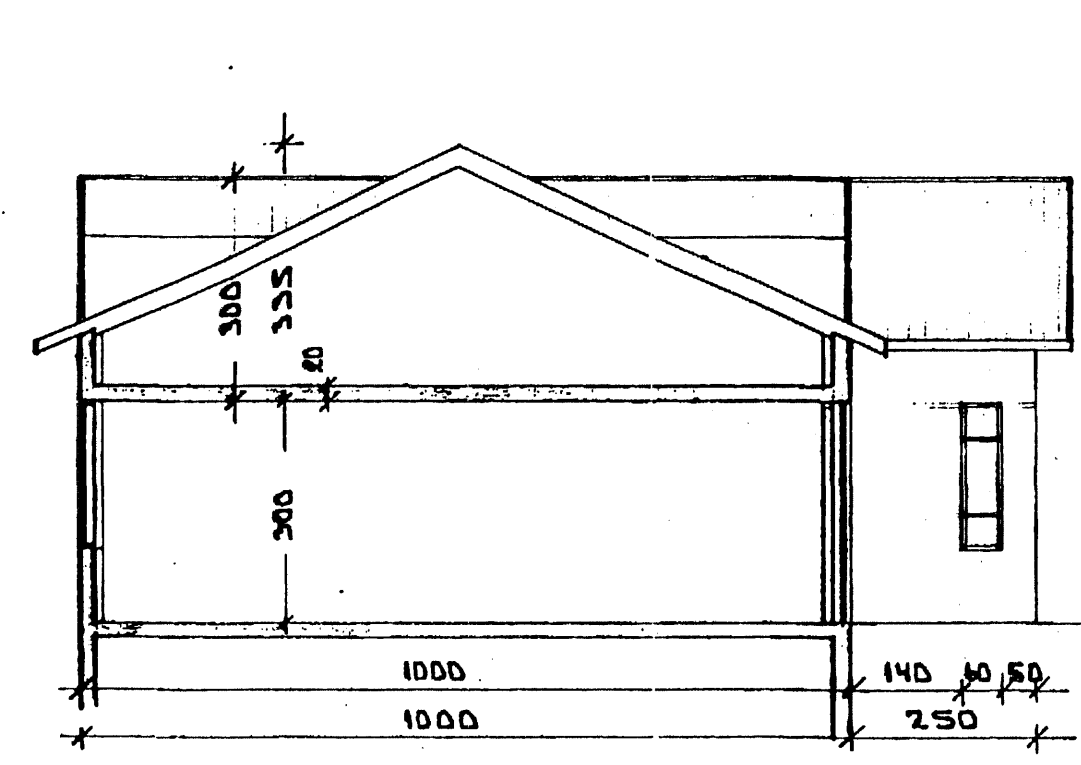

SNIÐMYND S-N

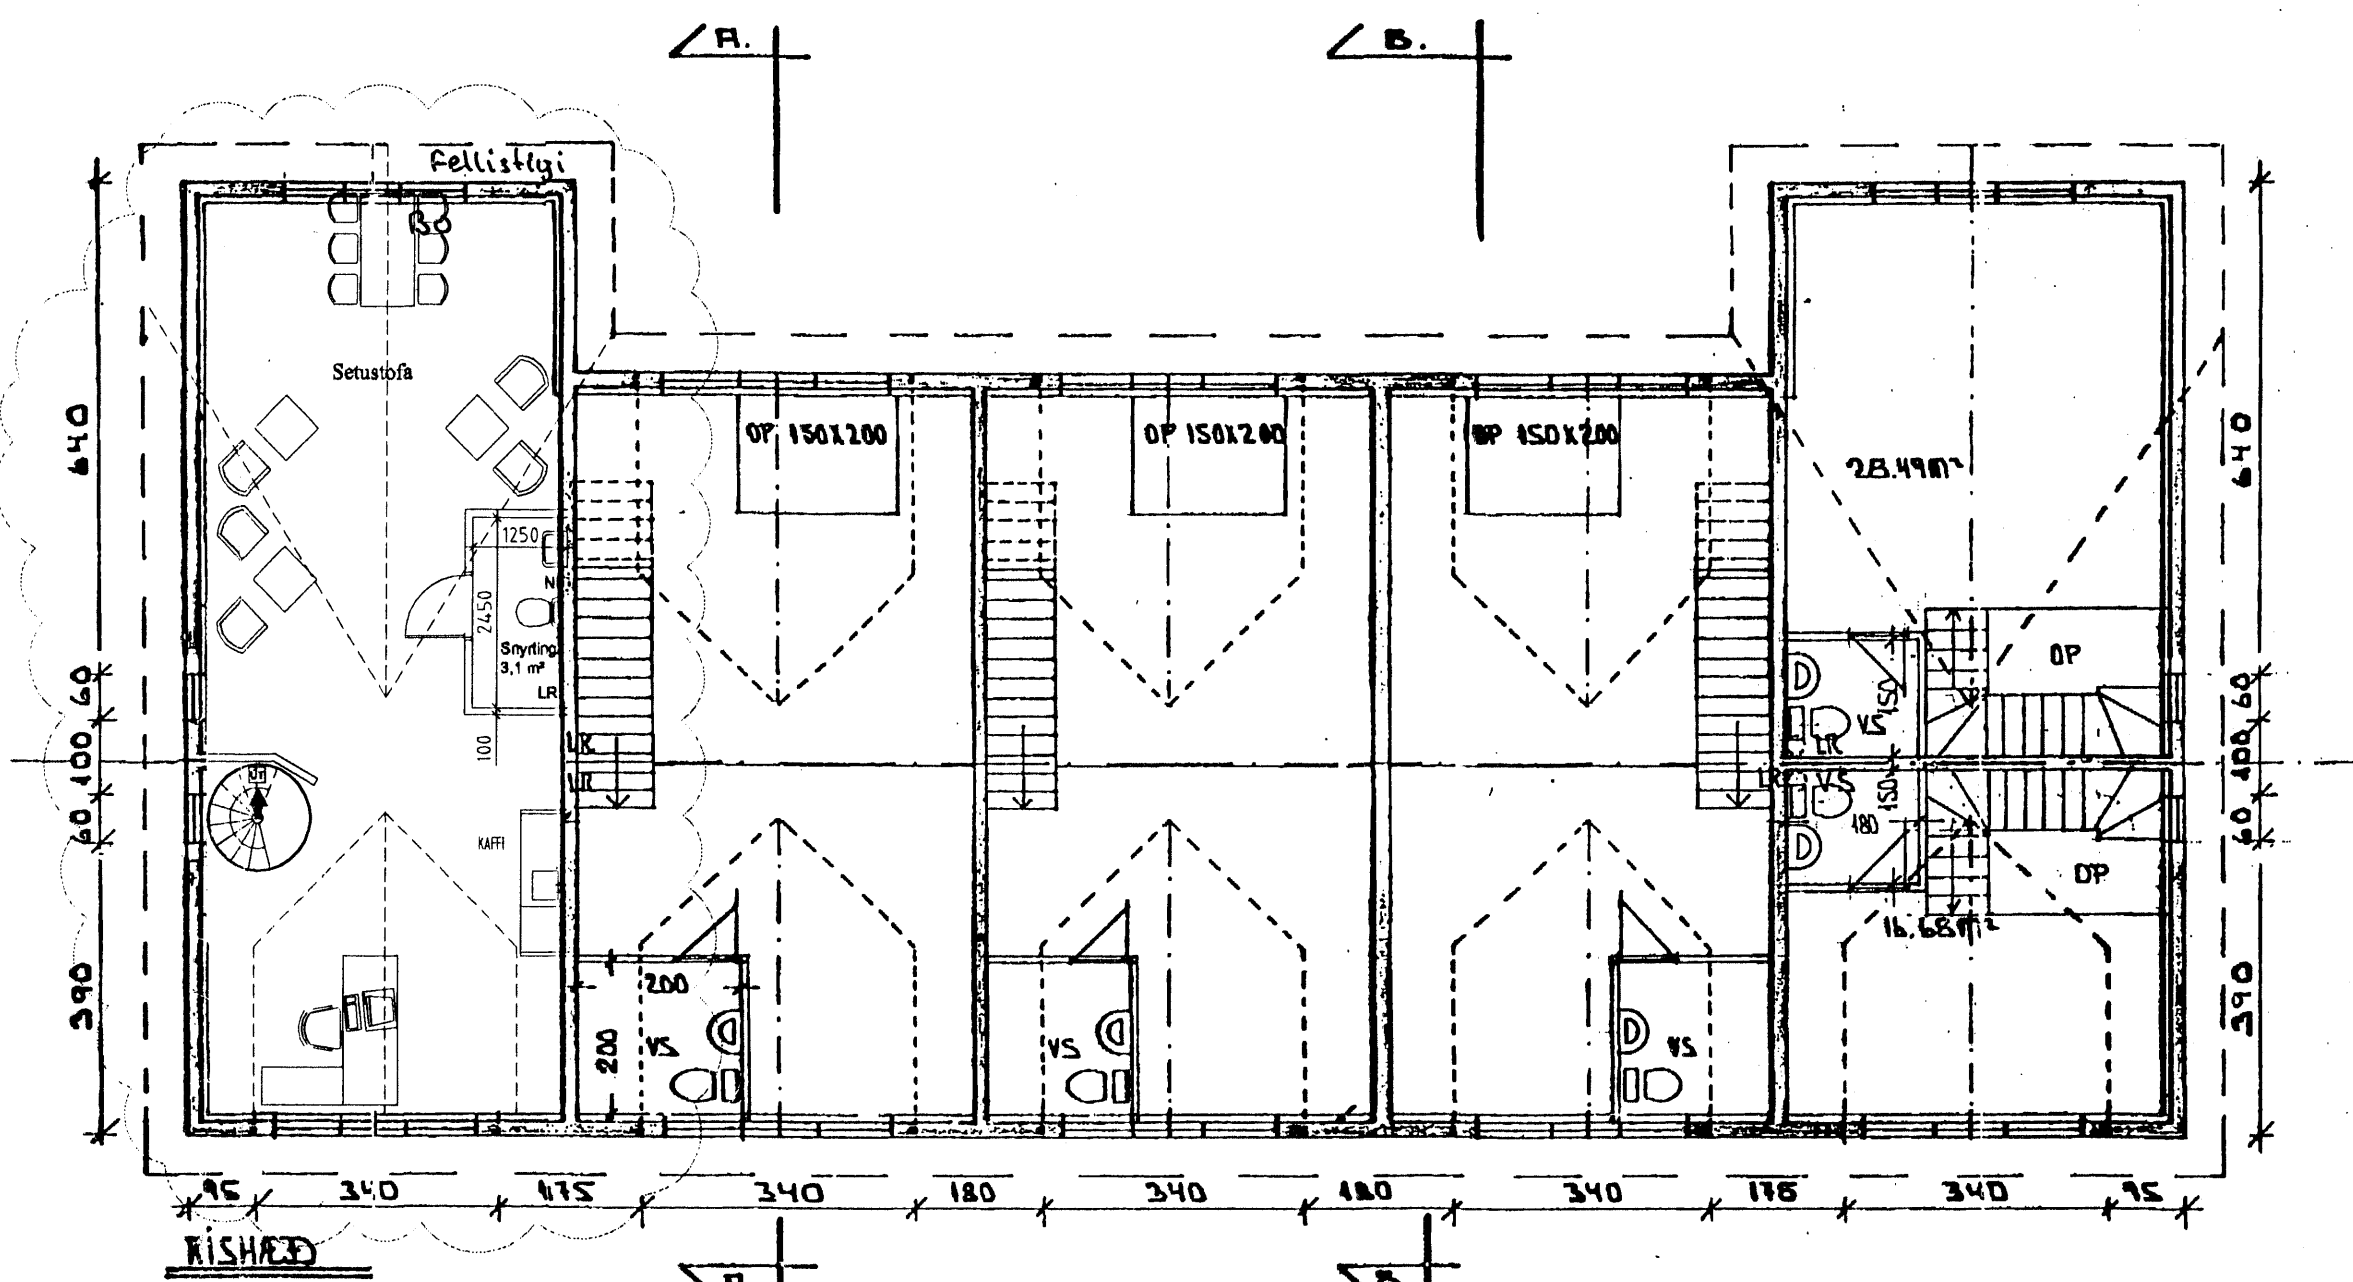


RISHED

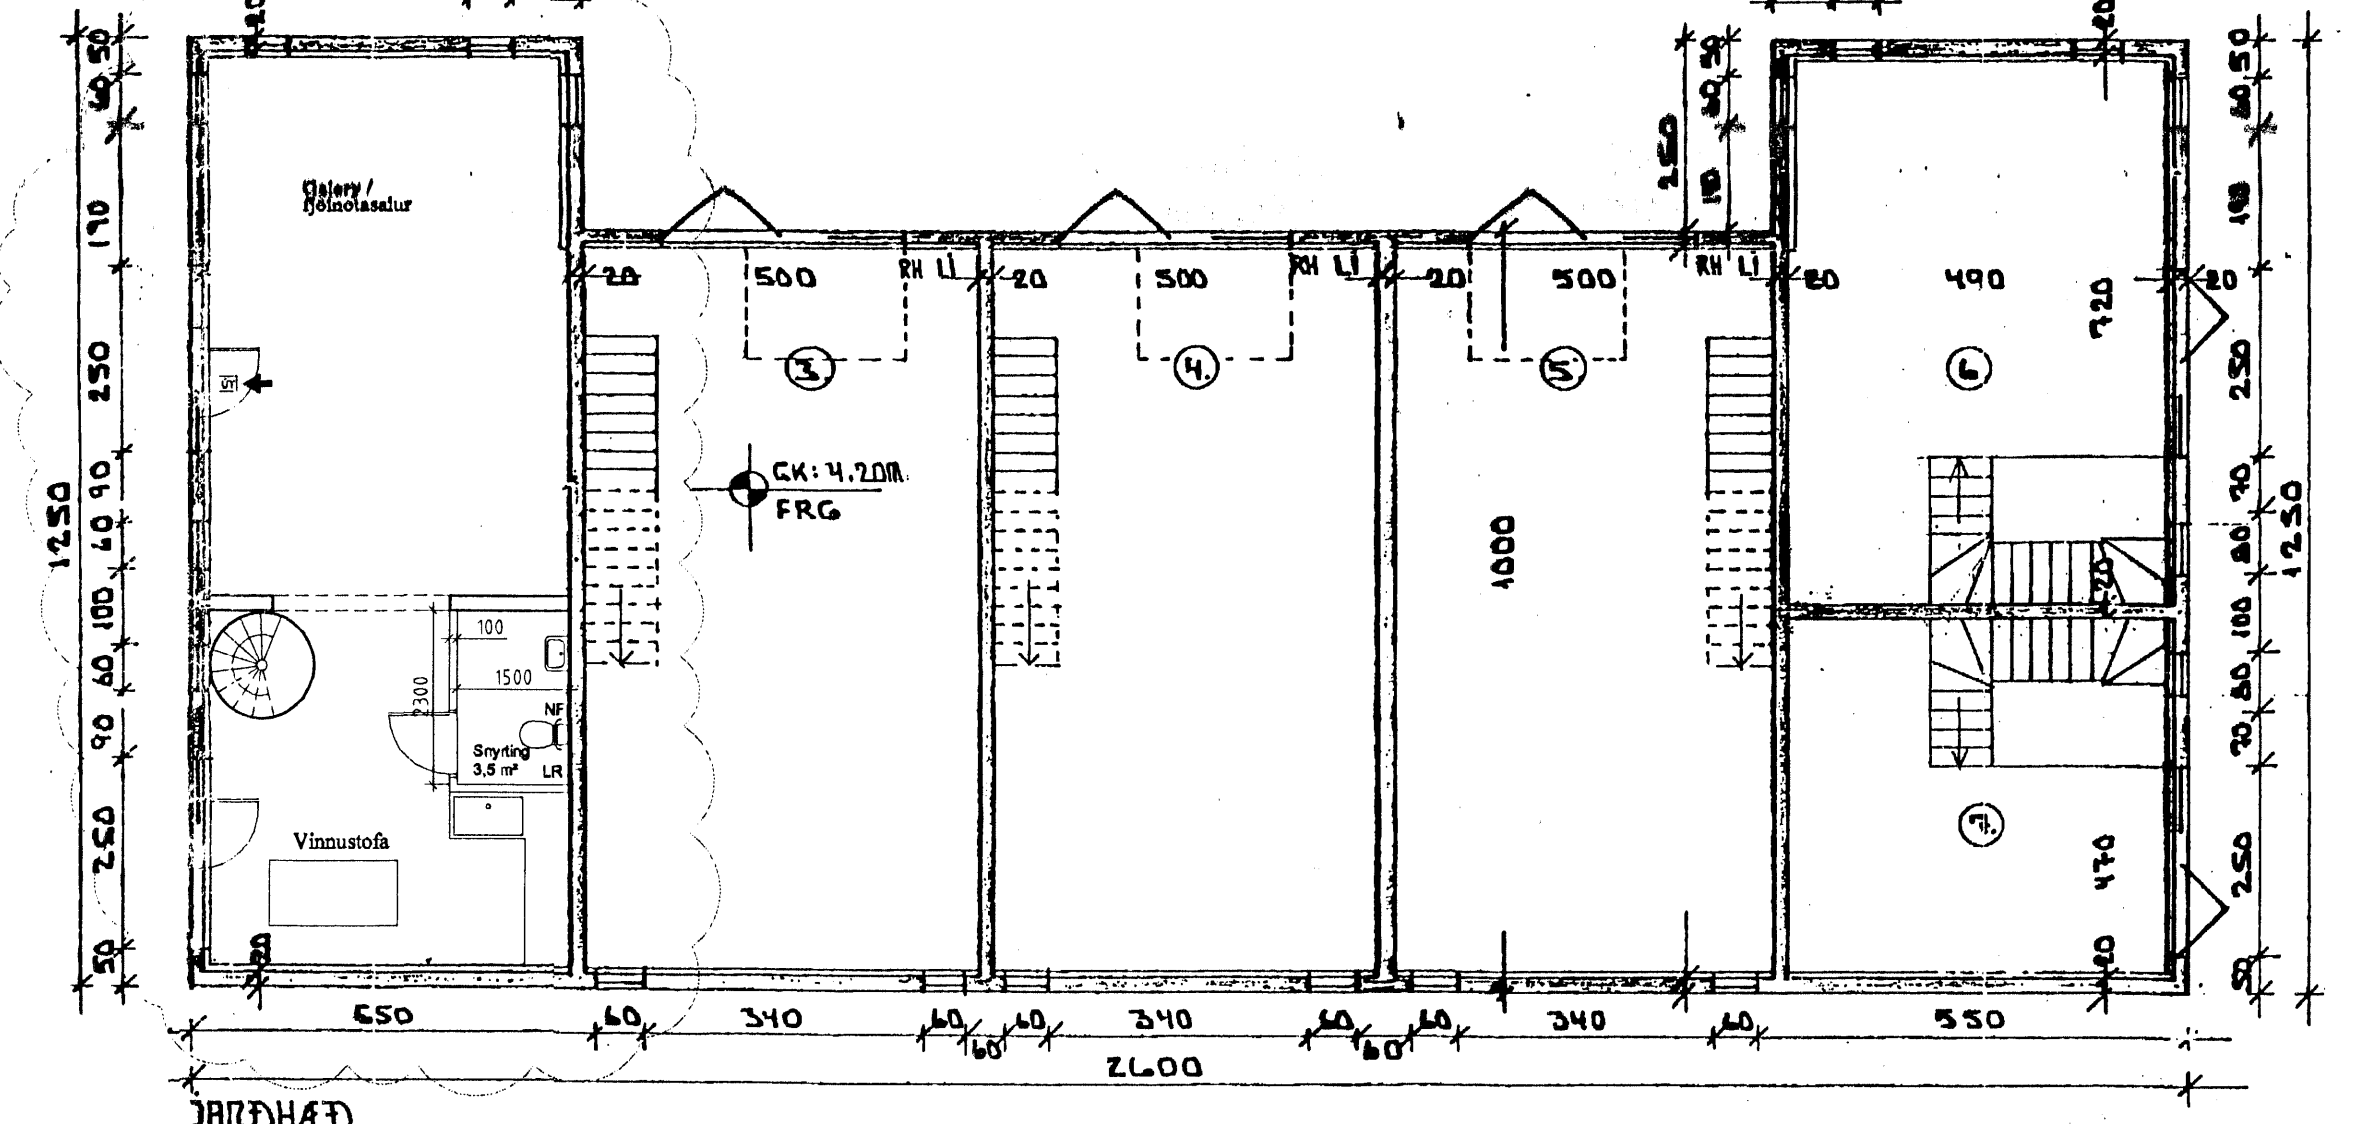

JARDHED

Afstöðumynd m.k.v. 1:500

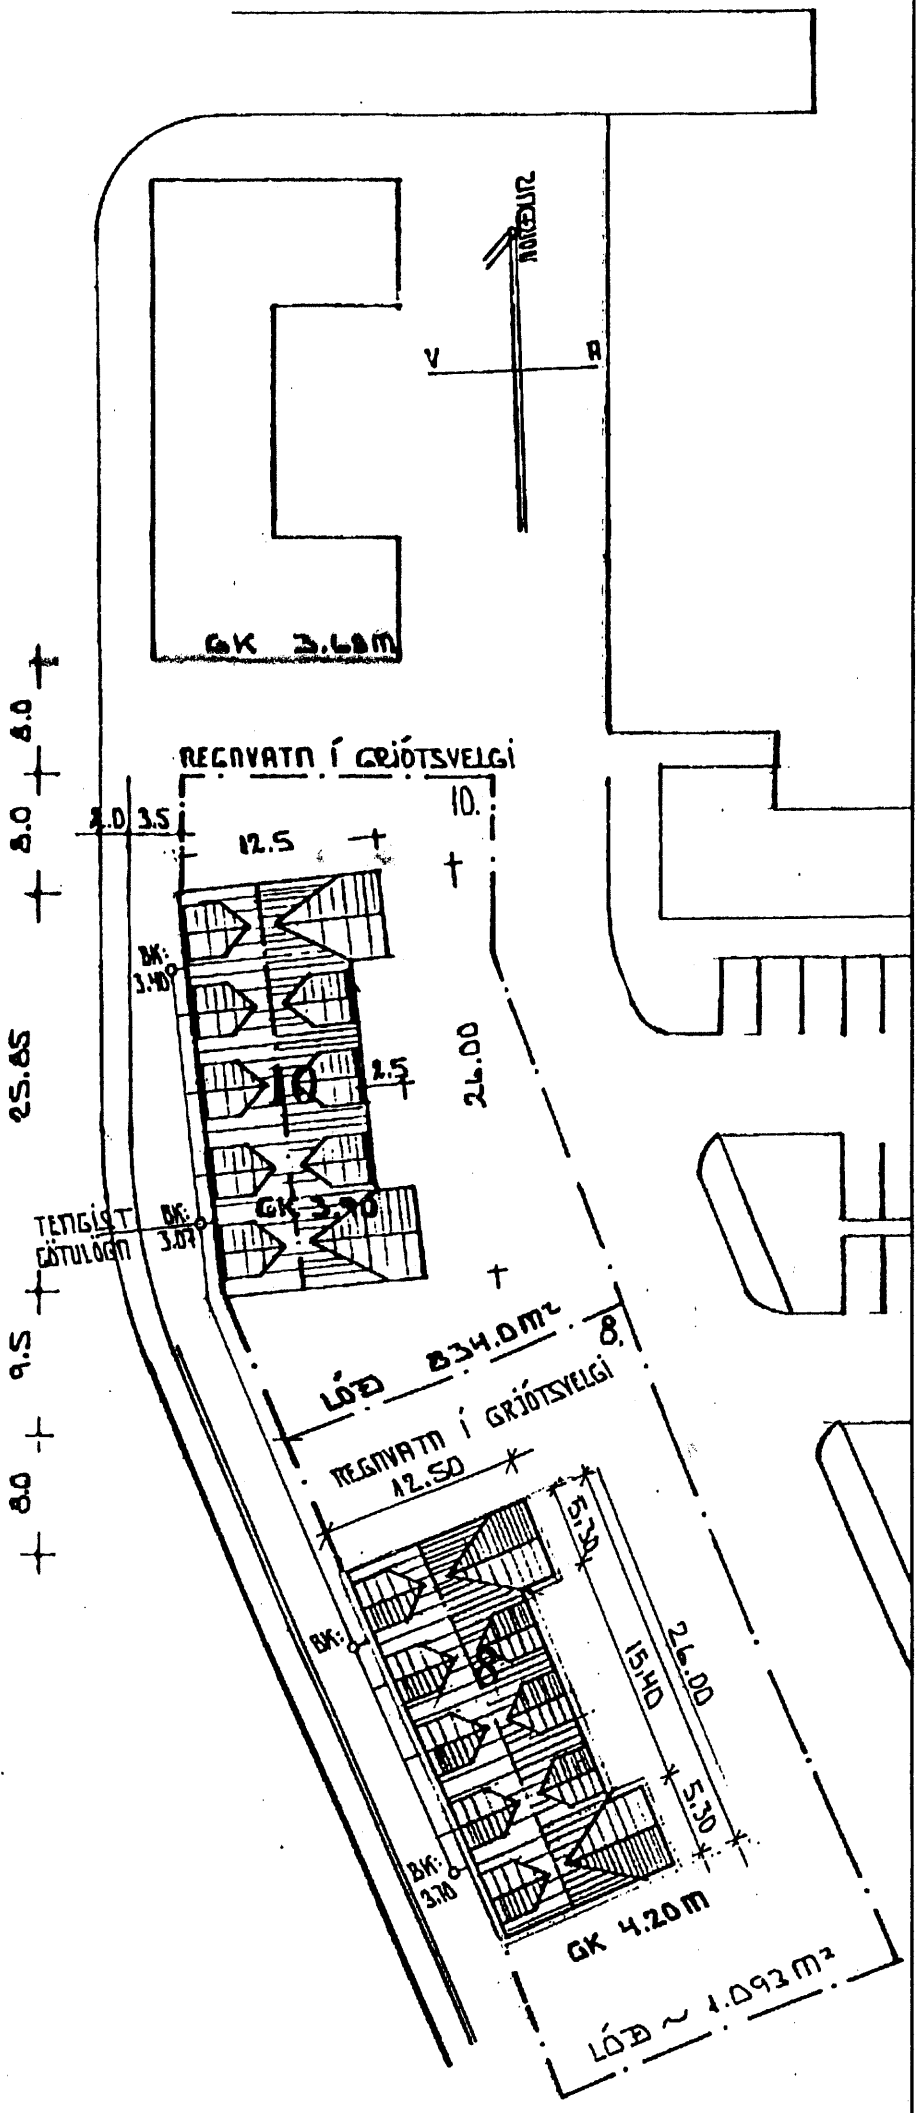

ENDANLEG LÖÐARSTÆRÐ, HADARKÖTAR OG STAÐSETNING HUSS A LÖÐINI AKVARÐIST AF TEKNIDEILD HAFNARFJARDARKAUPSTAÐAR

SORPILAT ERU SAMEIGNLEG FYRIR SVÆÐID ATHAFNASVÆÐI A LÖÐ ER MALBÍKAD



13606

TÆKNIJÓNUSTAN SF
Lögmatá 5 - 108 Reykjavík
Sími 3944 fax 391 4740
e-mail: vithjalmar@ttb.is
Eliheima Þorbjörg
270733-2559

Fornubúðir 8
Breyting á innra skipulagi í norðurenda Grunnmynd, afstöðumynd, snið og útlit

Hannað v.p. Dags: 05.06
Teikn.: AK Yfirfarid:
Kvarði.: 1:100 1:500
Nr.: 0505 Blað.: 1 Af.: 1