
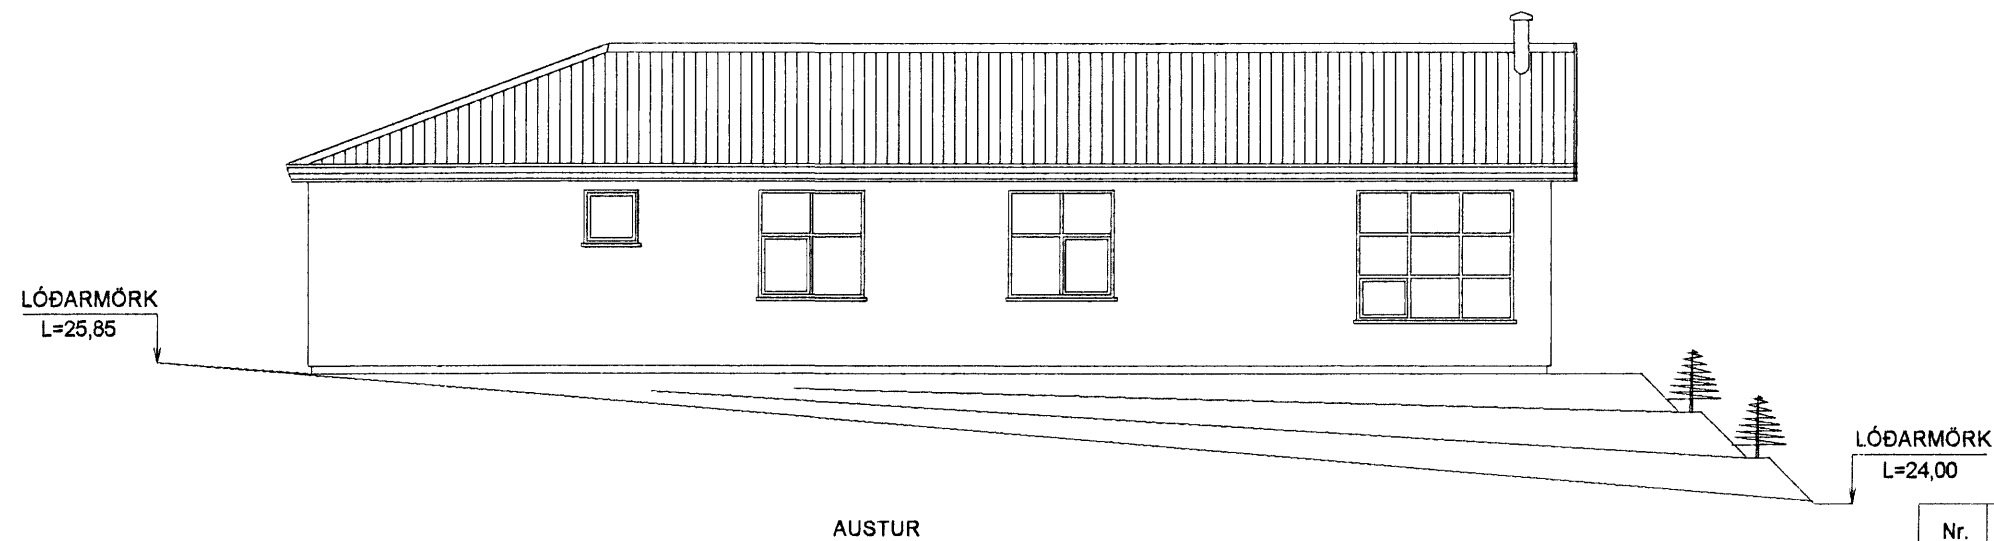
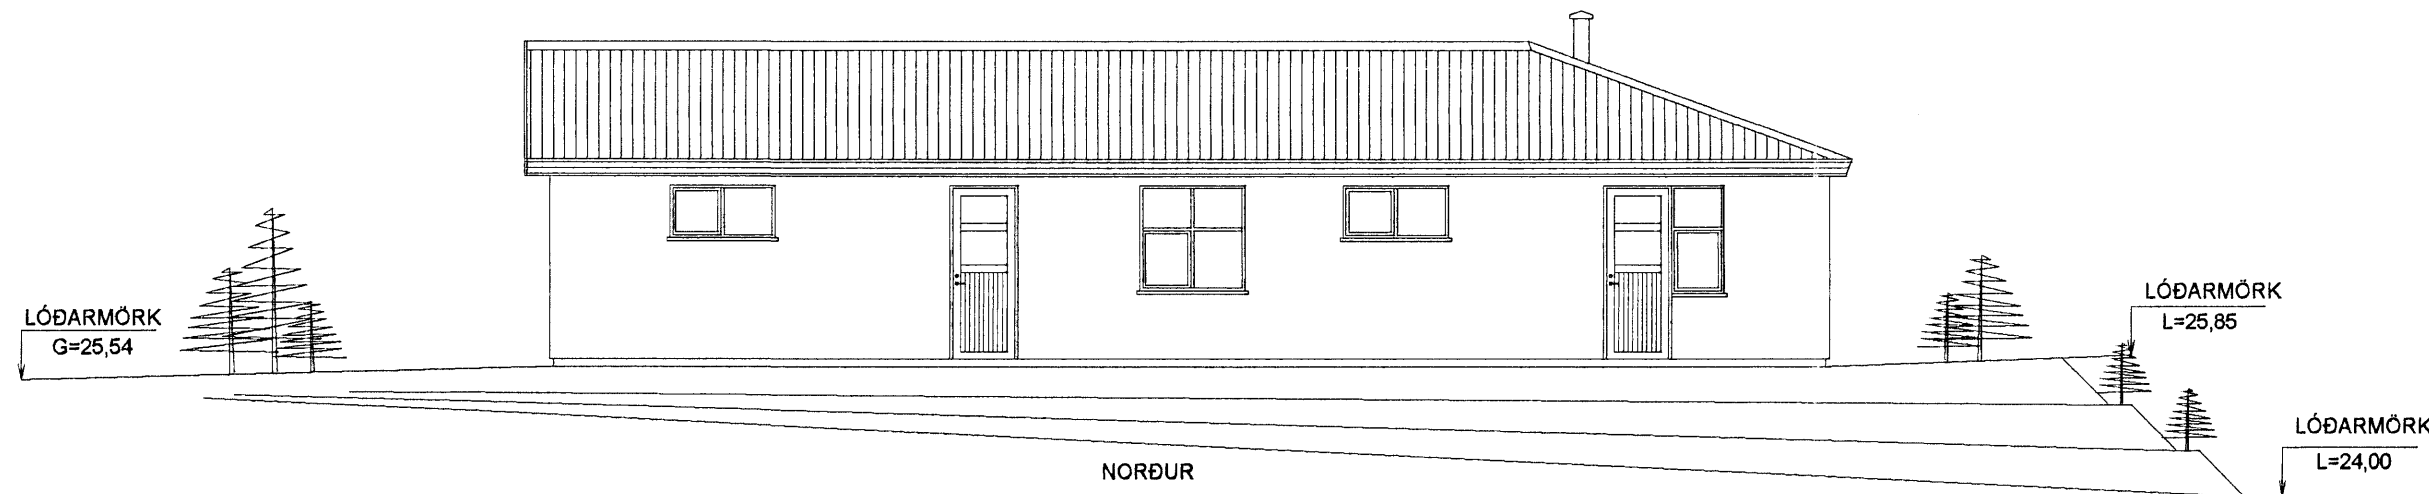
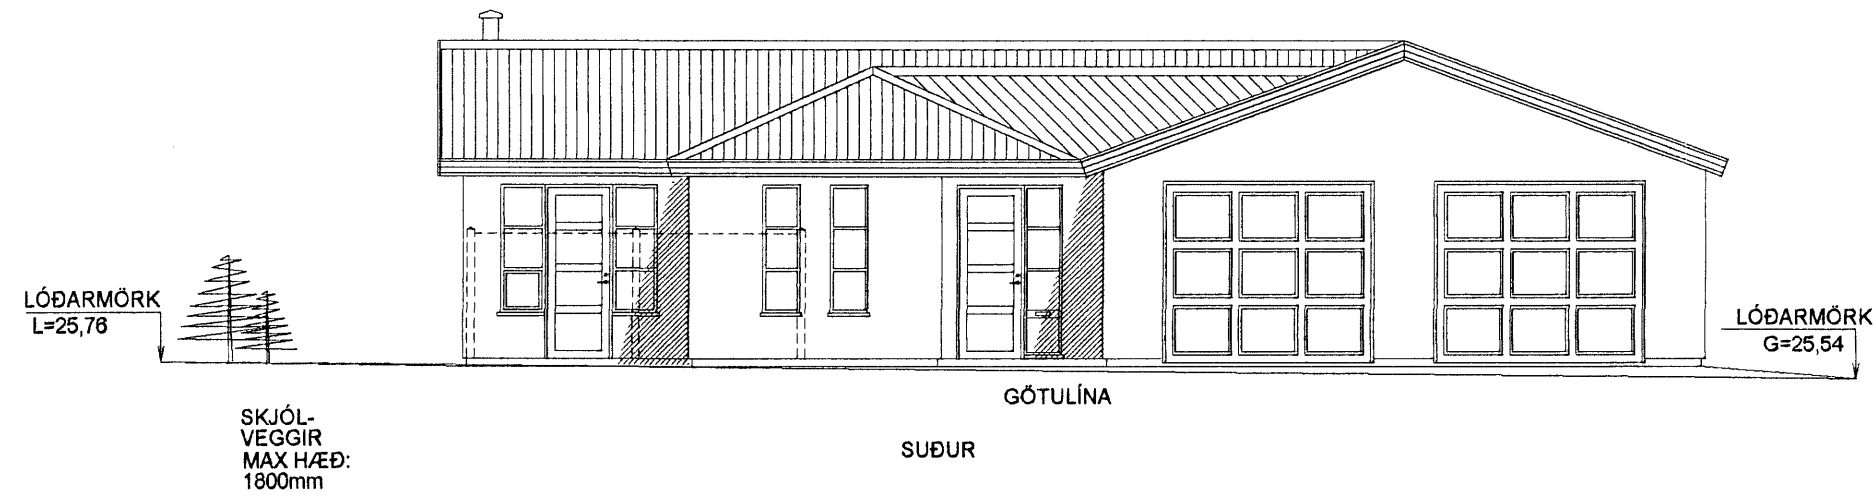


Samþykkt þann  
19 JUL 2006  
Byggingafultrúinn Hafnarfirði  
F.h. Jón Sigurðsson

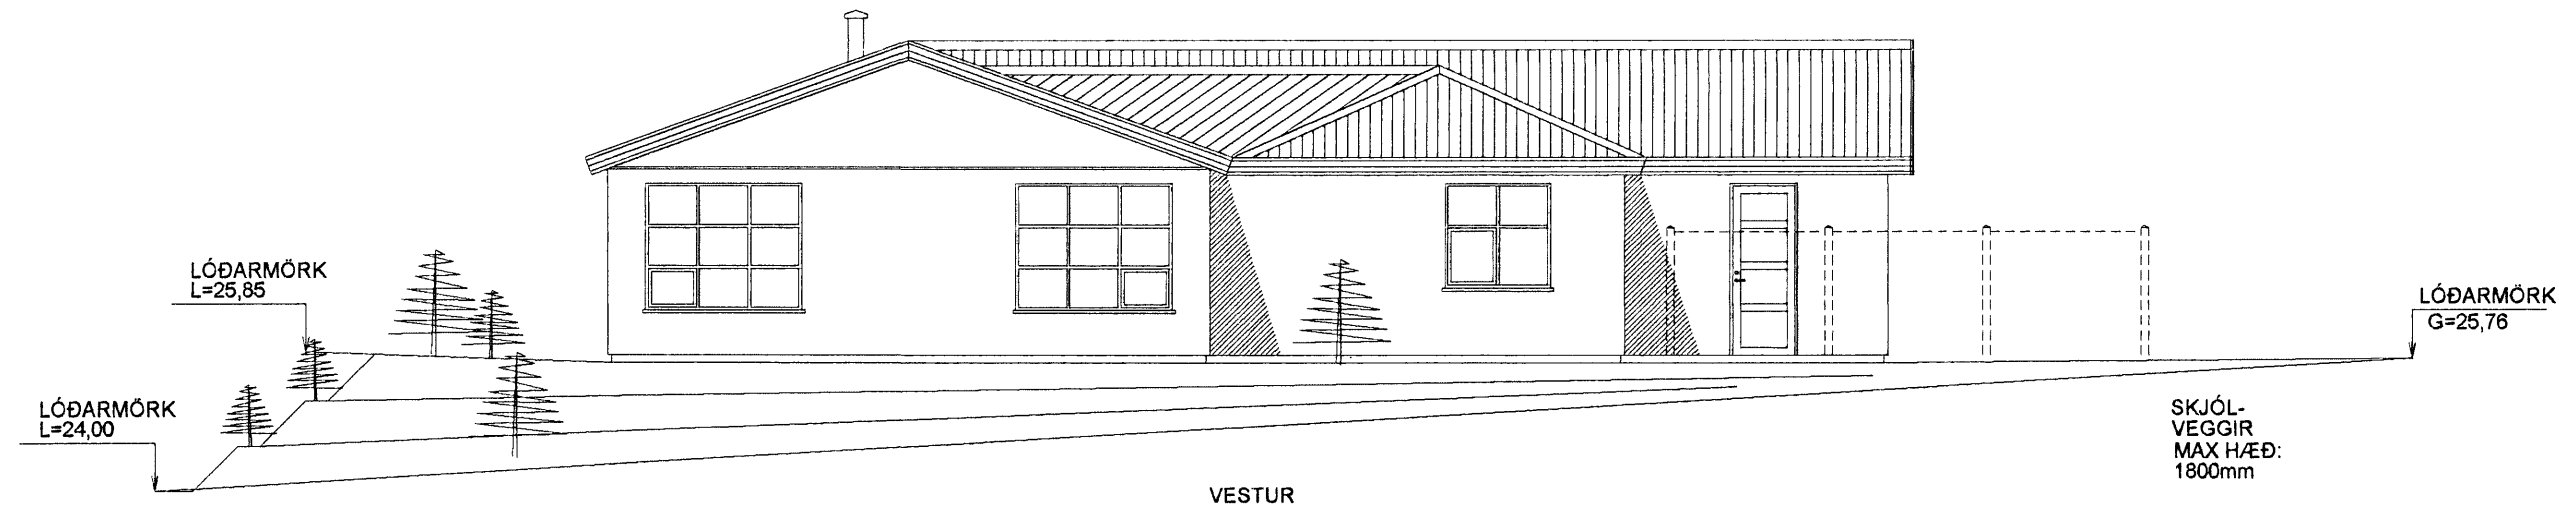

### BYGGINGARLÝSING

Einbýlishús úr steinsteypu með timburþaki.

Útveggir eru steinaðir að utan litur gráhvít. Þak er klætt með lituðu bárujárn  
U-gildi byggingahluta: Útveggir = 0,80 W/m<sup>2</sup>  
Þak: 0,20 W/m<sup>2</sup>  
Botnpl. og undirstöður: 0,30 W/m<sup>2</sup>

Undirstöður eru úr steinsteypu einangaðir að innan með 75mm plasteinangrun  
Gólfplötur á fyllingu eru úr steinsteypu, undir gólfpl. komi 75mm plasteinangrun

Útveggir eru úr steinsteypu, einangaðir að innan með 100mm plasteinangrun  
og múrhúðað yfir.

Þak er úr timbri klætt með 25x150 borðaklæðningu, klætt með þakpappa og  
lituðu þakstáli. 200mm steinullareinangrun komi milli sperra.  
Þak skal lofta sbr. 136.4 í byggingareglugerð.

Innveggir  
Innveggir í votkjörnum eru hlaðnir og múrhúðaðir.  
Innveggir í öðru rýmum eru úr blökkstöðum, einangaðir með  
steinull og klæddir með 13mm gipsplötum.  
Brunapól í flokki 1.

Gluggar og útihurðir eru úr timbri, gler er tvöfalt K-gler.

Veggur milli bílgeymslu og íbúðar skal vera a.m.k. EI60, klæðning í flokki 1  
Hurð milli bílgeymslu og íbúðar skal vera a.m.k. EI-C530

Lagnaleiðir:  
Hita og neyslutvsnígnir eru lagðar í gólfplötu /Rör í rör)  
Raflagnir eru í einangrun í útvegg, innveggjagrindum og lagnagrind loftaklæðningar.  
í gólfplötu eða í miðstöðvarofnum.

Skolplagnir eru hefðbundnar 100mm plastiagnir undir gólfplötu.

Sorpgæmsla  
Sorpgæmsla er úr steinsteypu staðsteypt eða steyptar einingar

### GLITVELLIR 42 HAFNARFIRÐI

#### ÚTLITSMYNDIR

Mkv. 1:100

Hannað E.V.

Teiknað E.V.

Yfirfarið Eyjólfur

Nr.	Dags.	Breyting	Af
1.	17.06.06	FRÁG. SETLAUGAR Í TEXTA VIÐ GRUNNMYND SKJÓLV. SÝNDIR Á ÚTLITI (PUNKTALÍNA)	E.V.
2.	17.06.06	MAX HÆÐ SKJÓLVEGGJA 1800mm	E.V.
3.	17.06.06	GARÐÁHALDAGEYMSLA FELLD ÚT AF TEIKN.	E.V.
4.	17.06.06	LANDHALLAFRÁG. SÝNDUR Í PREPUM	E.V.
5.	17.07.06	LANDH.FRÁG. SÝNDUR Í PREPUM Á GR.MYND	E.V.
6.	17.07.06	GEYMSLA FÆRÐ	E.V.

Dags. 17JÚLÍ.2006 Blað Nr.  
ÁRITUN SAMRÆMINGARHÖNNUDAR  
Eyjólfur Valgarðsson  
Eyjólfur Valgarðsson Kt:280857-4169

TR.aust s/f  
TÆKNIFRÆÐINGARNIR  
Eyjólfur Valgarðsson Kt:280857-4169 Sími: 471-2257  
Sigurður Grétarsson tr.aust@simnet.is