


Snið S.1

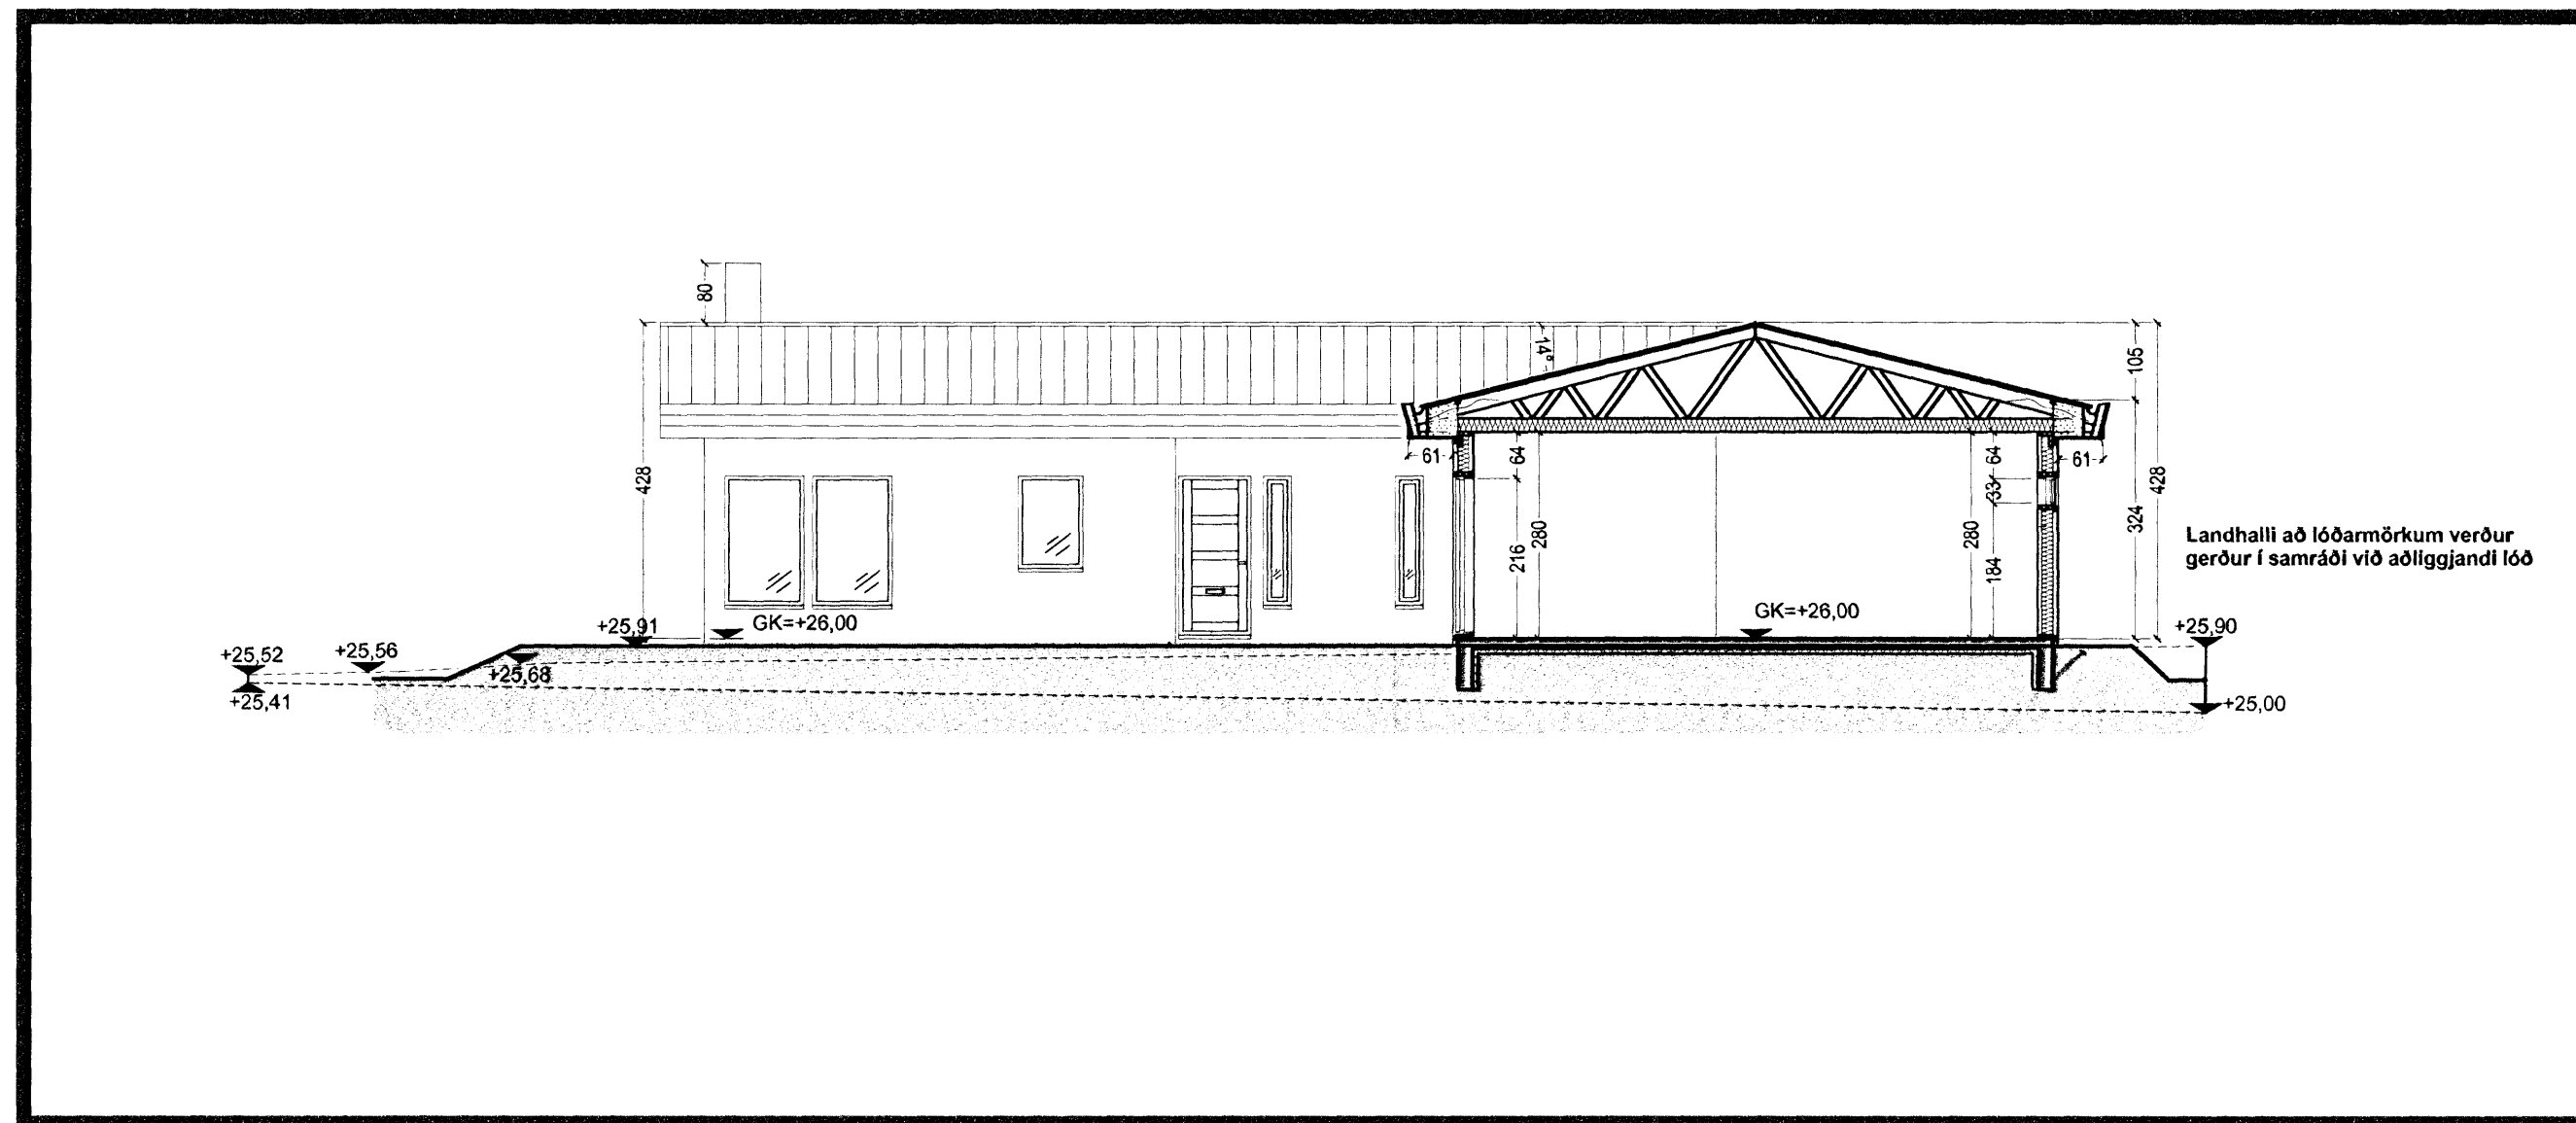

Snið S.2

Samþykkt þann:
 03.02.2006
 Byggingafulltrúinn / Hafnarfirði
 P.h. Kristján Þórarinnsson

Úr Gildi


TÁKN

- GN = Gólfniðurfall
- PN = Þakniðurfall
- LR = Lofttræsting
- VLR = Vélknúin lofttræsting
- PK = Póstkassar
- NL = Neyðarfjós
- BO = Björgunarop
- R = Reykskynjari
- HSL = Handslóðkvíttæki
- ÚT → = Merktur útgangur
- = Fellistigi við björgunarop
- = Brunaslanga
- = Stigleiðsla
- = Stigleiðsla út
- = Stjórntöð brunavörðunarkerfis
- = Inntak
- = Bilastæði fyrir fatlaða
- = Veggir og hæðaskil
- EI60
- EI90
- A-EI60
- A-EI120
- REI60
- REI120
- A-REIM120
- E-CS30 = Hurðir
- EI-CS30
- EI-CS60
- E30 = Gluggar

BREYTING

Breyting	Dagsetning	Teiknað	Yfirfarð
1	27.07.06	MES	KR,MM,L

Breyting vegna athugasemda.

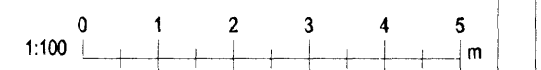

KRark

Kristinn Ragnarsson arkitekt ehf.
 Suðurlandsbraut 4a - 3 hæð, 108 Reykjavík, Ísland
 Sí. 564.2255, Fax. 544.4225
 Kt. 581298.3589, www.krark.is, krark@krark.is

Drekavellir 47

Hafnafjörður

Snið

Verknúmer:	06006IE	Verkefnastjóri:	GH
Hönnun:	GH	Teiknað:	GH
Yfirfarði:	GH	Samþykkt:	Kristinn Ragnarsson Kt. 120944.2669
Mælikvarði:	1:100	Dagsetning:	21.02.2006
Skrá:	06006IE-A301.dwg	Blað:	A301