



Samþykkt þann


19 JUL. 2006
 Byggingatúlltrúnni í Hafnarfirði
 F.h. Jón Sigurðsson

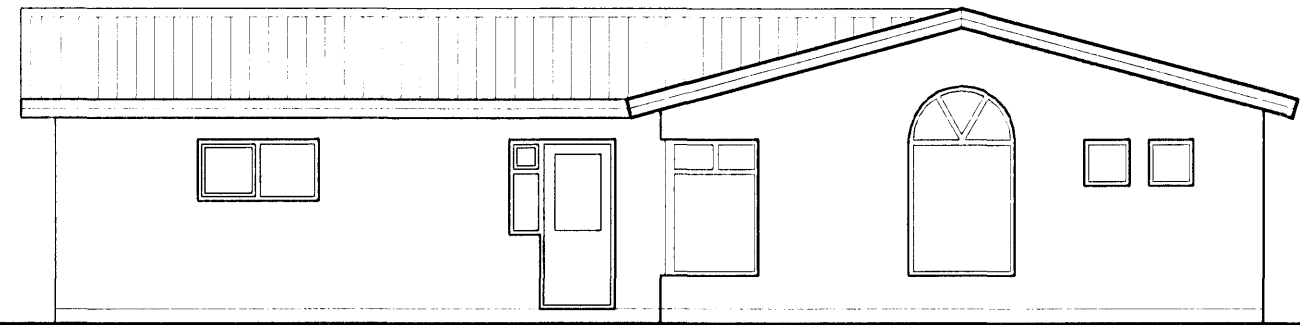


SUÐLÆG HLIÐ

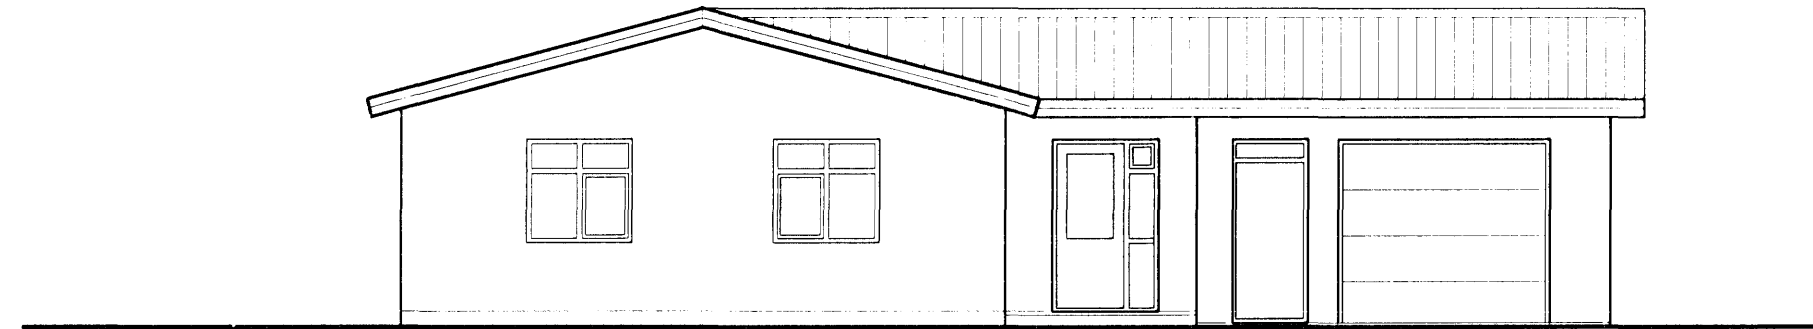


NORÐLÆG HLIÐ

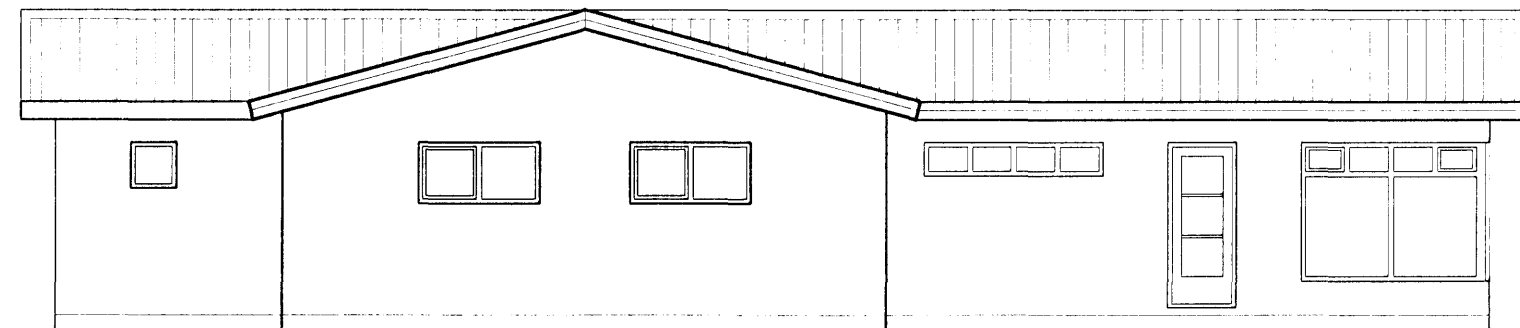

VESTLÆGHLIÐ

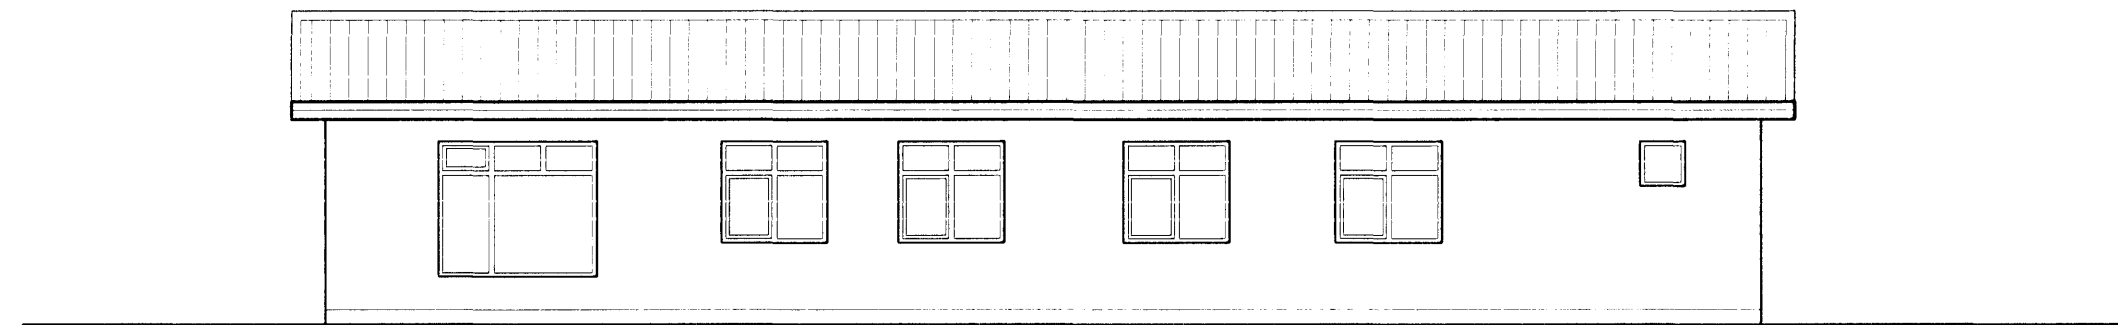

AUSTLÆG HLIÐ

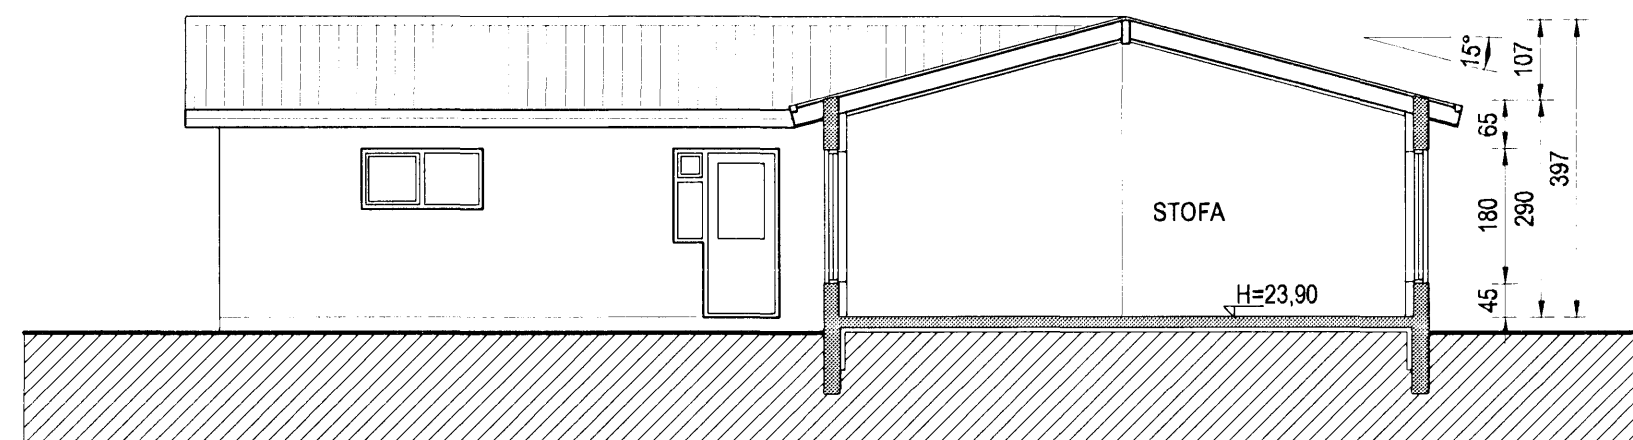

SNIÐ A-A

Br. nr.	Dags.	Af.	Breyting
(A)			ÚTLIT SAMRÆMI VÍÐ ÁORÐNAR BREYTINGAR Á VERKTÍMA
(B)			
(C)			
(D)			

Hönnun húss:

ALTEIKNING ehf
ÖLL ALMENN TÆKNIÞJÓUSTA

MÍÐSALIR 7, 201 KÓPAVOGUR, SÍMI 897-4588

Þorsteinn Friðþjófsson, byggingatæknifræðingur
 Kt. 211055-5299 netfang: midsalir@btnet.is

FLÉTTUVELLIR 30
HAFNARFJÖRDUR

Teikningarheiti: ÚTLIT, SNIÐ

Dags. 06.12.2005 Kvæði 1:100

Hannað þF Teiknað þF Samþ.

Verkr. 05-814 Teikn.nr. 102 Breyt.nr. A