Samþykkt þann
16 Júl 2006
Byggingafulltrúinn í Hafnarfirði
F.h. Kristján Þórarinsson

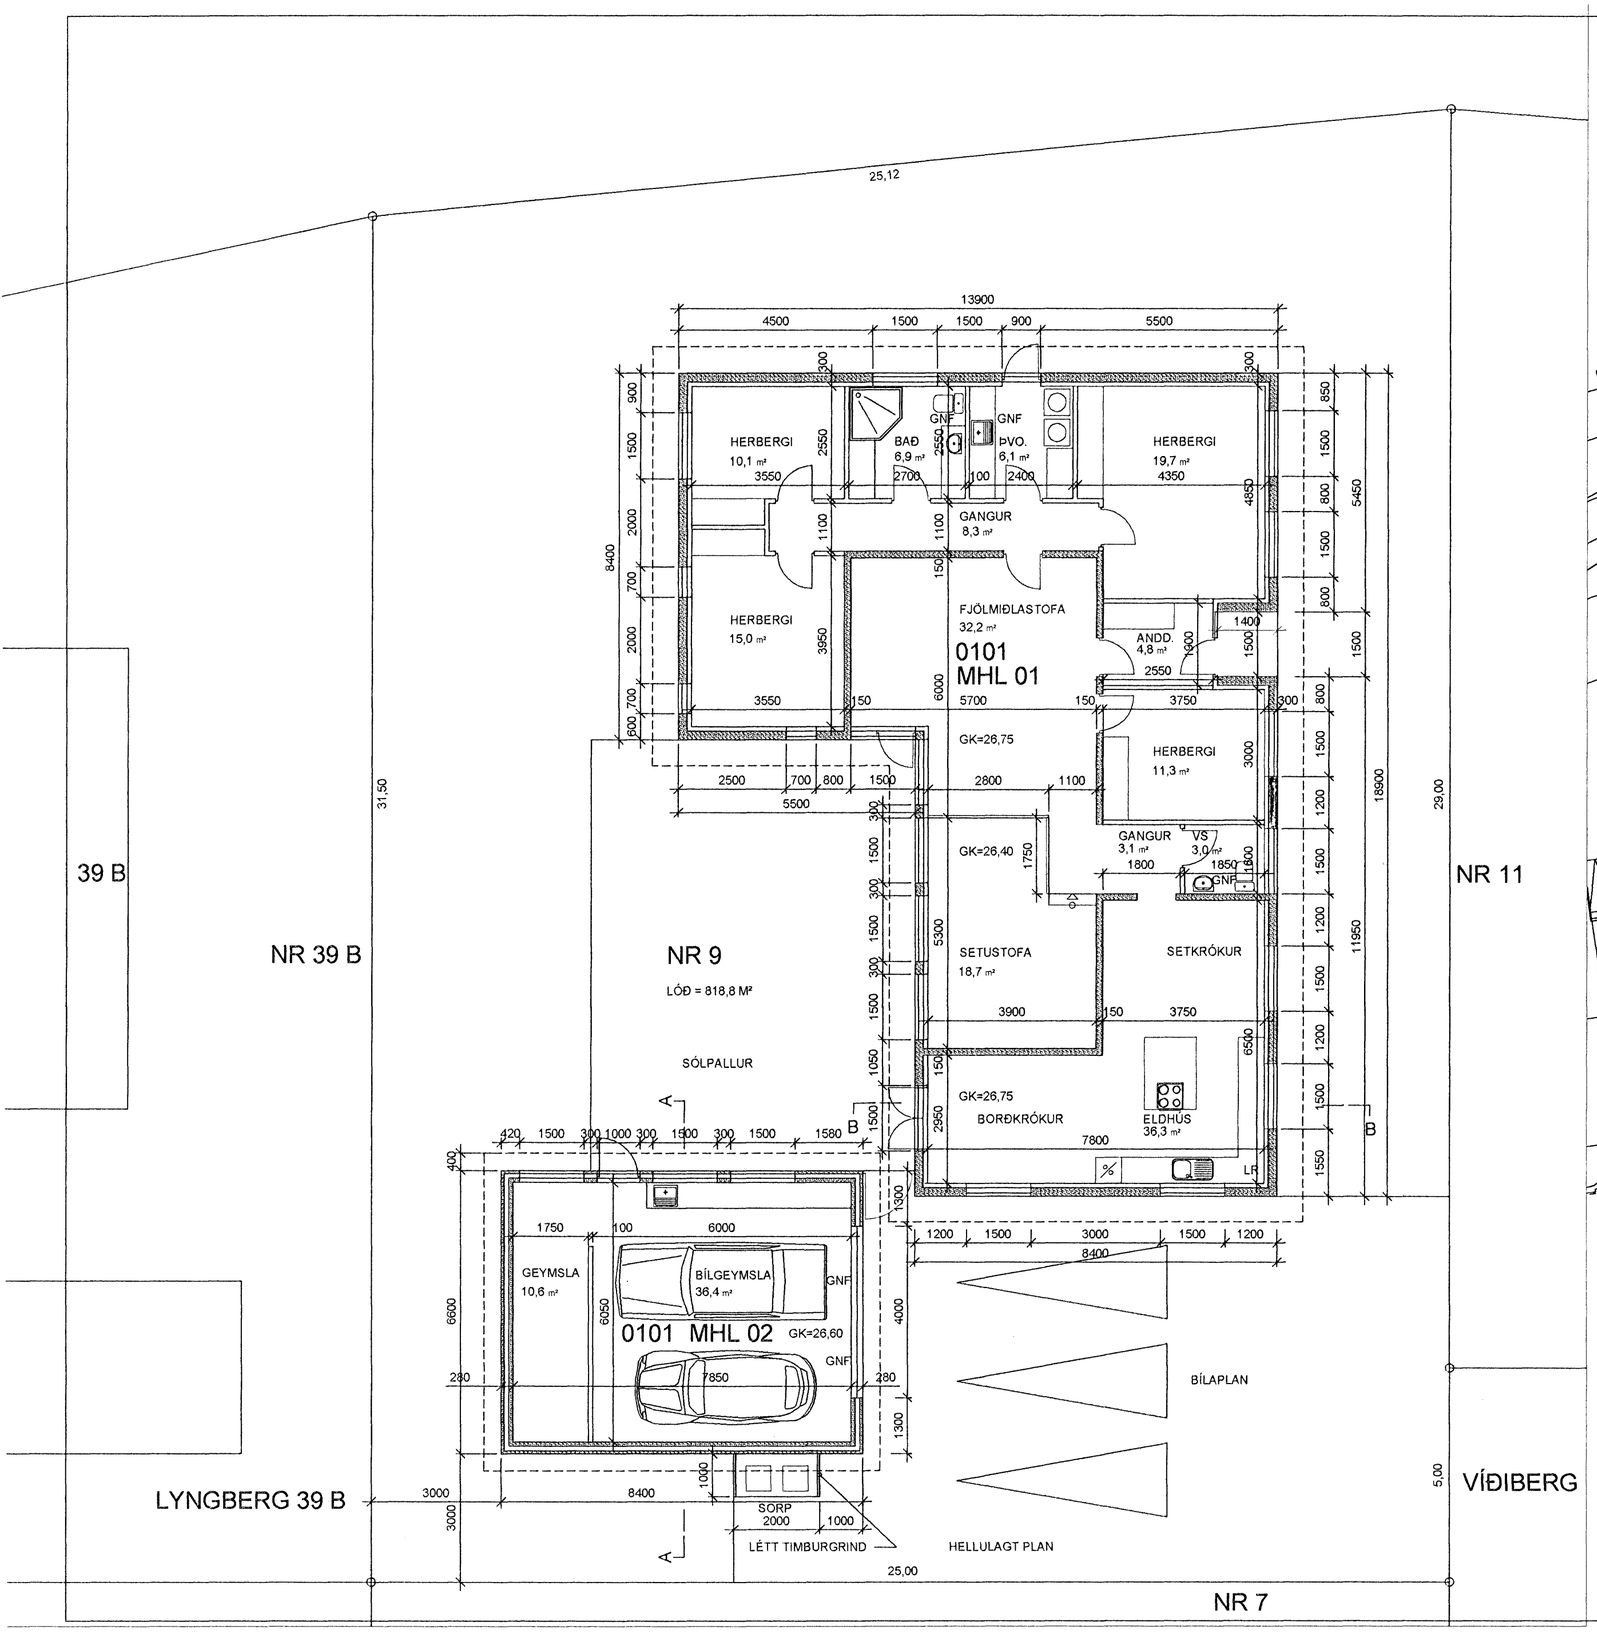


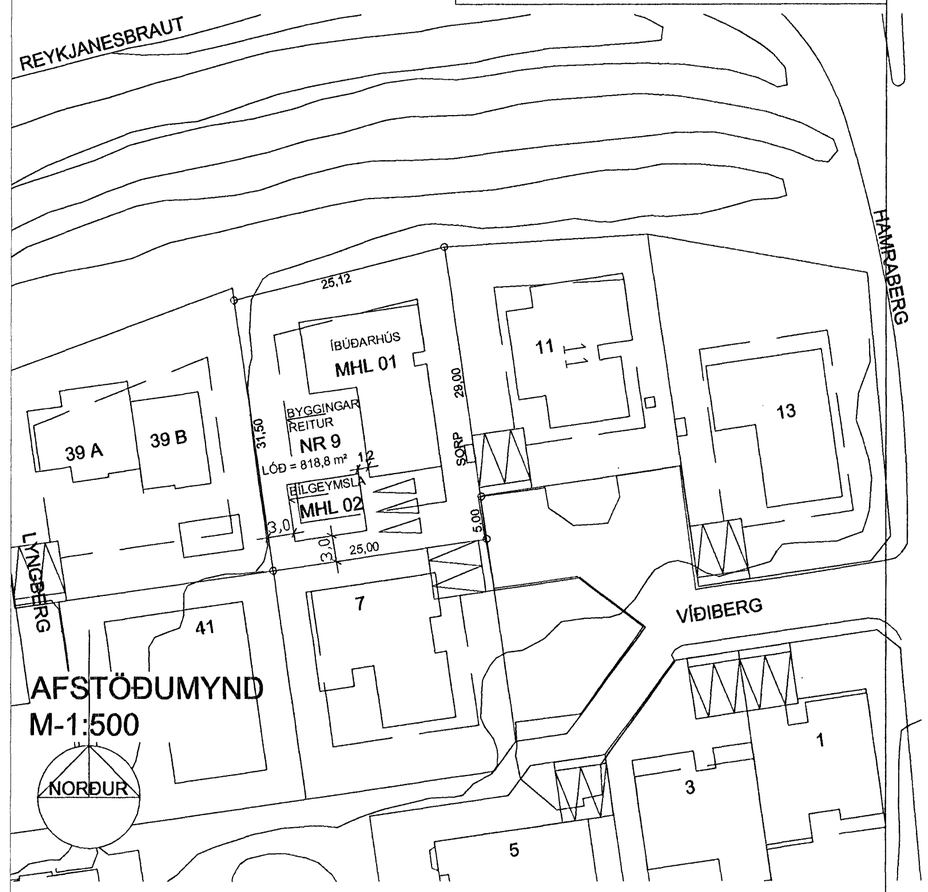


BR.30.06.2006: SORPGEYMSLA FÆRÐ AÐ SUÐURHLIÐ BÍLSKÚRS

VÍÐIBERG 9, HAFNARFIRÐI BL 01


þRIÐJA HÆÐIN, ARKITEKTAR – SIGURþÓR AÐALSTEINSSON FAÍ
STRANDGÖTU 28 220 HAFNARFIRÐI
SÍMI: 555 46 10 FAX: 565 48 31
KT:250144-3939
NETFANG: si@islandia.is


BÍLGEYMSLA, AÐALTEIKNING
GRUNNMYNDIR, AFSTÖÐUMYND

HANNAÐ: TEIKNAÐ: DAGS: 31.05.2006 MKV: 1:100, 1:500 VERKNR: