Ásýnd norð-vestur
mkv. 1:100

Ásýnd suð-vestur
mkv. 1:100

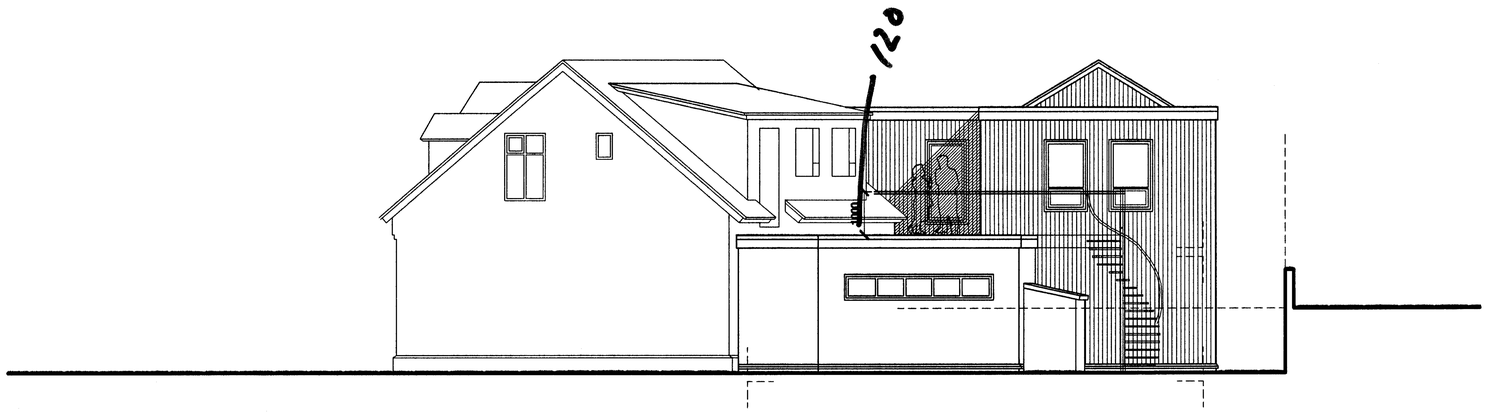

Ásýnd suð-austur
mkv. 1:100

Samþykkt þann
30 NOV. 2005
Byggingafulltrúinn í Hafnarfirði
F.h. Kristján Þórarinsson

A - 04.10.2005 - ýmsar breytingar

kárieiríksson
arkitekt faí
KÁRI EIRÍKSSON - kt: 090365-4059
VERKSTÆÐI ARKITEKTA ehf. - kt: 570800-2210 - Gunnarssundi 5 - 220 Hfj.
Sími: 565 9779 - GSM: 699 0999 - Email: kark@aok.is - www.aok.is

verkkaupi
Súflstinn ehf.

verk
Strandgata 9, Hfj.
Súflstinn kafflhús

teikning: **Ásýndir**	teikning nr. **0303 203**
NV, SV, SA	
AÐALUPPDRÁTTUR	

hannað: KE	teiknað: KE	dags.: 18.maí 2005
mkv.: 1:100	tölvuskrá: 0303-203.dwg	

blaðstærð: **A2**

ath! Öll mál eru í millimetrum.
Öll vafsetriði skal bera undir hönnuð.
Mælið ekki af teikningum, öll mál athugist á staðnum.
Ósamræmi í teikningum skal tilkynna hönnuði strax.