Ásýnd norð-vestur
mkv. 1:100

A **Ásýnd suð-vestur**
mkv. 1:100

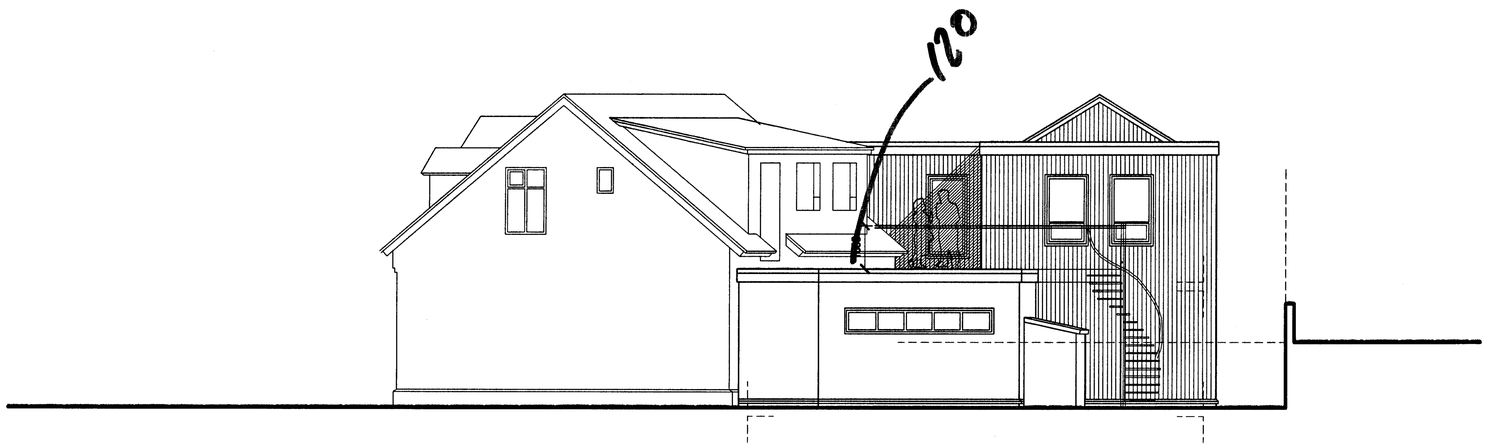

Ásýnd suð-austur
mkv. 1:100

23/11'05
Slökkvilið höfuðborgarsvæðisins bs

A - 04.10.2005 - ýmsar breytingar

kárieiríksson
arkitekt faí

KÁRI EIRÍKSSON - kt: 070865-4059

VERKSTÆÐI ARKITEKTA ehf. - kt: 570800-2210 - Gunnarssundi 5 - 220 Hfj.
Sími: 565 9779 - GSM: 699 0999 - Email: kari@aok.is - www.aok.is

verkkaupi
Súflstinn ehf.

verk
Strandgata 9, Hfj.
Súflstinn kafflhús

teikning: **Ásýndir**	teikning nr. **0303 203**
NV, SV, SA	
AÐALUPPDRÁTTUR	

hannað	teiknað	dags.
KE	KE	18.maí 2005
mkv. 1:100	tölvuskrá 0303-203.dwg	

blaðstærð **A2**

ath! Öll mál eru í millimetrum.
Öll vafastriði skal bera undir hönnuð.
Mælið ekki af teikningum, öll mál athugist á staðnum.
Ös: ma hönnuði straz.