| | | | | | | | | | | | | | | | | | |
|---|---|---|---|---|---|---|---|---|---|---|---|---|---|---|---|---|---|
| **Skráningartafla:** | Fjörukráin | | | | | **Skrásetjari:** | Örvar [illegible] | | | | | | | | | | |
| **Landnúmer:** | 122425 | | | | | **Kennitala:** | 010149-2749 | | | | | | | | | | |
| **Matshlutanúmer:** | 01 | | | | Útgáfa: 4.01b | **Dags.:** | 20.10.2004 | | | | | | | | | | |
| **Uppskipting og lýsing** | | | | | **Stærðir** | | | | | | | | | | | | |
| D0 | D1 | D2 | D3 | D4 | D5 | D5M | D6 | D7 | D8 | D9 | D10a | D10b | D11 | D12 | D16 | | D17 |
| Lokun | Rými hæð-röð | Notkun texti | Höfuð-flokkun | Eignar-hald | Botnflötur m² | Milliflötur m² | Stigar m² | Op m² | Brúttóflötur m² | Brúttóflötur sh < 1,8 | Salarhæð min | Salarhæð max | Brúttó rúmmál m³ | Nettóflötur m² | Birt flatarmál m² | Reiknitala skiptarúmmáls | Skipta-rúmmál m³ |
| | | **Matshluti** | | | 844,3 | 0,0 | 17,2 | 33,7 | 810,6 | 107,5 | | | 2.289,4 | 712,3 | 703,1 | | 1.857,845 |
| | | **Botn** | | | | | | | | | | | 92,7 | | | | |
| | 01 | **1. hæð** | | | 463,5 | 0,0 | 17,2 | 0,0 | 463,5 | 2,5 | | | 1.275,5 | 406,3 | 461,0 | | |
| A | 0101 | **Veitingastaður** | N | 0101 | 463,5 | | 17,2 | | 463,5 | 2,5 | 0,25 | 2,90 | 1.275,5 | 406,3 | 461,0 | 2,75 | 1.117,325 |
| | 02 | **2. hæð** | | | 380,8 | 0,0 | 0,0 | 33,7 | 347,1 | 105,0 | | | 921,2 | 306,0 | 242,1 | | |
| A | 0201 | **Veitingastaður** | N | 0101 | 380,8 | | | 33,7 | 347,1 | 105,0 | 0,00 | 18,00 | 921,2 | 306,0 | 242,1 | 2,42 | 740,520 |
| C | 0202 | **Svalir** | S | 0101 | | | | | 0,0 | | | | | | | 1,00 | 0,000 |

**Athugasemdir**

Eldri skráning gerir ráð fyrir 5 mhl. En er nú 1 matshluti.

**Sameignir sumra**

**Eignarhald**

| | Eignar-hald | Notkun texti | Birt flatarmál m² | Skiptarúmmál Séreign m³ | Skiptarúmmál Séreign og sameign m³ |
|---|---|---|---|---|---|
| | 0101 | **Veitingastaður** | 703,1 | 1.857,845 | 1.857,845 |
| | | **Alls** | 703,1 | 1.857,845 | 1.857,845 |

SKRÁNINGARTAFLA.

Samþykkt á fundi skipulags- og byggingarráðs
16 NOV. 2005
Byggingafulltrúinn í Hafnarfirði
F.h. Kristján Þórarinsson

C:
B:
A:
BREYTINGAR: DAGS:

LYKILMYND:

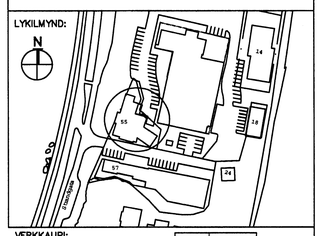


VERKKAUPI:

FJÖRUKRÁIN ehf.
Strandgötu 55.
220 Hafnarfirði.

FJÖRUKRÁIN ICELAND

ADALUPPDRÁTTUR / REYNDARTEIKNING.
SKRÁNINGARTAFLA.

| | | | |
|---|---|---|---|
| VERK: | FJOR-0408 | TEIKNINGANR: | A-0104 |
| KVARÐI: | 1:100 | TEIKNAÐ: | ÞMM |
| DAGS: | 10.10.2005. | SKRÁ: | .DWG |

ÚTI **INNI**


A R K I T E K T A R
ÞINGHOLTSSTRÆTI 27 101 REYKJAVÍK
SÍMAR 5527660 & 5627660 FAX 5527661
NETFANG ul@ul.is
VEFFANG http://www.ul.is
BALDUR Ó. SVAVARSSON ARKITEKTAR FAÍ
120357-5149
JÓN ÞÓR ÞORVALDSSON ARKITEKTAR FAÍ
021256-7579


A-0104 /Fylgiskjal

19.10.2005 15:56:59