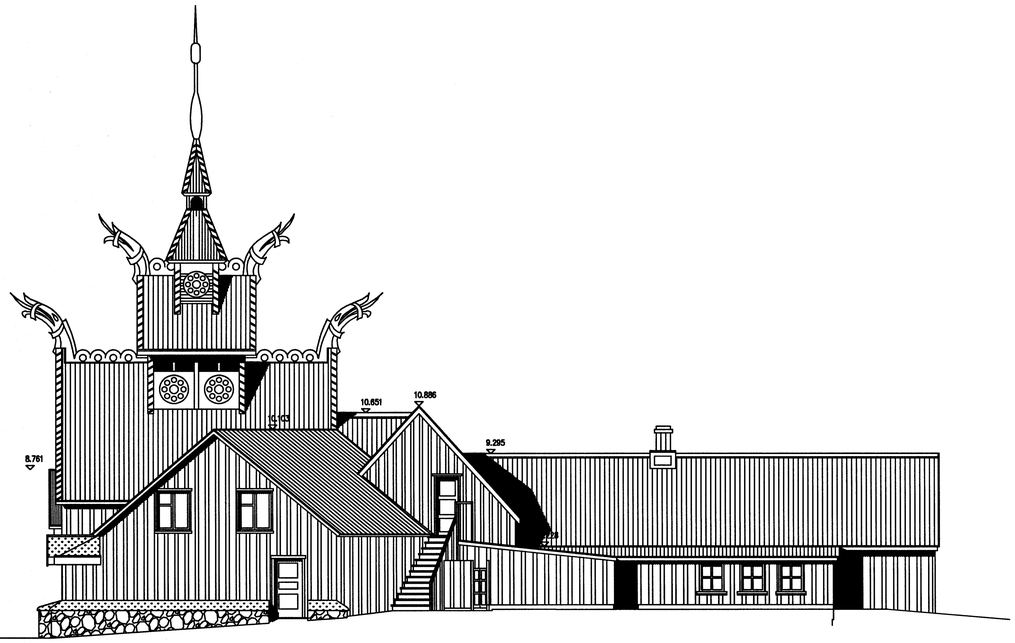

Austurhlið

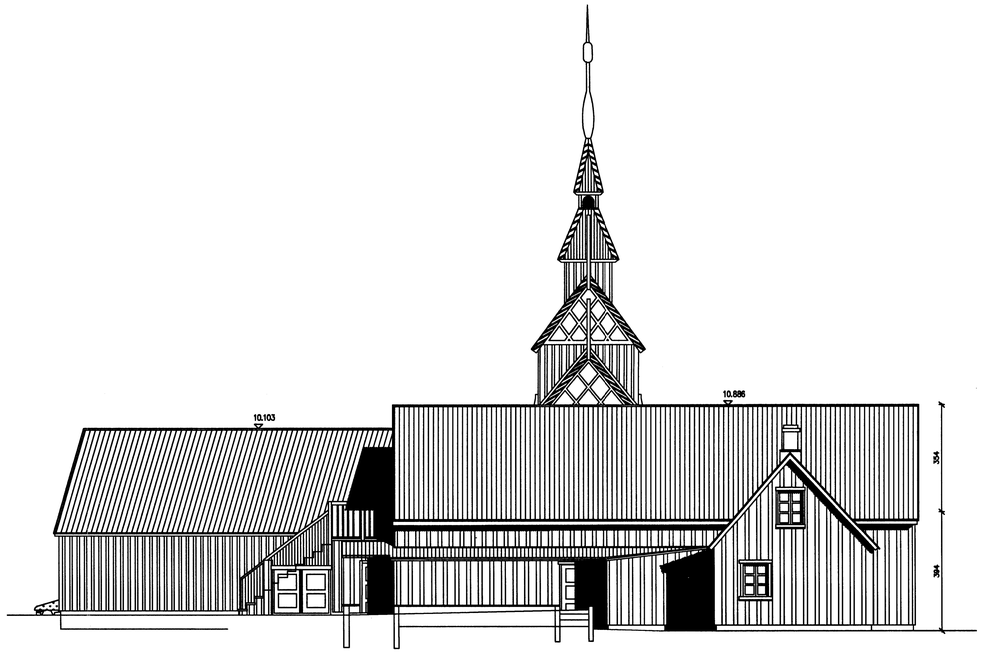

Norðurhlið

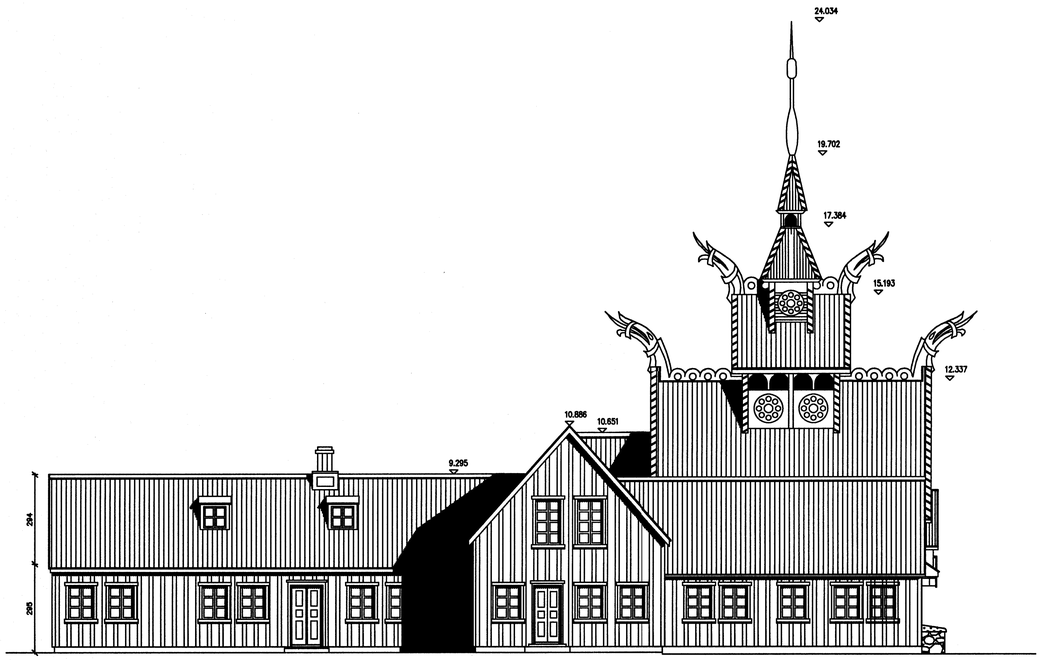

Vesturhlið

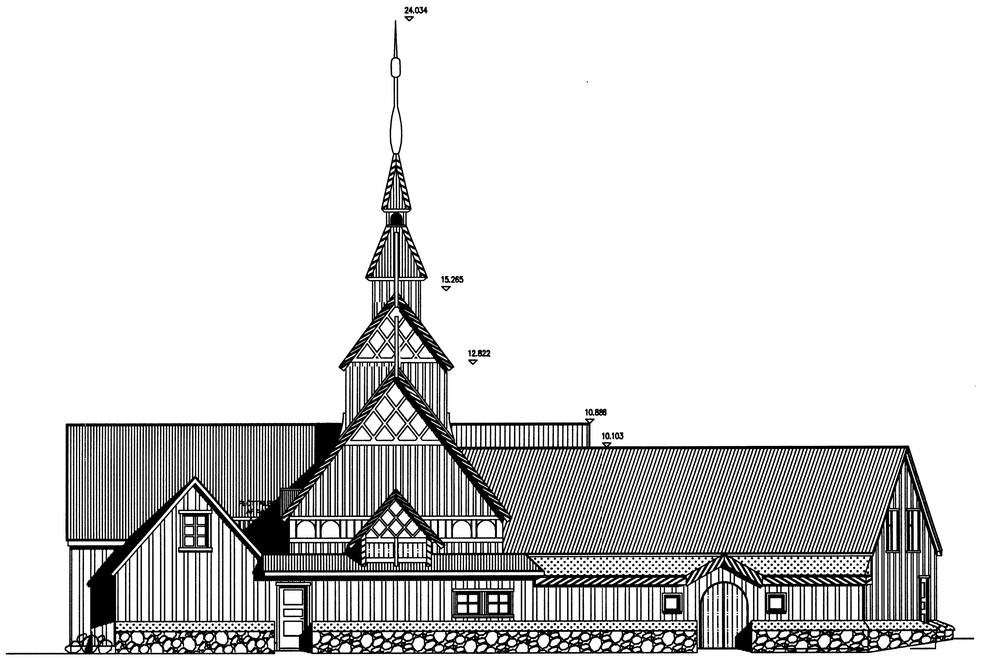

Suðurhlið

Samþykkt á fundi skipulags- og byggingarráðs
16 NOV. 2005
Byggingafulltrúinn í Hafnarfirði
F.h. Kristján Þórarinsson

C:
B:
A:
BREYTINGAR: DAGS:

LYKILMYND:

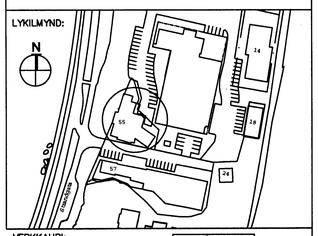

VERKKAUPI:

FJÖRUKRÁIN ehf
Strandgata 55
220 Hafnarfirði.

FJÖRUKRÁIN ICELAND

ADALUPPDRÁTTUR / REYNDARTEIKNING.
ÚTLIT

VERK:	FJOR-0408	TEIKNINGANR:	A-0102
KVARÐI:	1:100	TEIKNAÐ:	ÞMM
DAGS:	10.10.2005.	SKRÁ:	.DWG

ÚTI | INNI

ARKITEKTAR
ÞINGHOLTSSTRÆTI 27 101 REYKJAVÍK
SÍMAR 5527660 & 5627660 FAX 5527661
NETFANG ut@ut.is
VEFFANG http://www.ut.is
BALDUR Ó. SVAVARSSON ARKITEKTAR FAÍ
120357-5149
JÓN ÞÓR ÞORVALDSSON ARKITEKTAR FAÍ
021256-7579

Skráningartöflur byggingarsamþykktar

A-0102

19.10.2005 15:55:14