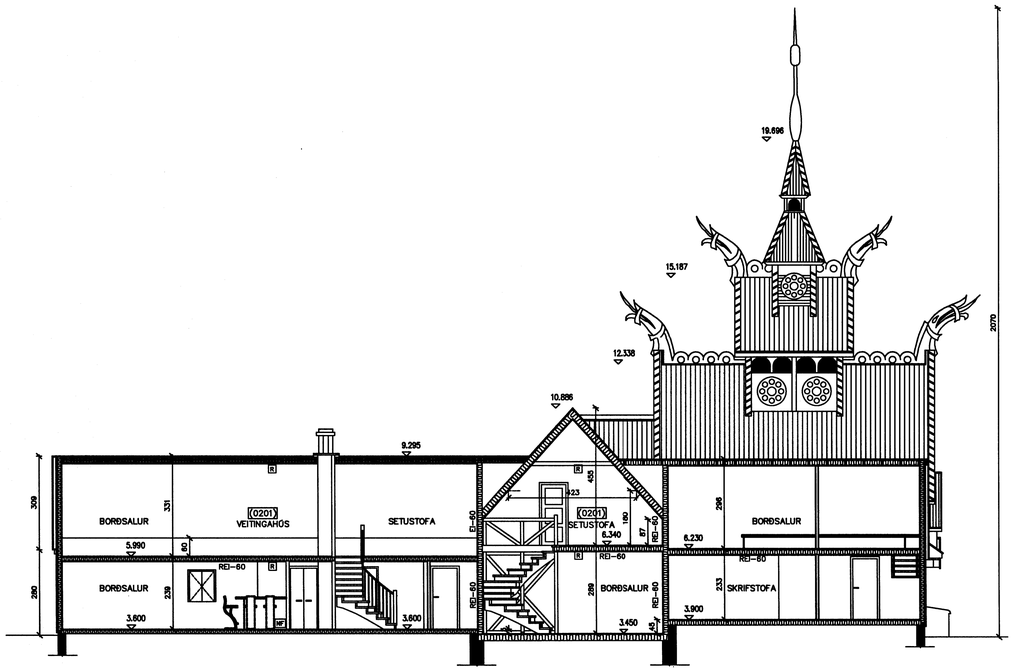

SNEIÐING A–A

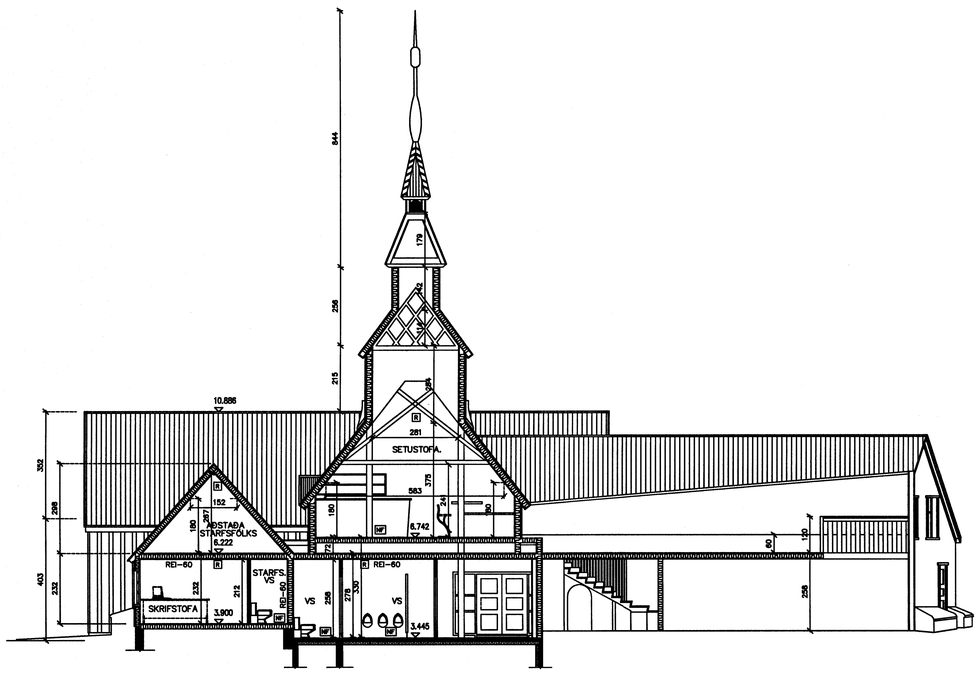

SNEIÐING B–B

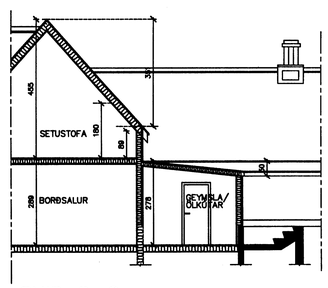

SNIÐ C–C
KÆLIR/ GEIMSLU

Samþykkt á fundi skipulags- og byggingarráðs
16 NOV. 2005
Byggingafulltrúinn í Hafnarfirði
F.h. Kristján Þórarinsson

C:
B:
A:
BREYTINGAR: DAGS:

LYKILMYND:

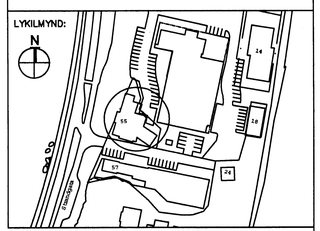

VERKKAUPI:

FJÖRUKRÁIN ehf
Strandgötu
220 Hafnarfirði.

ADALUPPDRÁTTUR / REYNDARTEIKNING.
SNEIÐINGAR

VERK:	FJOR-0408	TEIKNINGANR:	A-0103
KVARÐI:	1:100	TEIKNAÐ:	ÞMM
DAGS:	10.10.2005.	SKRÁ:	.DWG

21/10 '05
Slökkvilið höfuðborgarsvæðisins hs.

ÚTI | INNI

A R K I T E K T A R
ÞINGHOLTSSTRÆTI 27 101 REYKJAVÍK
SÍMAR 5527660 & 5527660 FAX 5527661
NETFANG ul@ul.is
VEFFANG http://www.ul.is
BALDUR ITEKTAR FÍ
120357-
JÓN ÞÓR ÞORVALDSSON ARKITEKTAR FÍ
021256-7579

A-0103

19.10.2005 15:56:01