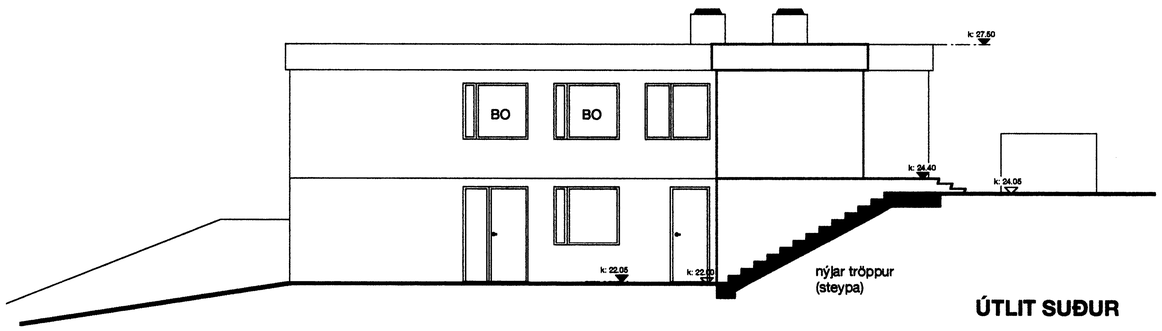

ÚTLIT SUÐUR

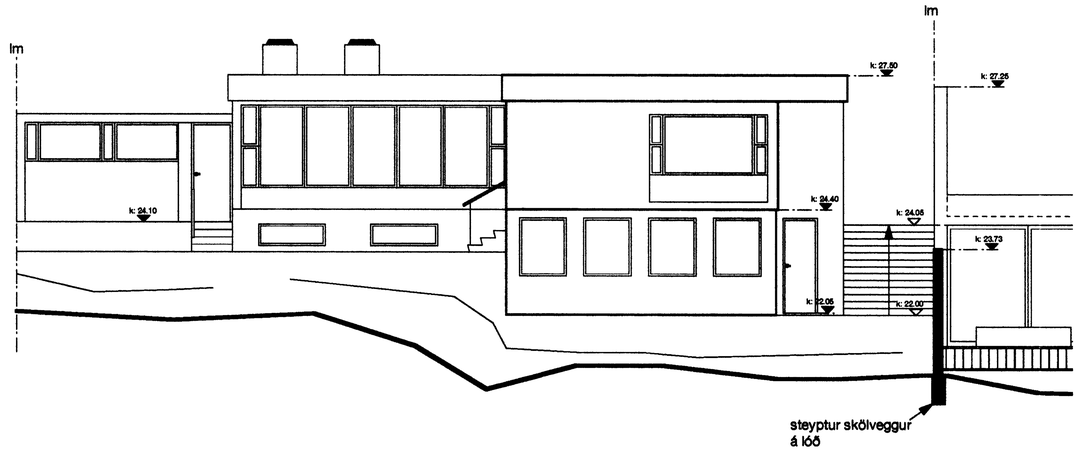

ÚTLIT SUÐUR

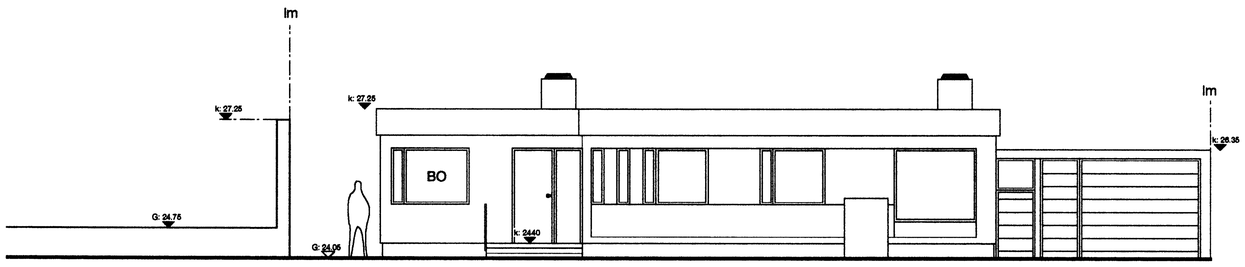

ÚTLIT NORÐUR

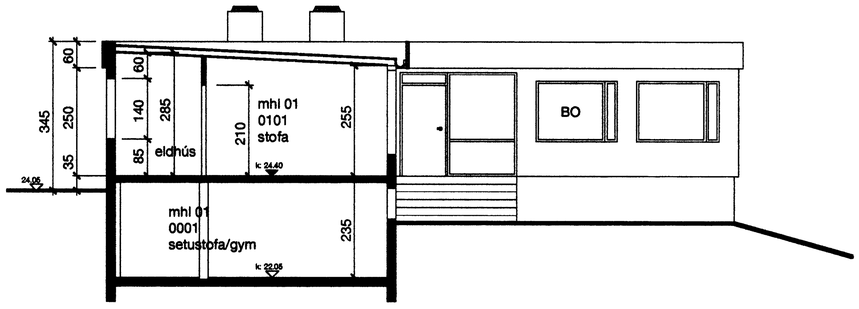

SNIÐ AA

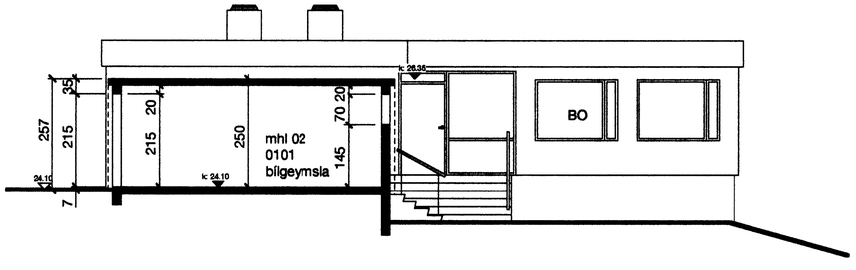

ÚLIT VESTUR

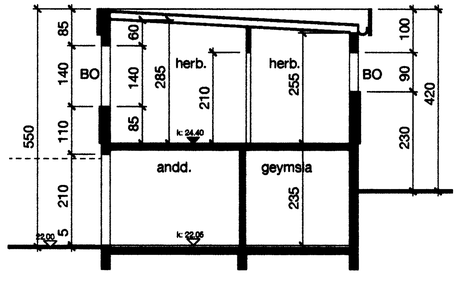

SNIÐ BB

E

D

C

B

A stærð lóðar, tröppur og sorpgeymsla 08/11/05

breyting

Mávahraun 9

ÚTLIT OG SNEIÐING teikning

1:100

mkv

dags

pk - arkitektar

LYNGHÁLS 4
REYKJAVÍK 110
5518050 SÍMI
5518077 FAX
palmar@pk.is
pálmar kristmundsson arkitekt
0804555269

teikning nr.

útgáfa

PÁLMAR KRISTMUNDSSON ARKITEKT
08[illegible]55-5269