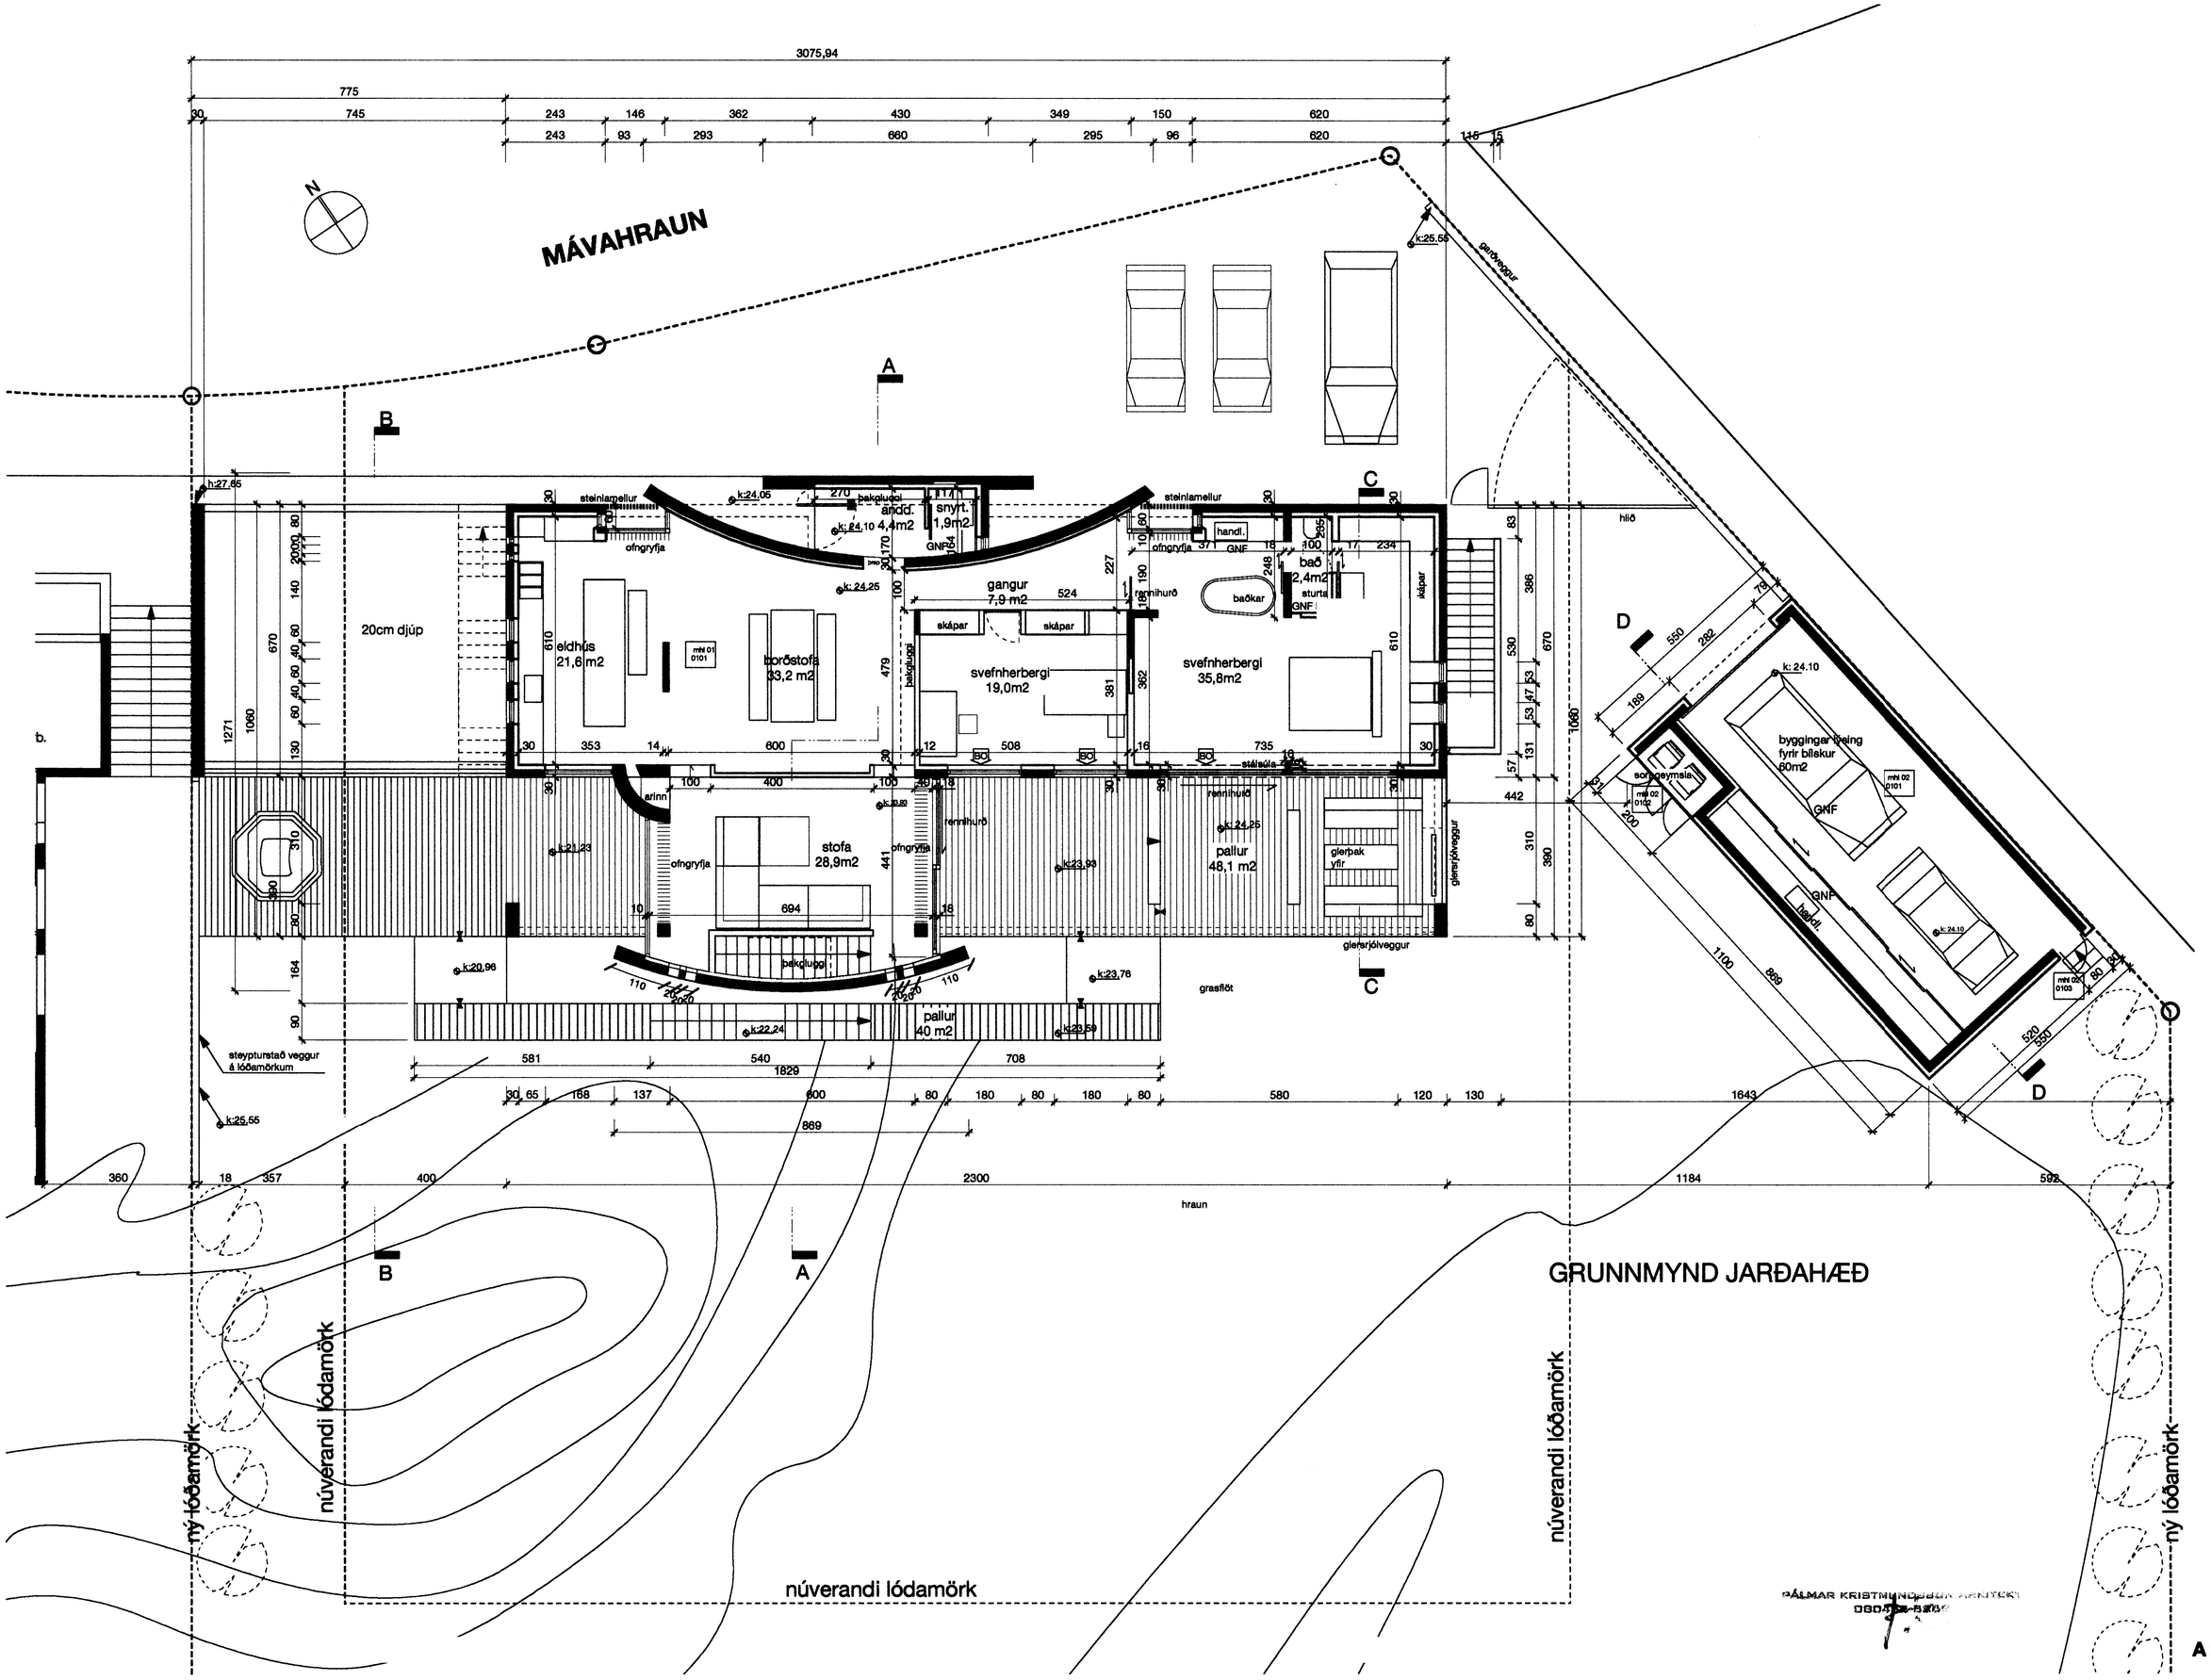

E
D
C
B
A

stærðum á lóð, viðbygg. og bílskúr 08/11/05

breyting

Mávahraun 7

GRUNNMYND JARÐHÆÐAR
1:100
25.10.04

teikning
mkv
dags

pk - arkitektar
LYNGHÁLS 4
REYKJAVÍK 110
5518050 SÍMI
5518077 FAX
palmar@pk.is
pálmar kristmundsson arkitekt
0804555269

PÁLMAR KRISTMUNDSSON ARKITEKT
080455-5269

teikning nr.
A 200 - A

útgáfa